


Samþykkt þann  
17. MAR. 2021  
Byggingarfulltrúinn í Hafnarfirði  
*Shelun Þjornadóttir*

Tákn			
GN	= Gólfniðurfall	Brunatákn	
PN	= Pakniðurfall	EI60	Veggir og hæðaskil
SN	= Svalniðurfall	EI90	
LR	= Lofttræsting	A-EI60	
VLR	= Vélknúin lofttræsting	A-EI120	
PK	= Póstkassar	REI60	
NL	= Neyðarljós	REI120	
BO	= Björgunarop	A-REIM120	
R	= Reykskjnjari		
HSL	= Handslökkvitæki		
ÚT	= Merktur útgangur		
HV	= Hitaveita		
VV	= Vatnsveita		
RR	= Rafmagnsveita		
ÚK	= Útlíkrani		
DS	= Dyrasími		
DS	= Dyrasími		
BS	= Feilistigi við björgunarop		
BS	= Brunaslanga		
BS	= Stigleiðsla		
BS	= Stigleiðsla út		
BS	= Stjórnstöð brunaviðvörðunarkerfis		
BS	= Inntak		
BS	= Bilastæði fyrir fallaða		
		Hurðir	
		E30-CS	
		EI30-CS	
		EI60-CS	
		Gluggar	
		E30	


SHS  
16.03.2021

Útg.	Dags.	Lýsing	Nafn
1	10.03.2021	Breytingar á innra skýplagi.	HI

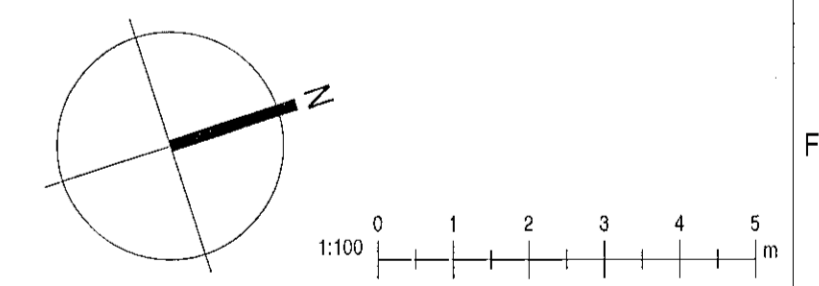

**KRark**  
Kristinn Ragnarsson arkitekt ehf.  
Hlíðasmári 19 - 2.hæð . 201 Kópavogur . Ísland  
S. 564.2255 . Fax. 544.4225  
Kt. 581298.3589 . www.krark.is . krark@krark.is

Suðurgata 36	
Hafnarfjörður	
Landnúmer:	122528
Staðgreinir:	1400-1-84700360
Fjölbýlishús	
1.hæð	
Aðaluppdrættir	
Hönnun:	KR
Verkefnastjóri:	KR
Teiknað:	HI
Yfirfarið:	KR
Samþykkt:	Kristinn Ragnarsson Kt. 120944.2669
Verknúmer:	200191F
Mælikvarði:	1:100
Dagsetning:	15.09.2020
Blað:	Útgáfa:
A101	1

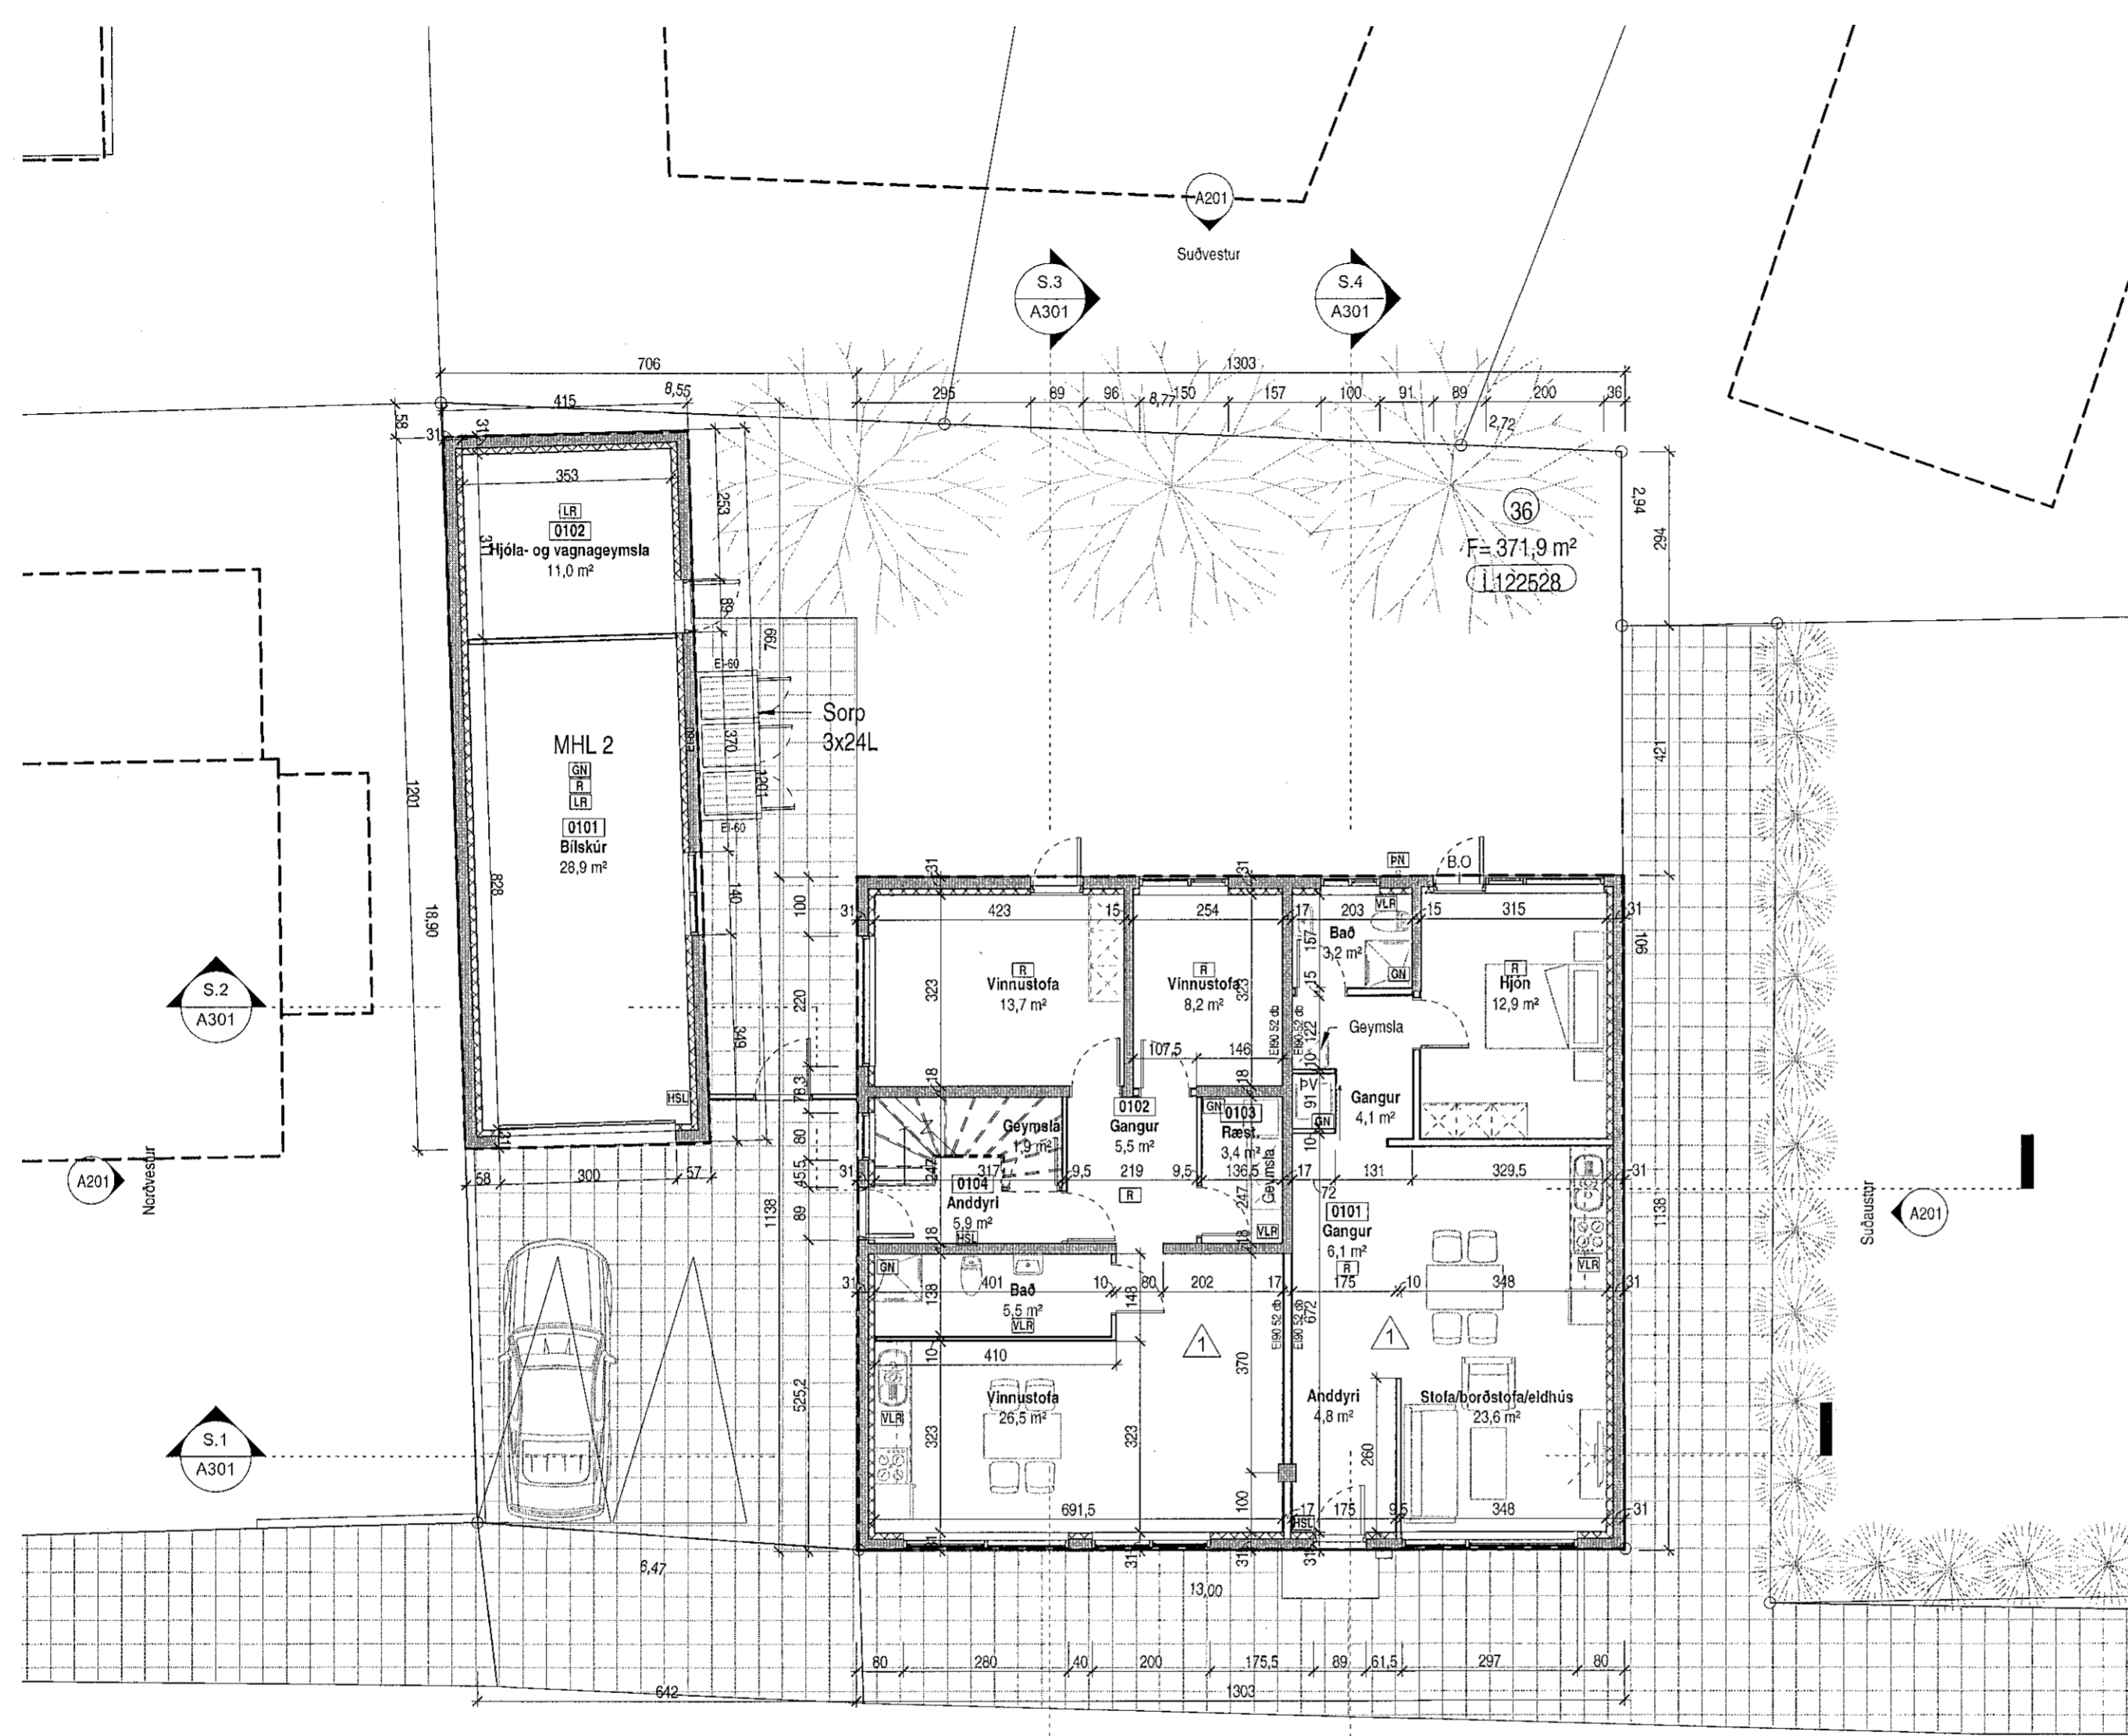

Hæð 1  
1:100