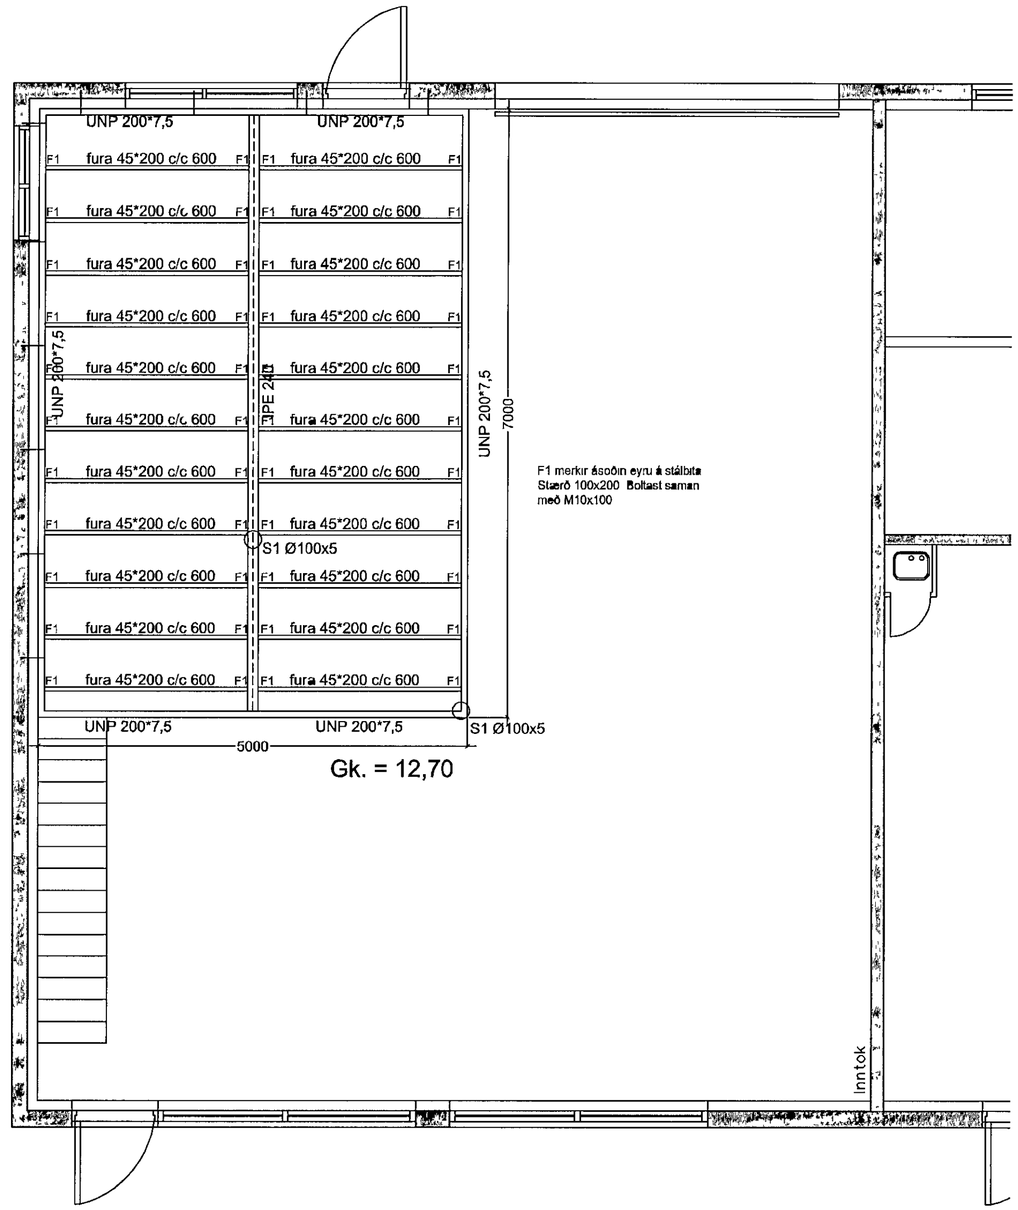


## ÚTGÁFUFERILL

| NÚMER | DAGS | SKÝRINGAR | UNNIÐ |
|---|---|---|---|
| A | 23 03 14 | REYNDARTEIKNING | EG |

| DAGS | SAMRÆM HÖNNUÐUR |
|---|---|
| | |

Samþykkt þann 06. maí 2014
Byggingafulltrúinn í Hafnarfirði
Fh Hrólfur S Gunnlaugsson


EMIL ÞÓR GUÐMUNDSSON FTFÍ
KÓPAVOGSBAKKA 4
200 KÓPAVOGUR
898 9517
NETFANG emil@emil.is
kt 280456-3499


HEITI VERKS

# RAUÐHELLA-8

HEITI TEIKNINGAR

## GÓLFBITAR-MILLILOFT

| MKV | DAGS | VERK NR | |
|---|---|---|---|
| 1,50 | 15 03 14 | RH8 | |
| TEIKNAÐ EÞG | YFIRFARIÐ EÞG | SAMÞYKKT EÞG | NR TEIKNINGAR B10 |
| DAGS UNDIRSKR 26/03/14 | NAFN HÖNNUÐAR EMIL ÞÓR GUÐMUNDSSON | | |
| UNDIRSKR HÖNNUÐAR | | | ÚTGÁFA A |