

YFIRLITSMYND 1:200
GRUNNMYND 1. HÆÐ


YFIRLITSMYND 1:200
GRUNNMYND 2. HÆÐ OG MILLILOFT

YFIRLITSMYND 1:200
GRUNNMYND 3. HÆÐ

Samþykkt bann
6 FEB 2008
Byggingarmáttak
Fr. Jón Sigurðsson



A ÓI HJH 01.02.2008
Gluggum bætt við á veltunguhönd, við og í vöruhúfi
Stigi í starfsmannangangi breiðkaður úr 1300 í 1900mm
Bætt við lokaðri skrifstofu við starfsmannangang
Núkun á rými undir járnsteypu breytt

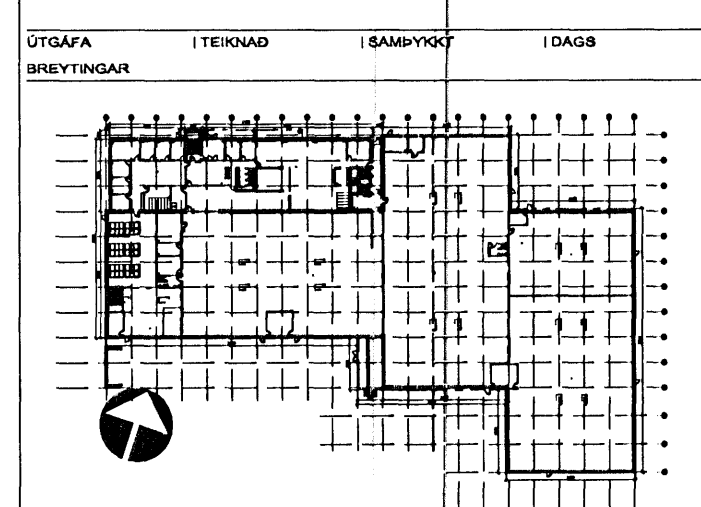

ASK Arkitektar
Geirgötu 9
101 Reykjavík
Sími 515 0300
Fax 515 0319
www.ask.is

ASK
ARKITEKTAR

| | | | |
|---------------------|------------------|--|----------|
| Ártun aðalhönnuðar: | | Heiðrún Ólafsson | |
| Heiti teikningar: | | ADALTEIKNINGAR YFIRLITSMYNDR GRUNNMYND 1, 2 og 3. HÆÐ MILLILOFT | |
| VERK NÚM. | NÚMUR TEIKNINGAR | MKV. I A1 | 1:200 |
| 06124 | 10-03 | TEIKNAD | HMH / ÓI |
| | | DAGS | 10.10.07 |
| | | ÚTGÁFA | A |

HEILBRIGÐISEFTIRLIT
HAFNARFIARÐAR-
OG KÖPAVAGSSVÆÐIS
Gæðatorgi 7-219 Garaból
17.10.08