



Sambýkt bann
 6 FEB 2008
 Byggingmaðurinn
 Fh. Jon Sigurðsson

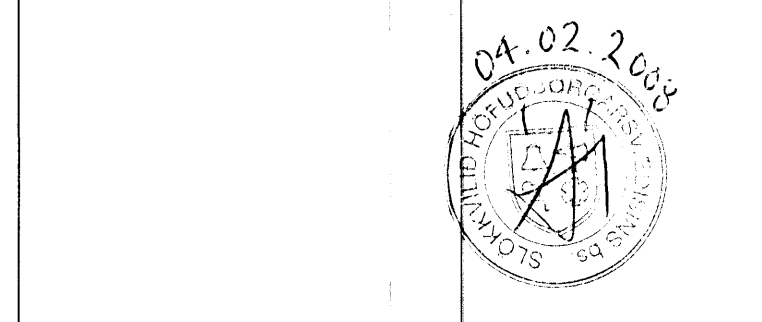

A ÓI HMH 01.02.2008
 Glaggum bætt við á veltunhúsi, v6 og 1 vöruhúsi
 Notkun á ýmsi undir járnsteypu breytt

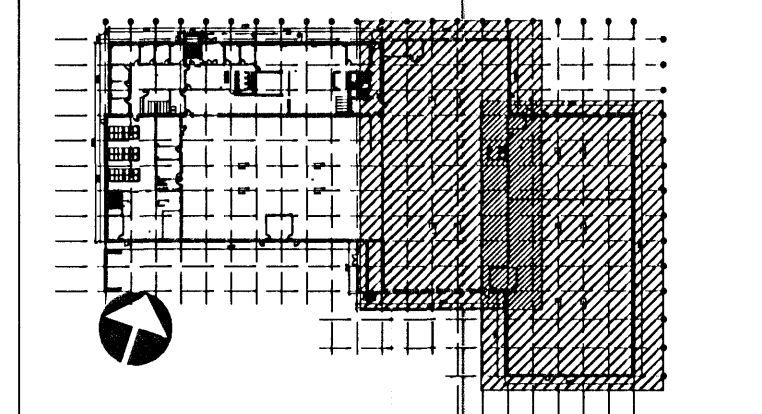

ASK Arkitektar
 Geirgötu 9
 101 Reykjavík
 Sími 515 0300
 Fax 515 0319
 www.ask.is

Artun aðalhönnuðar:
 Heiðruneyri
 Heiðruneyri
 Heiðruneyri arkitekt FAI, kt. 301258-7049

**GJÁHELLA 4, HAFNARFIRÐI
 HÉÐINN**

VERKSTÆTTI
 HÉTTI TEIKNINGAR

**ABALTEIKNINGAR
 GRUNNMÝND 1. HÆÐ (hluti)**

MRV. / AT	1:100
TEIKNAD	HMH / ÓI
DAÐS	10.10.07
VERK NR.	06124
NÚMÉR TEIKNINGAR	10-05
ÚTGÁFA	A

HEILBRIGÐISEFTIRLIT
 HAFNARFIRÐI
 OG KÖPPOGSSV. EÐS
 Gæðatorgs - 12.10.08