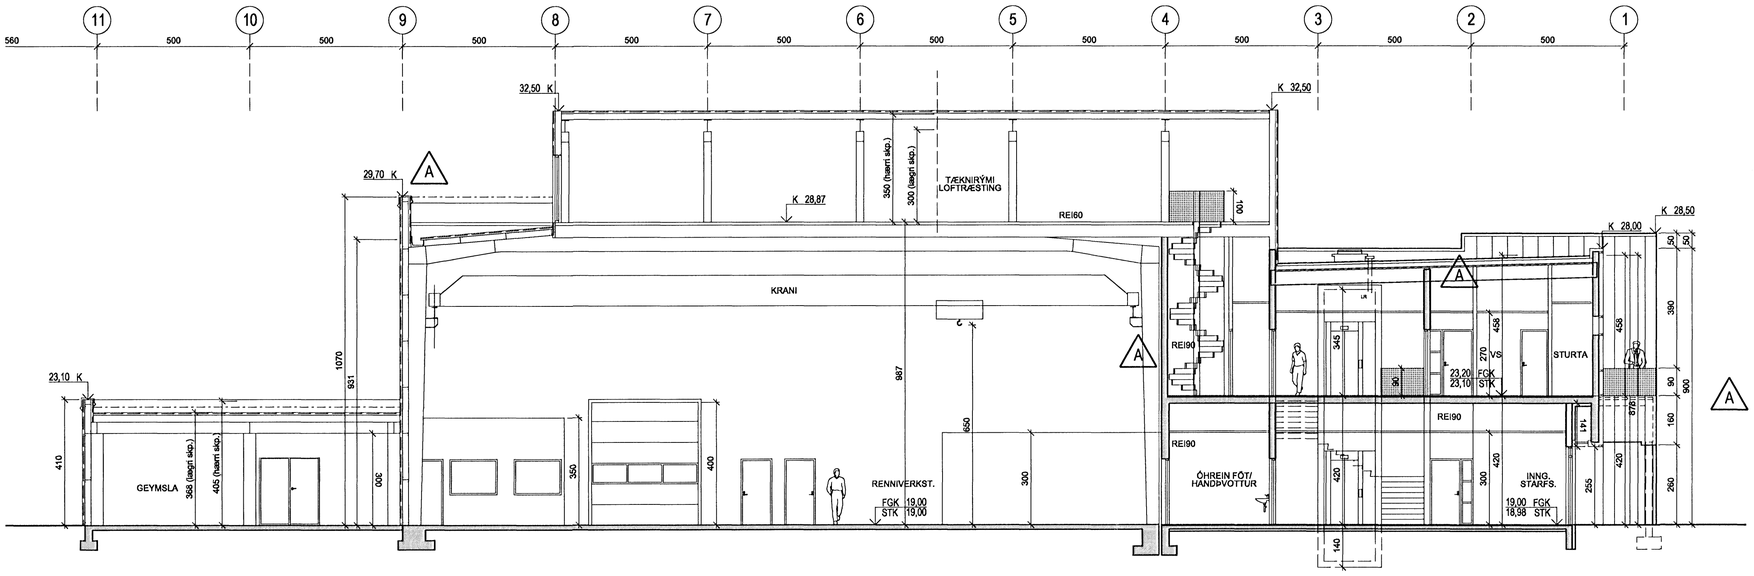

1
10-03

SNEIÐING 1:100

10-04, 10-06

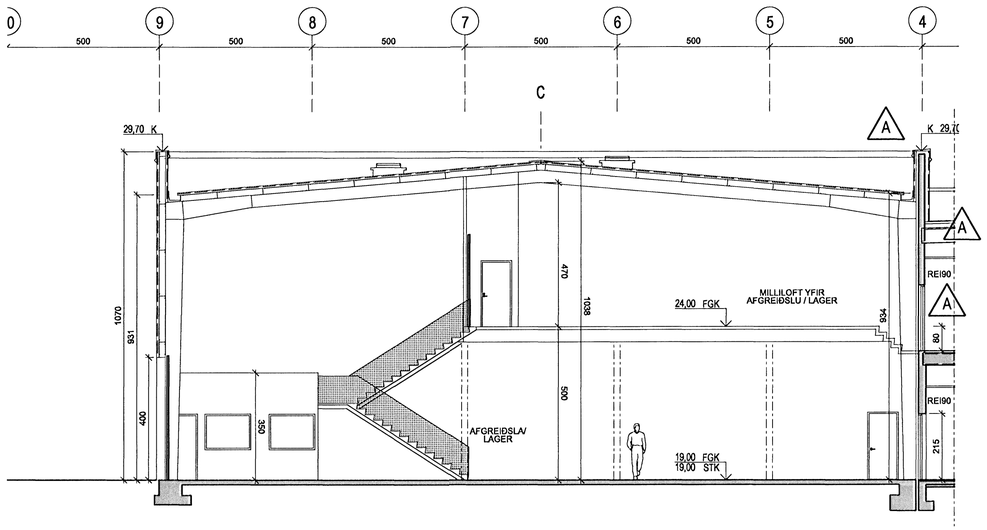

3
10-03

SNEIÐING 1:100

10-04

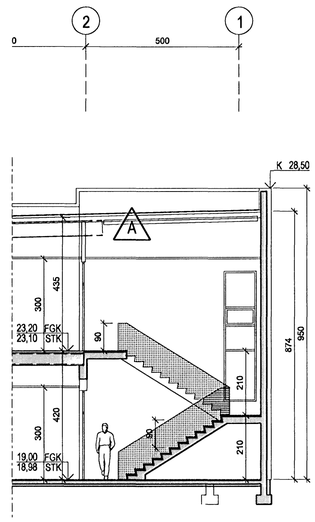

2
10-03

SNEIÐING 1:100

10-04

Samþykkt þann
6 FEB 2008
Byggingarfulltrúinn í Hafnarfirði
F.h. Jón Sigurðsson

Úr Gildi

04.02.2008

A	Öl	HMH	01.02.2008

Skrifstofuljamí færður til um 30mm til vestur og norður og bakhalla snúið.
Þakl breytt úr holjólum með einangrun og pappa í Léttþak einingar
Berandi langveggir á 2.hæð mýkkaðir úr 250mm í 200mm
Þvottveggir á lager/rennivérkstæði hækkaðir um 200mm
Þvottveggir á þjónustaypubilik ryðfrítt hækkaðir um 200mm
Þvottveggir á þjónuverkstæði hækkaðir um 400mm

ÚTGÁFA	TEIKNAD	SAMÞYKKT	DAGS

BREYTINGAR

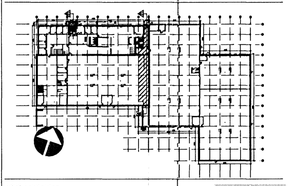

ASK Arkitektar
Geirsgötu 9
101 Reykjavík
Sími 515 0300
Fax 515 0319
www.ask.is

ASK ARKITEKTAR

Áritun aðalhönnuðar:

Helgi Már Halldórsson arkitekt FAÍ, kt. 301258-7049

GJÁHELLA 4, HAFNARFIRÐI
HEÐINN

VERKHEITI

HEITI TEIKNINGAR	MKV. í A1
AÐALTEIKNINGAR SNEIÐINGAR	1:100
	TEIKNAD: HMH / Öl
	DAGS: 10.10.07

VERK NR.	NÚMER TEIKNINGAR	ÚTGÁFA
06124	10-07	A