



1
10-03
SNEIÐING 1:100
10-04, 10-06

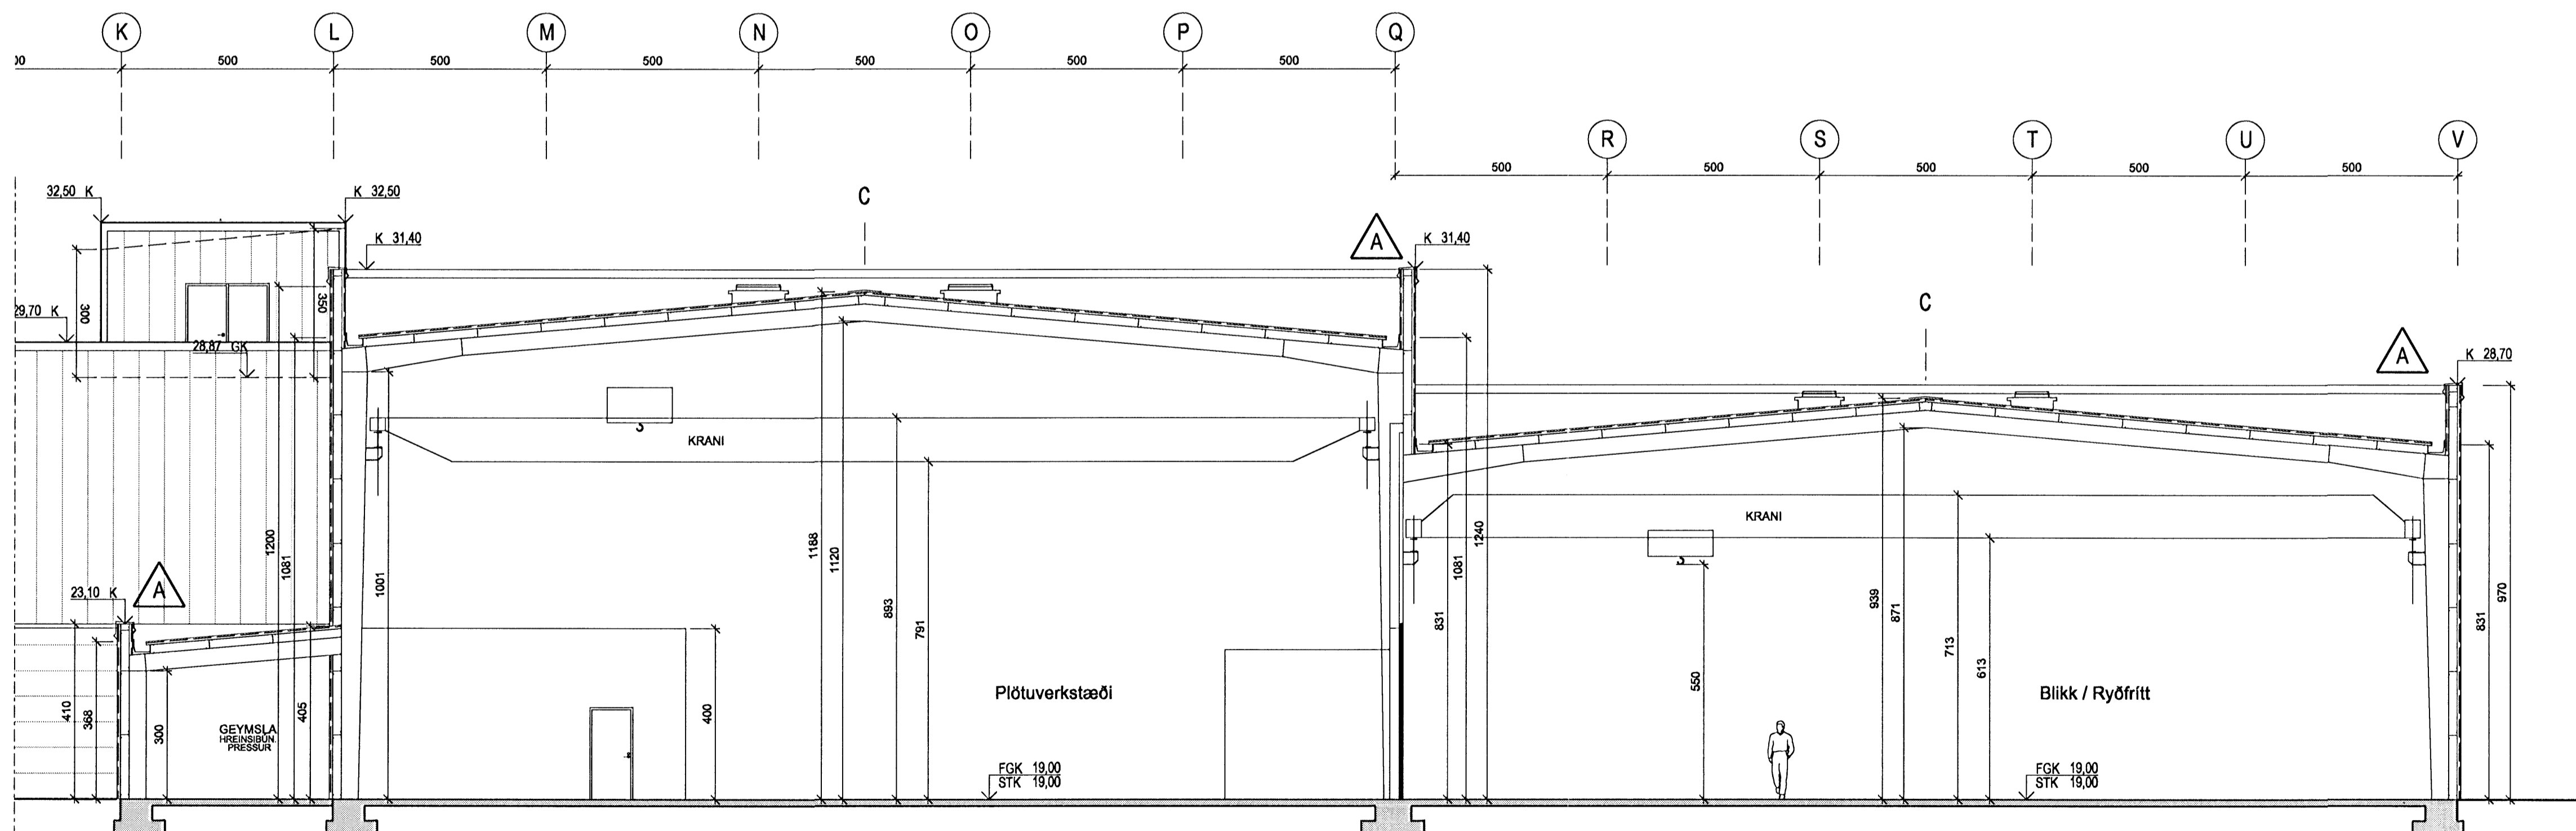


2
10-03
SNEIÐING 1:100
10-05

Samþykkt þann:
6 FEB. 2008
Byggingisfulltrúi (Hafnarfirði)
Fh. Jón Sigurðsson

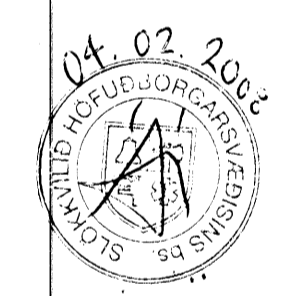

10

A OI HMH 01.02.2008
Skrifstofukjarni færur til um 30mm til vestura og norðura og bakhlata endið.
Þaki breytt úr holplötum með einangun og pappa í lofttak einingar
Barnandi langveggr á 2 hæð mjúkkáðir úr 250mm í 200mm
Portveggr á lagarönniverkstæði hákkáðir um 200mm
Portveggr á plötuværkstæði ryðfritt hákkáðir um 200mm
Portveggr á plötuværkstæði hákkáðir um 400mm

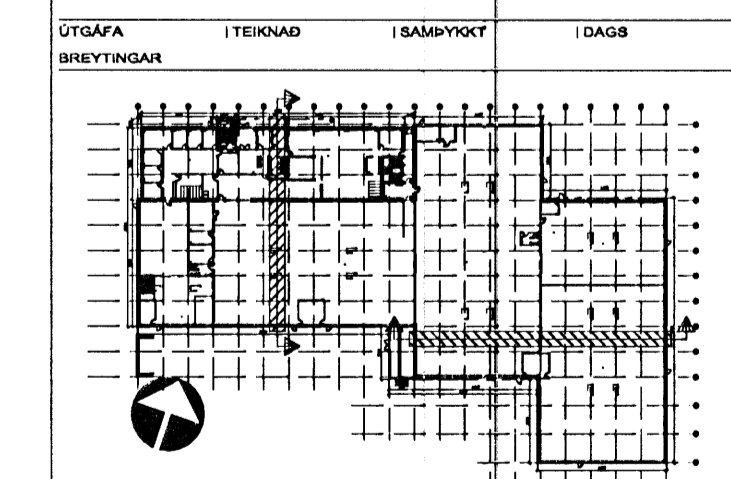

ASK Arkitektar
Georggötu 9
101 Reykjavík
Sími 515 0300
Fax 515 0319
www.ask.is



Artun aðalhönnuðar:
Heiðir Már Halldórsson arkitekt FAJ, kt. 301258-7049

G.JÁHELLA 4, HAFNARFIRÐI HÉÐINN	
VERKFRNI	MRV. I AT
HEITTEIKNINGAR	1:100
AÐALTEIKNINGAR	TEIKNAD
SNEIÐINGAR	HMH / OI
	DAGB
	10.10.07
VERK NR.	ÚTGÁFA
06124	A

NÖMUR TEIKNINGAR
10-08