



1  
-  
ÚTLIT 1:100  
ÚTLIT SUÐUR (hluti)

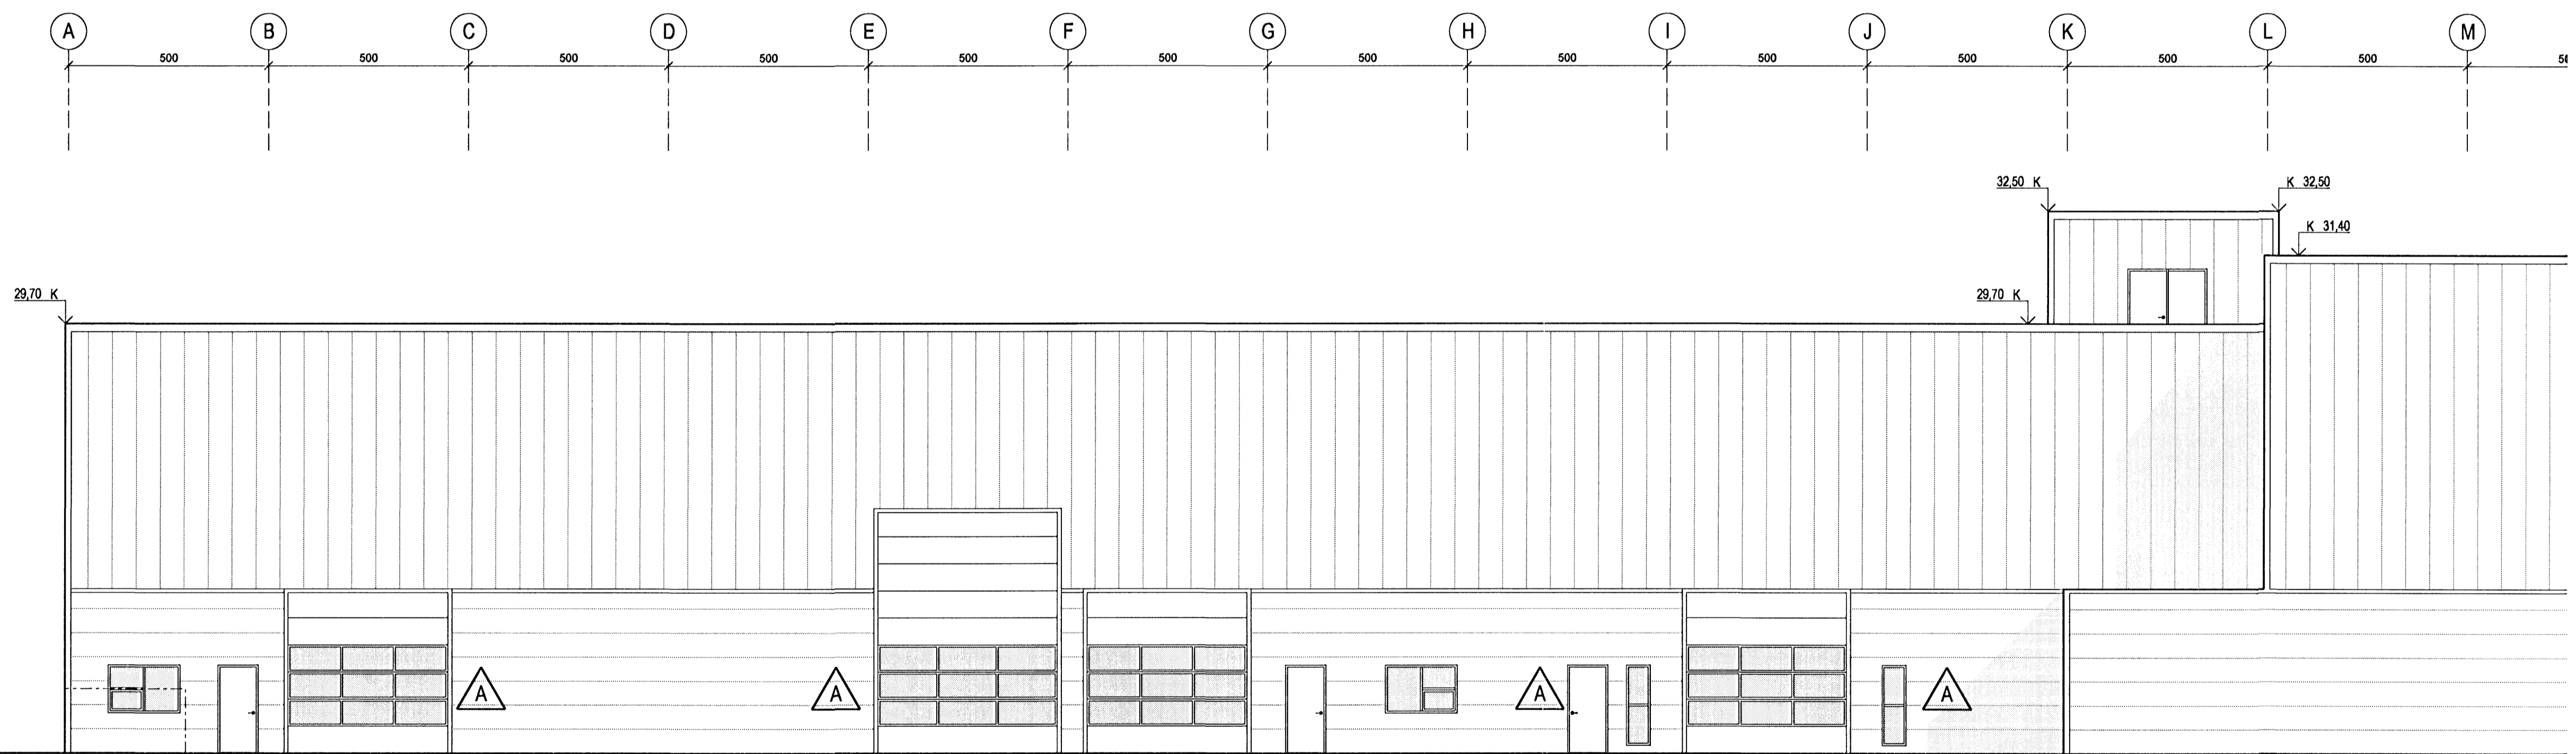

2  
-  
ÚTLIT 1:100  
ÚTLIT SUÐUR (hluti)

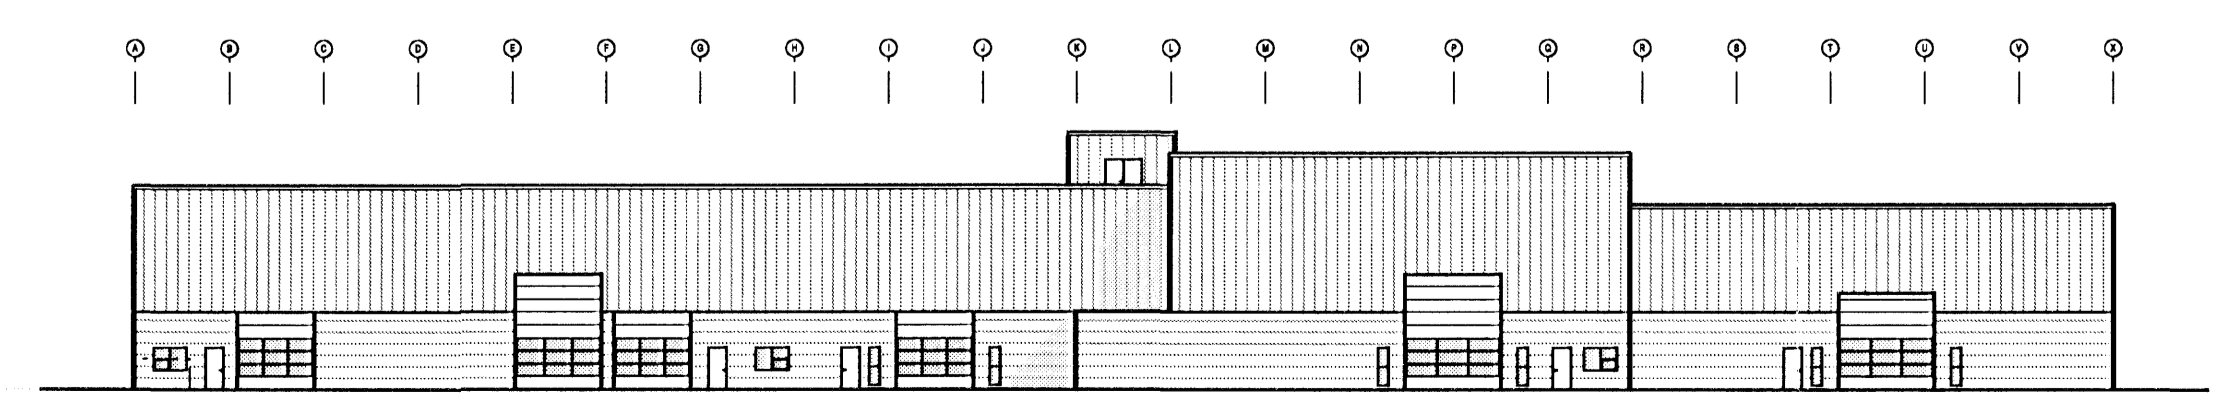


3  
-  
ÚTLIT 1:400  
ÚTLIT SUÐUR (heid)

Samþykkt þann  
6 FEB 2008  



03/0

A ÓI HMH 01.02.2008  
Gluggum bætt við & vélsmjúnir, við og í vörubúðir  

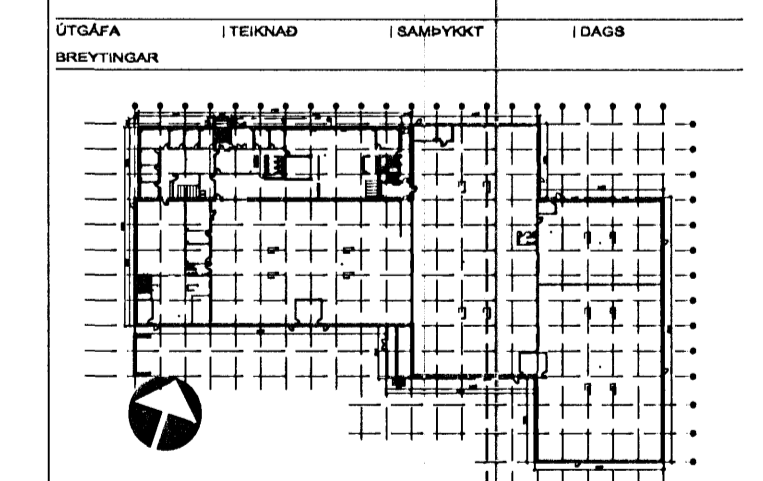

ASK Arkitektar  
Gleisgötu 9  
101 Reykjavík  
Sími 515 0300  
Fax 515 0319  
www.ask.is



Artun aðalhönnuðar:  
Heiðruneyri  
Heiðruneyri arkitekt FAJ, kt. 301258-7049

GJÁHELLA 4, HAFNARFIRÐI  
HÉÐINN  
HÉTTI TEIKNINGAR  
ADALTEIKNINGAR  
ÚTLIT SUÐUR

MKV I A1 1:100  
TEIKNAD HMH / ÓI  
DAGS 10.10.07  
ÚTGÁFA A

VERK NÚ 06124 NÖMUR TEIKNINGAR 10-09