



1
 -
 ÚTLIT 1:100
 ÚTLIT VESTUR

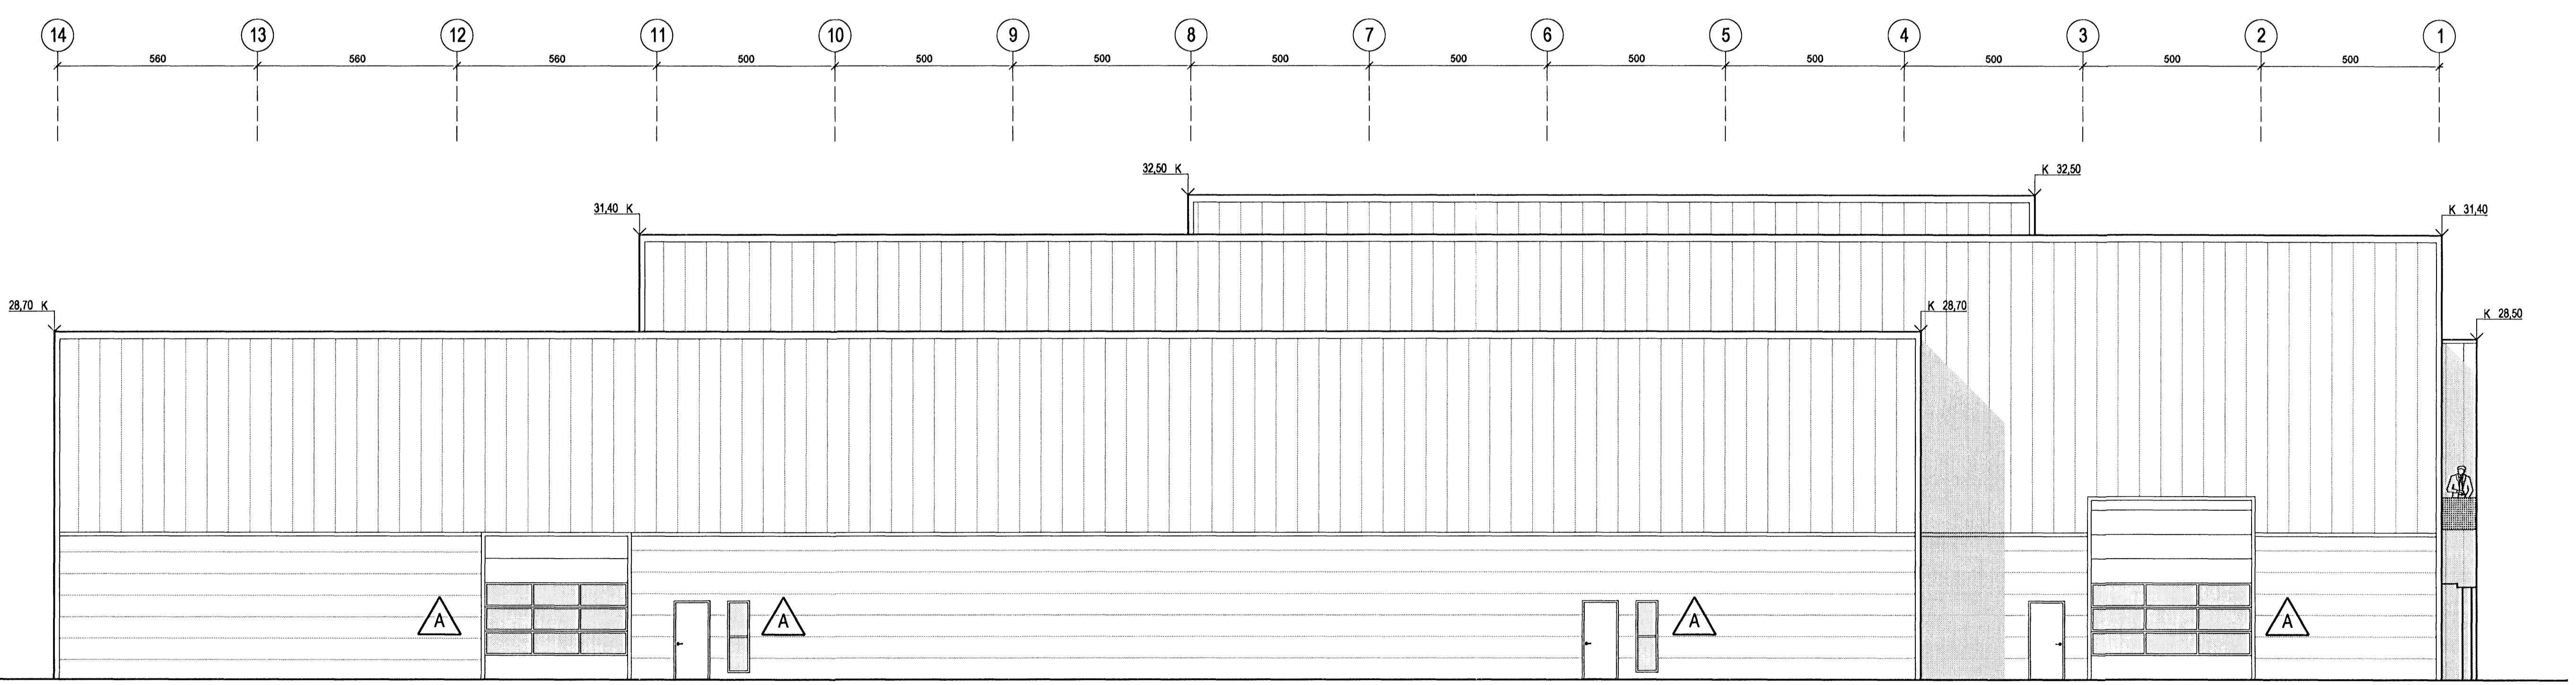


2
 -
 ÚTLIT 1:100
 ÚTLIT AUSTUR



A OI HMH 01.02.2008
 Skrifstofukjarni færður til um 30mm til vestura og norðurs
 Gluggum bætt við á velsamþunna, við og í vörngjöf, útlit glugga breytt
 Portveggir á lagarinnviðskastaði hækkaðir um 200mm
 Portveggir á plötuværstaði hækkaðir um 200mm
 Portveggir á plötuværstaði hækkaðir um 400mm

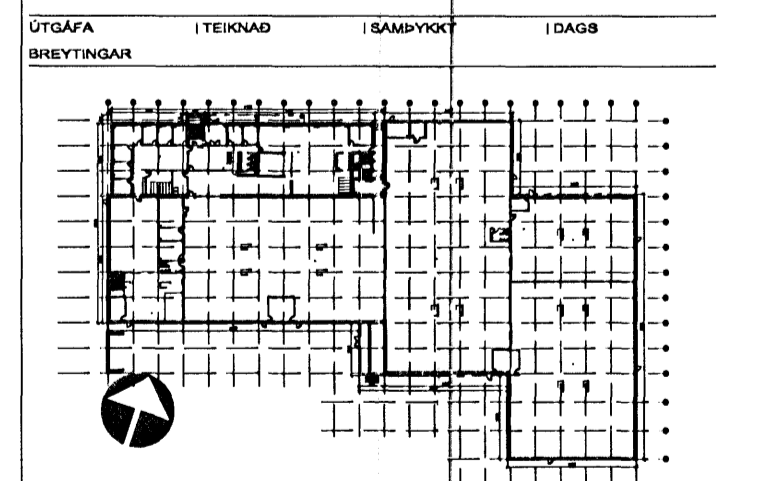

ASK Arkitektar
 Gausgötu 9
 101 Reykjavík
 Sími 515 0300
 Fax 515 0319
 www.ask.is

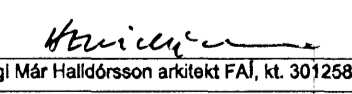Áritun aðalhönnuðar:


GJÁHELLA 4, HAFNARFIRÐI HÉÐINN		MRV. I A1 1:100
HEITI TEIKNINGAR ADALTEIKNINGAR ÚTLIT VESTUR ÚTLIT AUSTUR		
VERK NR. 06124	NÖMUR TEIKNINGAR 10-10	ÚTGÁFA A