

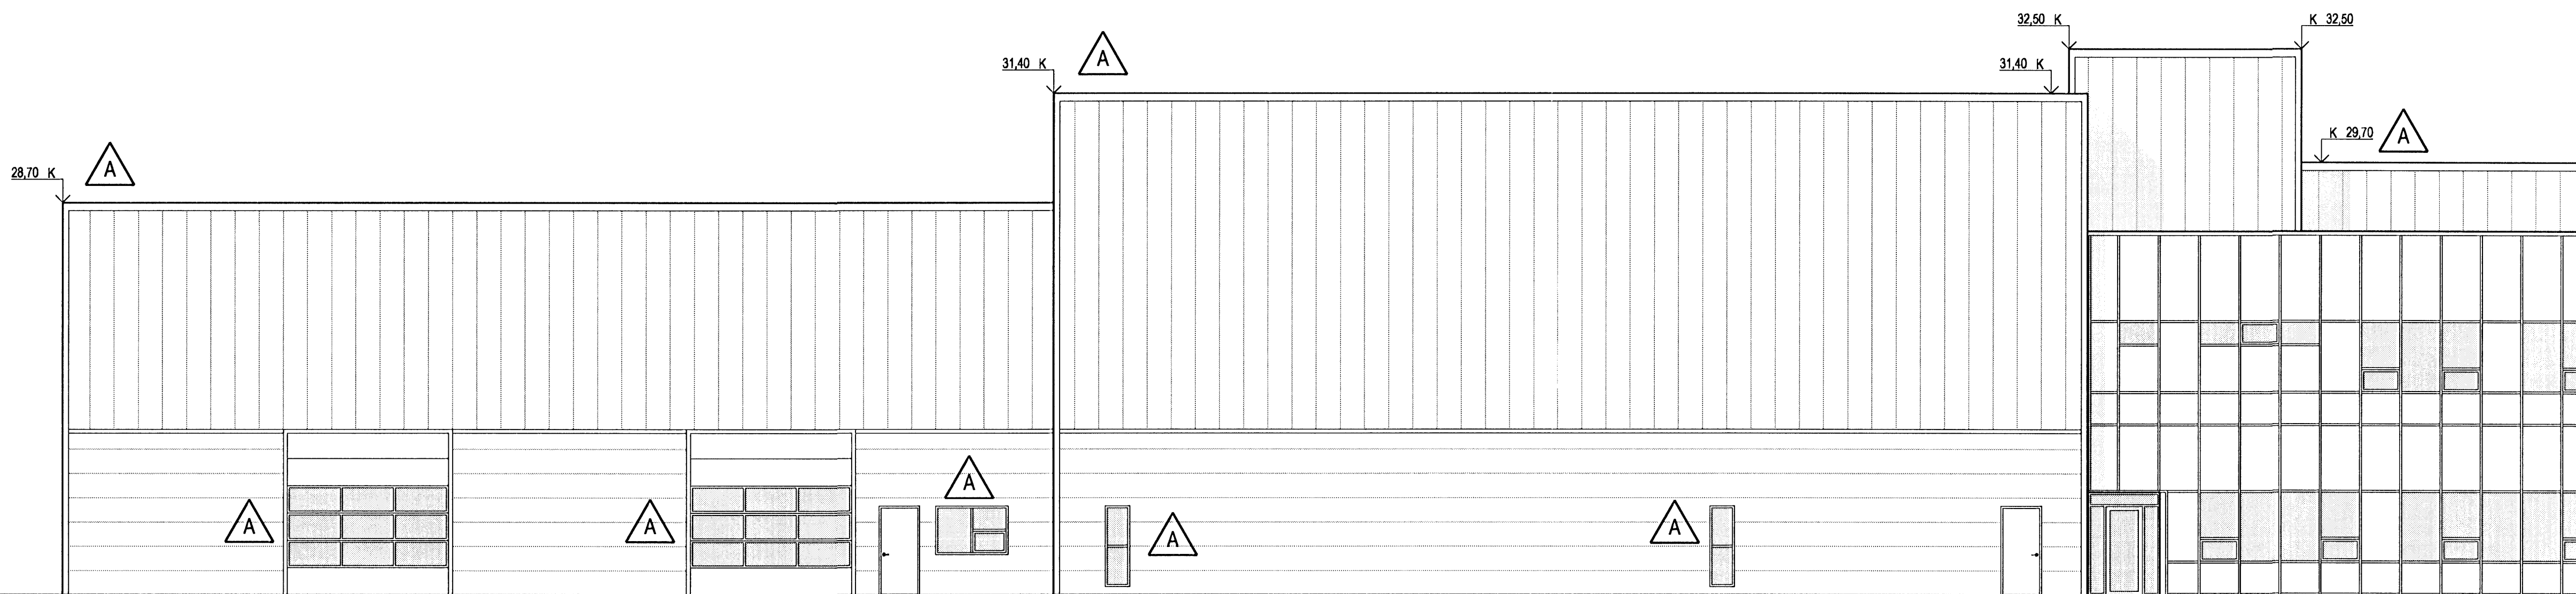


1  
-  
ÚTLIT 1:100  
ÚTLIT NORÐUR (hluti)

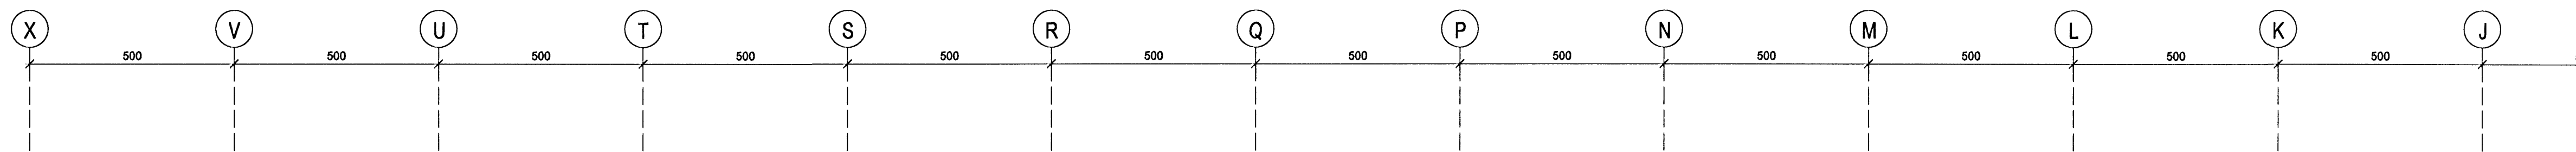

2  
-  
ÚTLIT 1:100  
ÚTLIT NORÐUR (hluti)

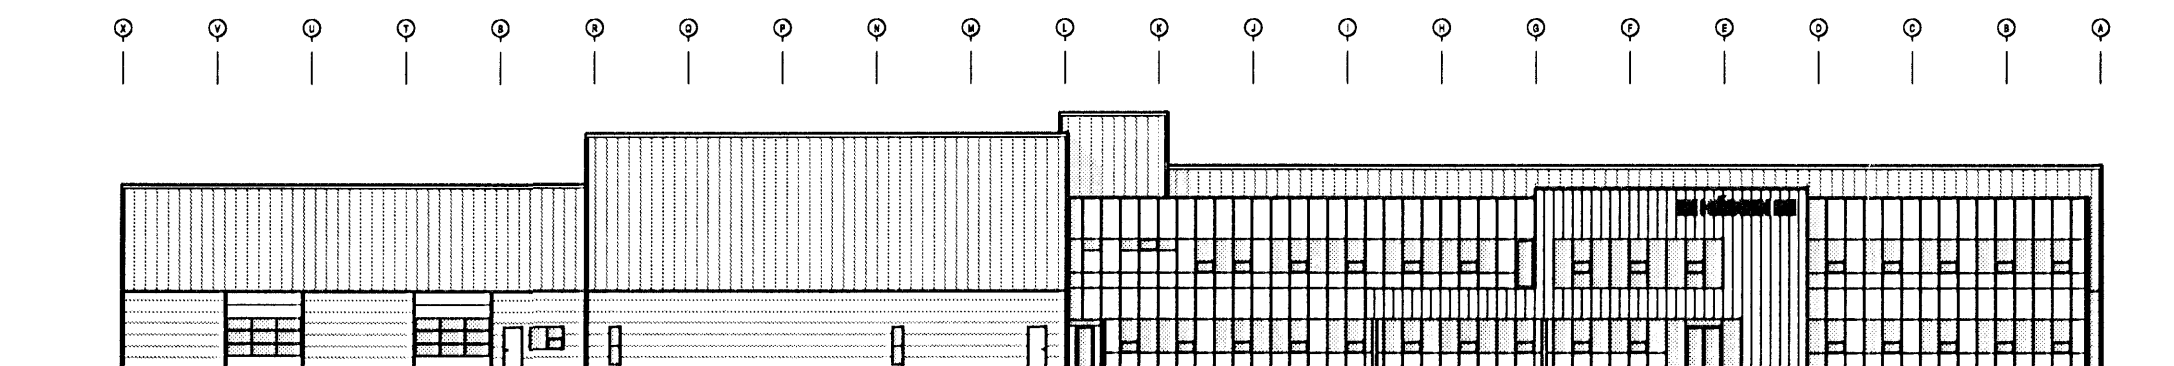

3  
-  
ÚTLIT 1:400  
ÚTLIT NORÐUR (heild)


Samþykkt þann  
6 FEB 2008  
Byggingar- og húsnæðisráðgjafi  
Fh. Jón Sigurðsson



ÁR. VERKSTOFUJÓRÐUR  
23.11.

A ÓI HMH 01.02.2008  
Skrifstofukjarni færður til um 30mm til vestura og norðurs  
Gluggum bætt v0 & vélsmáunhó, v0 og I vöruhúsi, útsi glugga broytt  
Gluggi í matal stækkunar til beggia átta.  
Porveggr & lagarverkstæði hekkadír um 200mm  
Porveggr & plötusteypublíki ryðsfritt hekkadír um 200mm  
Porveggr & plötusteypublíki hekkadír um 400mm

ÚTGAFA | TEIKNAD | SAMÞYKKT | DAGS  
SNEYTINGAR

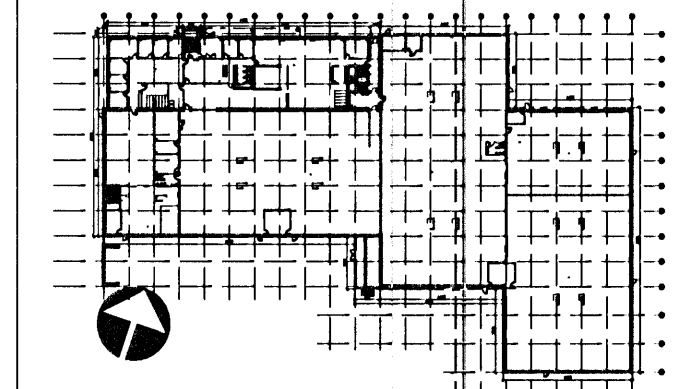

ASK Arkitektar  
Gleisgötu 9  
101 Reykjavík  
Sími 515 0300  
Fax 515 0319  
www.ask.is

Ártun aðalhönnuðar:  
Heiði Már Halldórsdóttir arkitekt FAJ, kt. 301258-7049

GJÁHELLA 4, HAFNARFIRÐ  
HÉDINN

VERKFRNI  
HEITI TEIKNINGAR  
ADALTEIKNINGAR  
ÚTLIT NORÐUR



VERK NR. 06124 | NÓMUR TEIKNINGAR 10-11 | ÚTGAFA A

MKV. I AT 1:100  
TEIKNAD HMH / ÓI  
DAGS 10.10.07