


GRUNNMYND 1:50

SKÝRINGAR.

ALMENNAR SKÝRINGAR SJÁ ISL. NR. 1-01.  
 ÁSÝNDIR MERKT A, B OG C SJÁ BL.  
 NR. 1-10 + 1-11 + 1-12  
 ENID OG SERMYNDIR SJÁ BL. NR. 1-13

ÁSKILIÐ, ELÐRI  
 TEIKNING ÓGILD

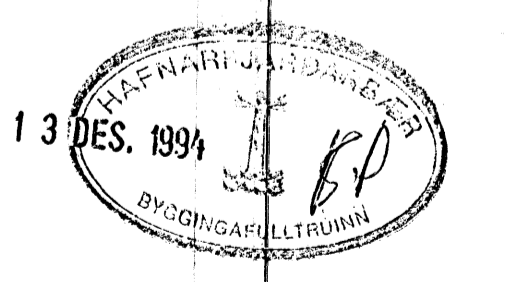

02	FEB'94	BR Á KLIJSTUM	
01	JAN '93	ÞAKJURFL BR	
BR.NR.	DAGS	EÐLI BREYTINGAR	SIGN.
			GH
			GH
BÆJARHRAUN 18 HAFNARFIREI			DAGS
GRUNNMYND HAKVIKIS.			FEBR. '90
MELIKV. 1:50			TEIKNAD
SIGURÐUR ÞORLEIFSSON TEKNIFRÆÐINGUR F.Þ.F.Í.			VERK NR.
STRANDGÖTU 11 HAFNARFIREI SÍMI 54151/54255			2829
			BLAD NR.
			1-09