

STÖÐ 2 X 50 X 150

STÖÐ 50 X 100

STÖÐIR 50 X 100

STÖÐ 50 X 100

UNDIRSTYKKI NEGLIST 1 GRIND MED 2 X 4\"/>


GRIND 50 X 100 Ø 60

FESTIVINKILL BMF 105 BÆDUMMEGIN STÖÐAR. FESTIST Í PLOTTI MED 12 MM MURISÓLTA OG NEGLIST Í STÖÐ MED 8 STK. 40/60 KAMBSAUM.

STIKKNEGLIST MED 3 STK 4\"/>

1\"/>

FÖTSTYKKI 50 X 125 BOLTIST Í PLOTTI MED 12 MM MURISÓLTIUM. L=150 1/2 Ø0 MILLI TUMBURIS OG STEINS KOMI REMA UR TÖRUPAPPA

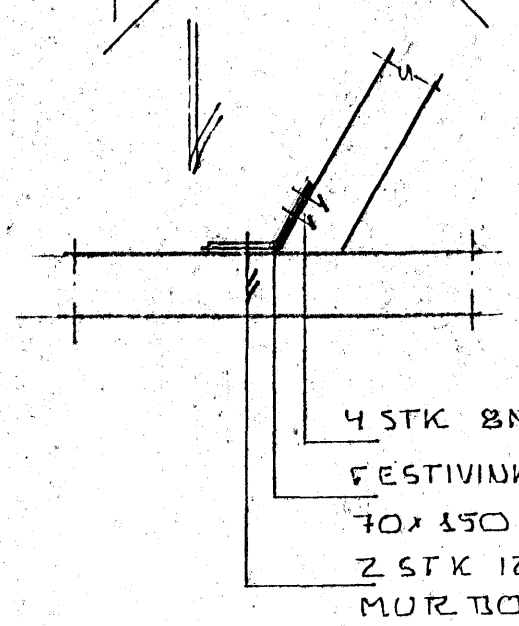


4 STK 8MM FRANSKAR SKRUFUR  
FESTIVINKILL 5MM FLATSTAL  
70 X 150 X 5 X 20MM (BREYDD)  
2 STK 12MM TOGGRIÐ  
MUR TOLTAR

ÁSYND A - A 1:20

ÁSKILIÐ, ELDRI  
TEIKNING ÓGILD

SKYRINGAR:

ALMENNAR SKYRINGAR SJÁ BL. NR. 1-101  
GRÖNNMYND FARIKKIS SJÁ BL. NR. 1-09

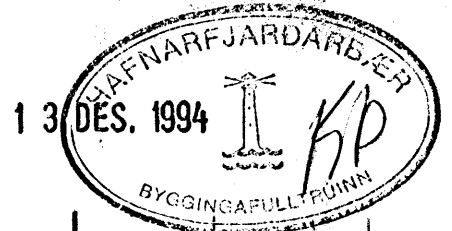

2	DES 94	FESTING SKASBERRU T. GOLF	
01	FEB '94	BR. A KVISTUM	
BR NR	DAGS	EÐLI BREVINGAR	
BÆJARHRAUN 18 HAFNARFJARDI			
'ÁSYND A KVIST (MINNI)			
MELIKV. 1:20			
SIGURÐUR ÞORLEIFSSON			
STRANDGÖTU 11 HAFNARFJARDI			
			8829