LÁSKI ÚR GATAPLÖTU 140 X 500
BAÐUMMEGIN STOÐAR / SÚLU
NEGLIST MEÐ 2 X 7 STK. 40/50
KAMBSAUM.

2 X 50 X 200

SÚLA ÚR 2 X 50 X 150
SAMNEGLT

STOÐ 2 X 50 X 150

UNDIRSTYKKI NEGLIST Í GRIND
MEÐ 2 STK. 4" NÖGLUM

STOÐIR 50 X 100
½ 60

GRIND 50 × 100 ½ 60

STICKNEGLIST
MEÐ 3 STK.
4" NÖGLUM

2 X 50 X 200
SAMNEGLT

1" GIRÐI YFIR 2 × 50 × 200 NEGLIST
MEÐ 2 × 3 STK. 3" NÖGLUM

STOÐIR 50 × 100

STOÐIR 50 × 100

STIKKNEGLIST MEÐ
2 STK 4" NÖGLUM

GRIND 50 × 100 ½ 60

FESTIVINKILL BMF 105
FESTIST Í PLÖTU MEÐ
12 MM MURBOLTUM
OGNEGLIST MEÐ
2 STK. 40/60 KAMBSNUM.

FÓTSTYKKI 50 × 125 BOLTIST Í PLÖTU
MEÐ 12 MM BOLTUM L: 150 Ø 80 MILLI
TIMBURS OG STEINS KOMI RÆMA ÚR
TJÖRUPAPPA.

1" GIRÐI UNDIR FÓTSTYKKI NEGLIST MEÐ
2 - 3" STK 3" NÖGLUM.

ÁSYND B - B × 1:20

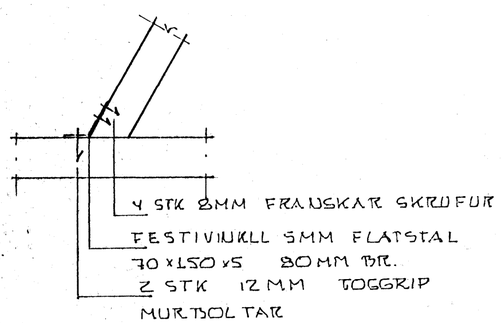

ÁSKILIÐ, ELDRI TEIKNING ÓGILD

HAFNARFJARÐARBÆR
BYGGINGAFULLTRÚINN
20 DES. 1994

SKÝRINGAR:

ALMENNAR SKÝRINGAR SJÁ BL. NR. 1-01
GRUNNMYND FRÁVIRKIS SJÁ BL. NR. 1-09

BR.NR.	DAGS	EÐLI BREYTINGAR	SIGN.
03	DES '94	SÚLU BR. Í STOÐ	
2	DES '94	FÓTSTYKKI SKÁSPERRU Í GOLF	
01	FEB '94	BR Á KVIST	

BÆJARHRAUN 18 HAFNARFIRÐI

ÁSYND Á KVISTGLUGGA (STÆRRI)

MÆLIKV. 1:20

DAGS.	FEBR. '90
HANNAÐ	
TEIKNAÐ	
VERK NR.	8829
BLAÐ NR.	1-12

SIGURÐUR ÞORLEIFSSON TÆKNIFRÆÐINGUR FÍB/FÍ.
STRANDGÖTU 11 HAFNARFIRÐI SÍMI 54751