



GRUNNMYND NEDRI HÆÐAR
MKV. 1:100

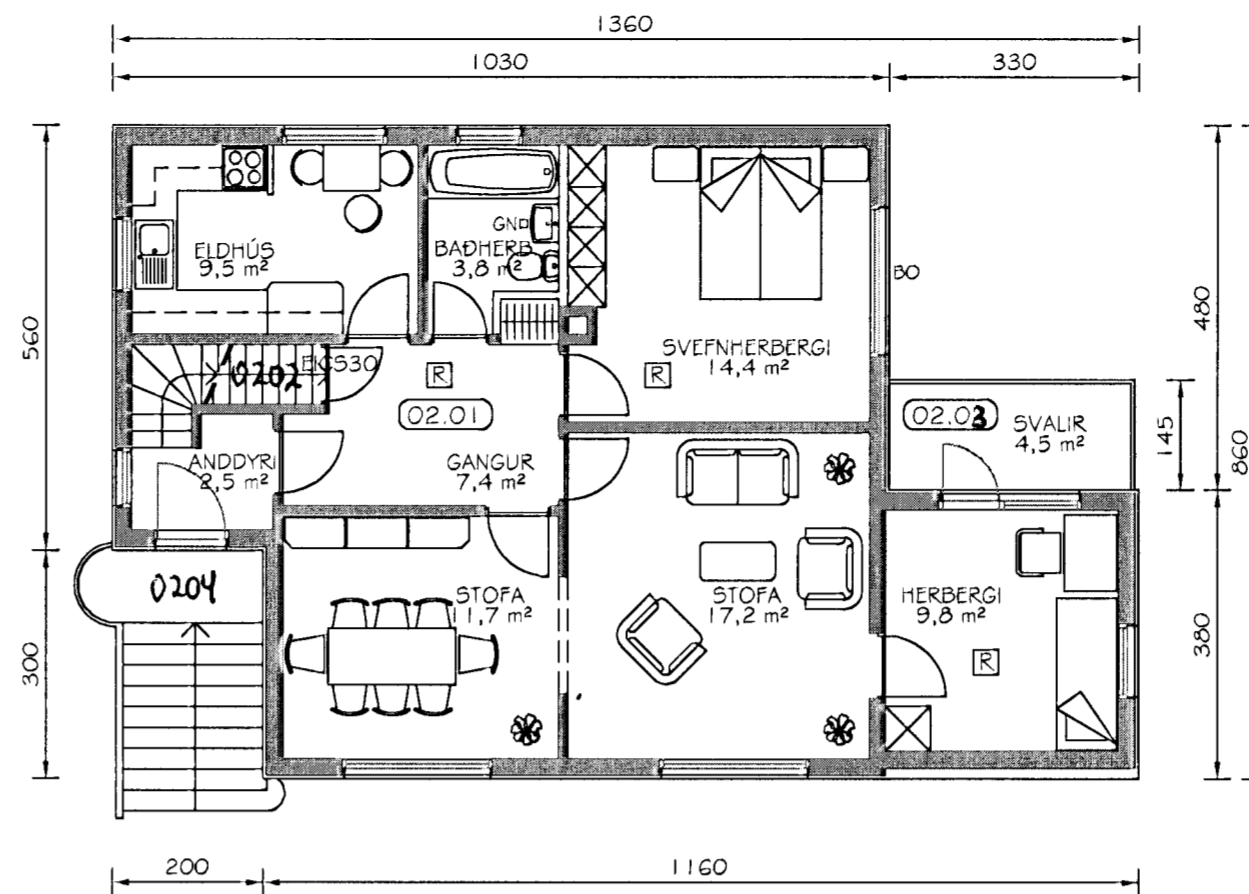

GRUNNMYND EFRÍ HÆÐAR
MKV. 1:100

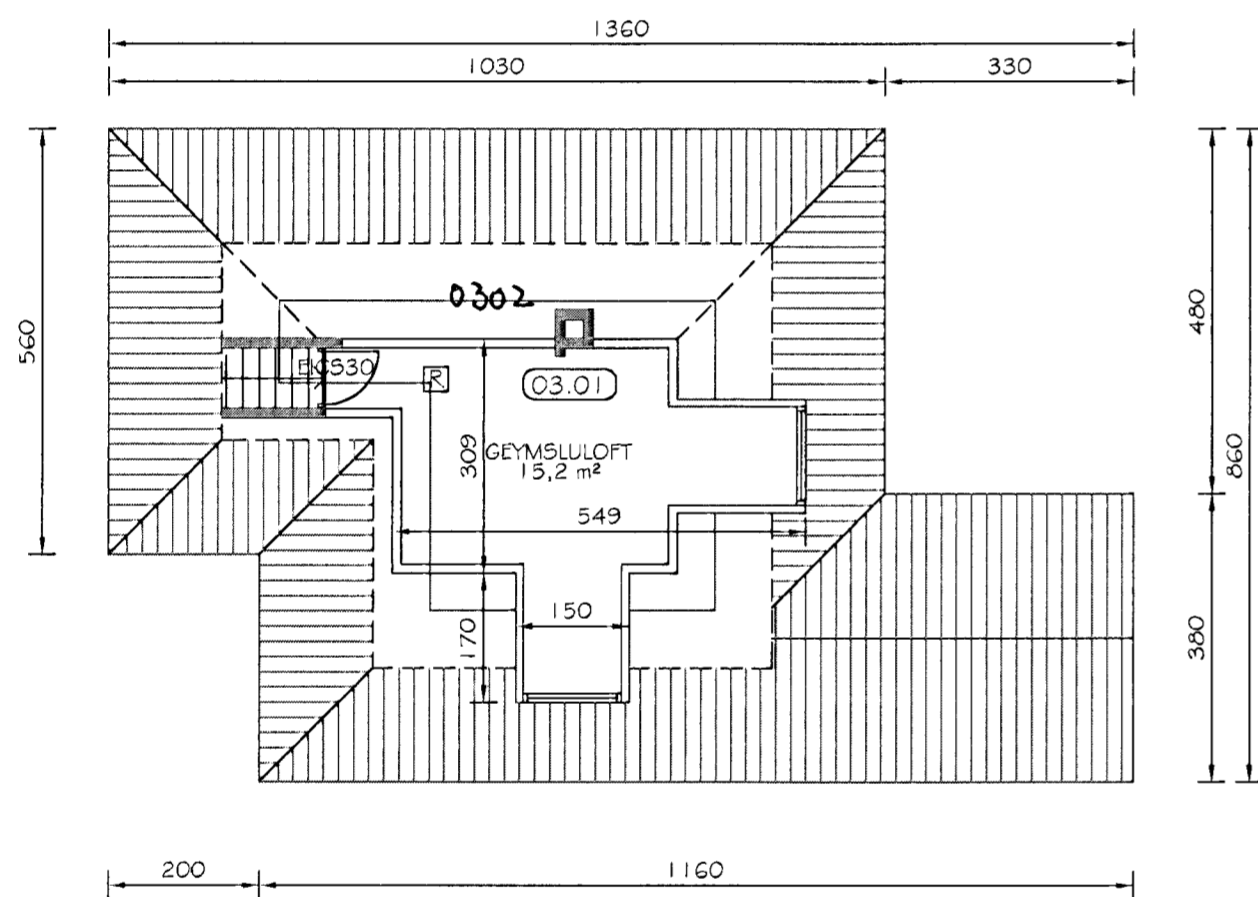

GRUNNMYND RISHÆÐAR
MKV. 1:100

Samþykkt þann
24 MAR 2010
Byggingafulltrúi (Hafnarfjarðar)
F.h. Sigurður Steinar Þórhallsson

SKÝRINGAR:
GERÐ ER BREYTING Á SKIPULAGI NEDSTU HÆÐAR.

Br. nr.	Dags.	Af.	Breyting
Ⓐ			
Ⓑ			
Ⓒ			
Ⓓ			

Unnið af:

ÞF RÁÐGJÖF

MÍÐSALIR 7, 201 KÓPAVOGUR, SÍMI 588-4735

Þorsteinn Friðþjófsón, byggingatæknifræðingur
Kt. 211055-5299 netfang: midsallr@bt.net.is

Verkefni:

**ÖLDUTÚN 8
HAFNARFJÖRÐUR**

Teikningarheiti: GRUNNMYNDIR

Dags. 19.02.2009 Kvarði 1:100

Hannað ÞF Teiknað ÞF Samþ.

Verknr. 01-904 Teikn.nr. 110 Breyt.nr.

Sigurður Steinar Þórhallsson
0206441 2108