



Sambýkt þann
24 MAR 2010
 Byggingafræðingur / Arkitektur /
 F.h. Sigurður Steindal


Upprunalegur höfundur: Kjartan Sveinsson
Úr Gildi

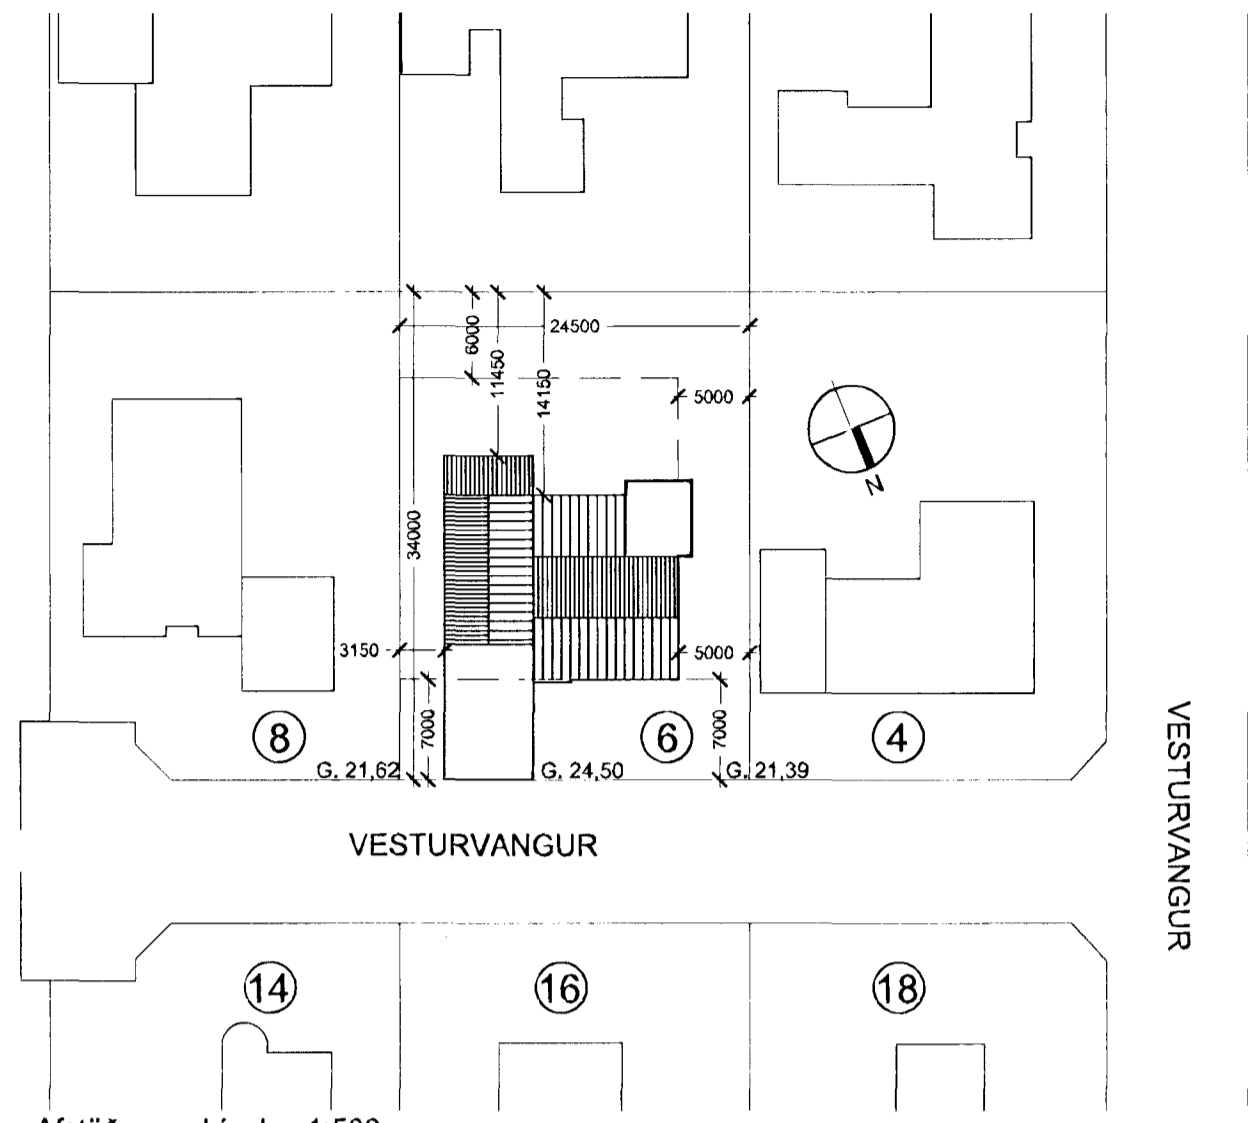

Afstöðumynd í mkv. 1:500

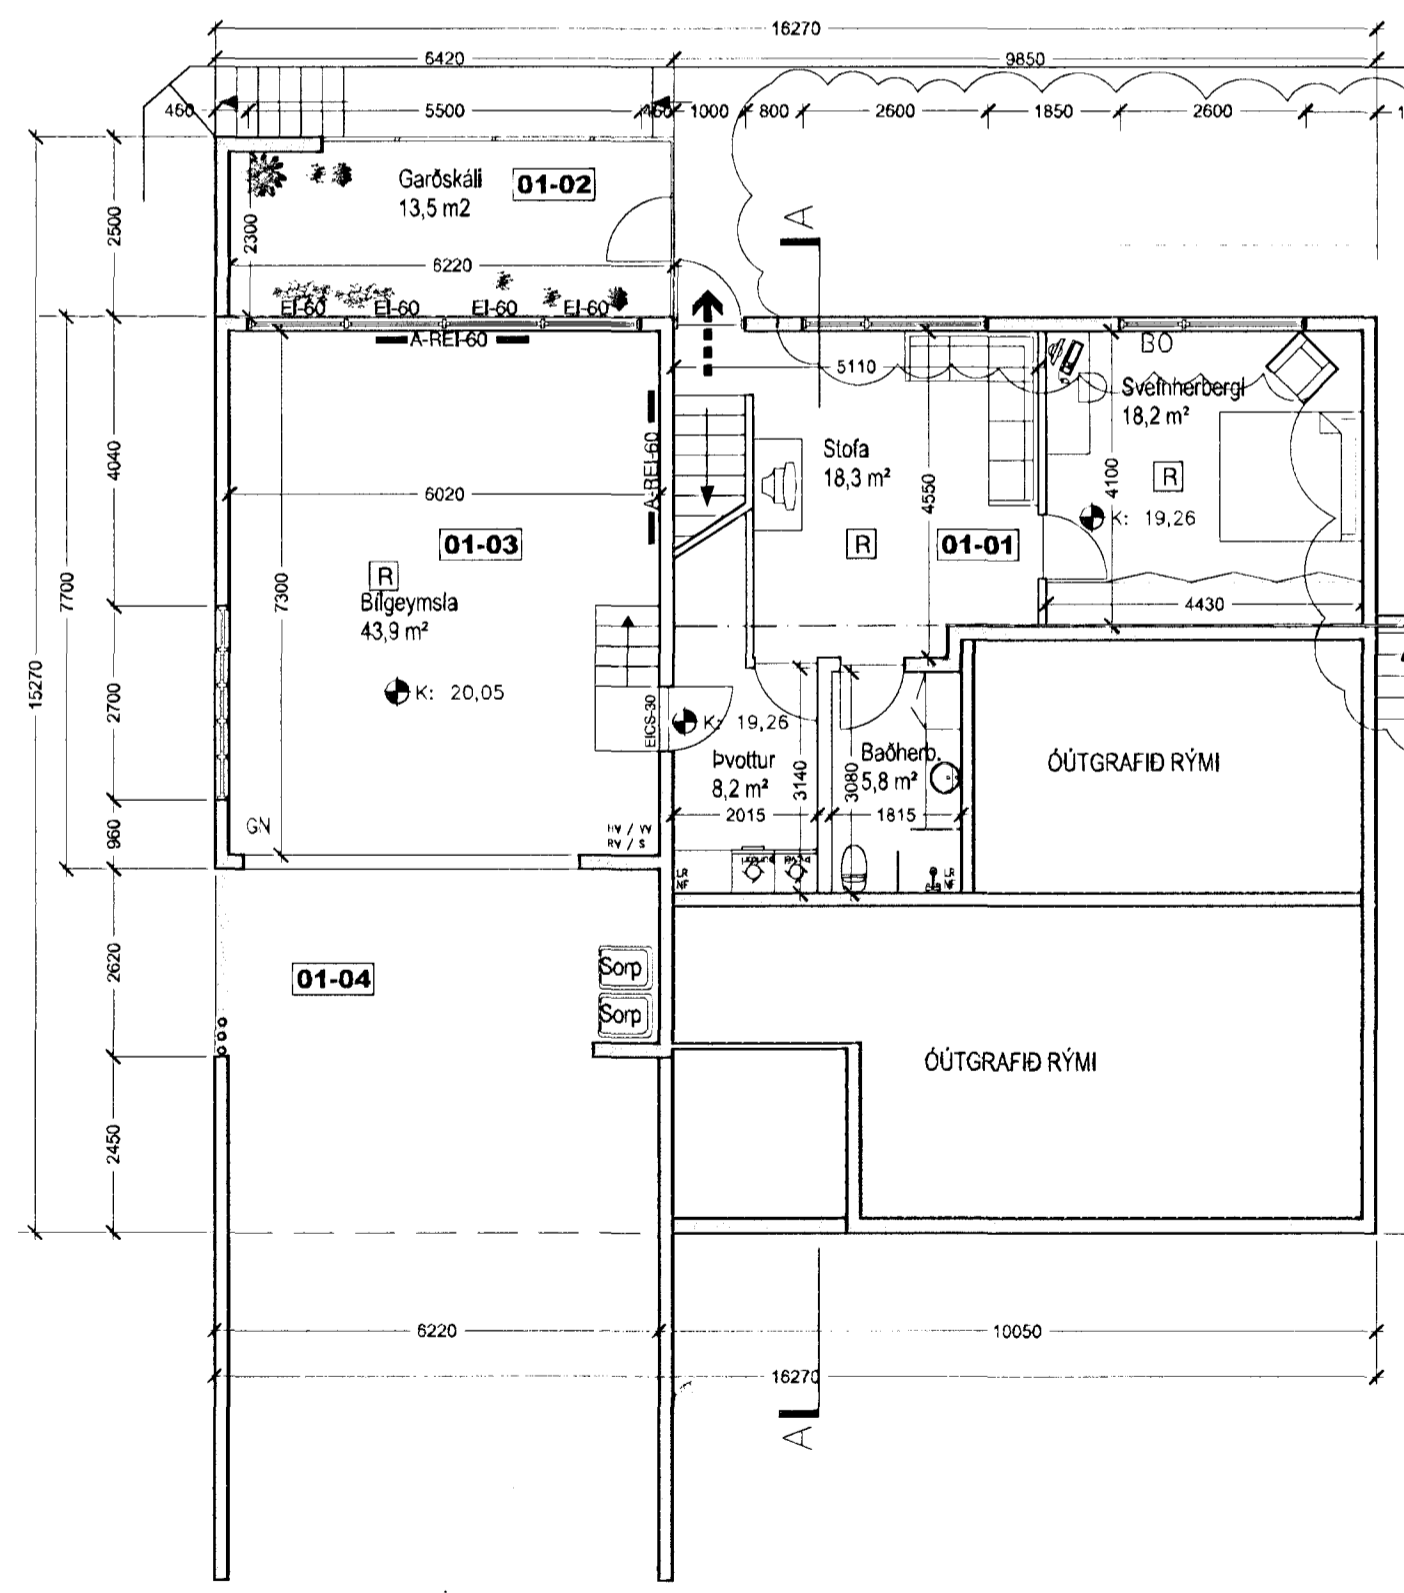

Grunnmynd 1. hæðar

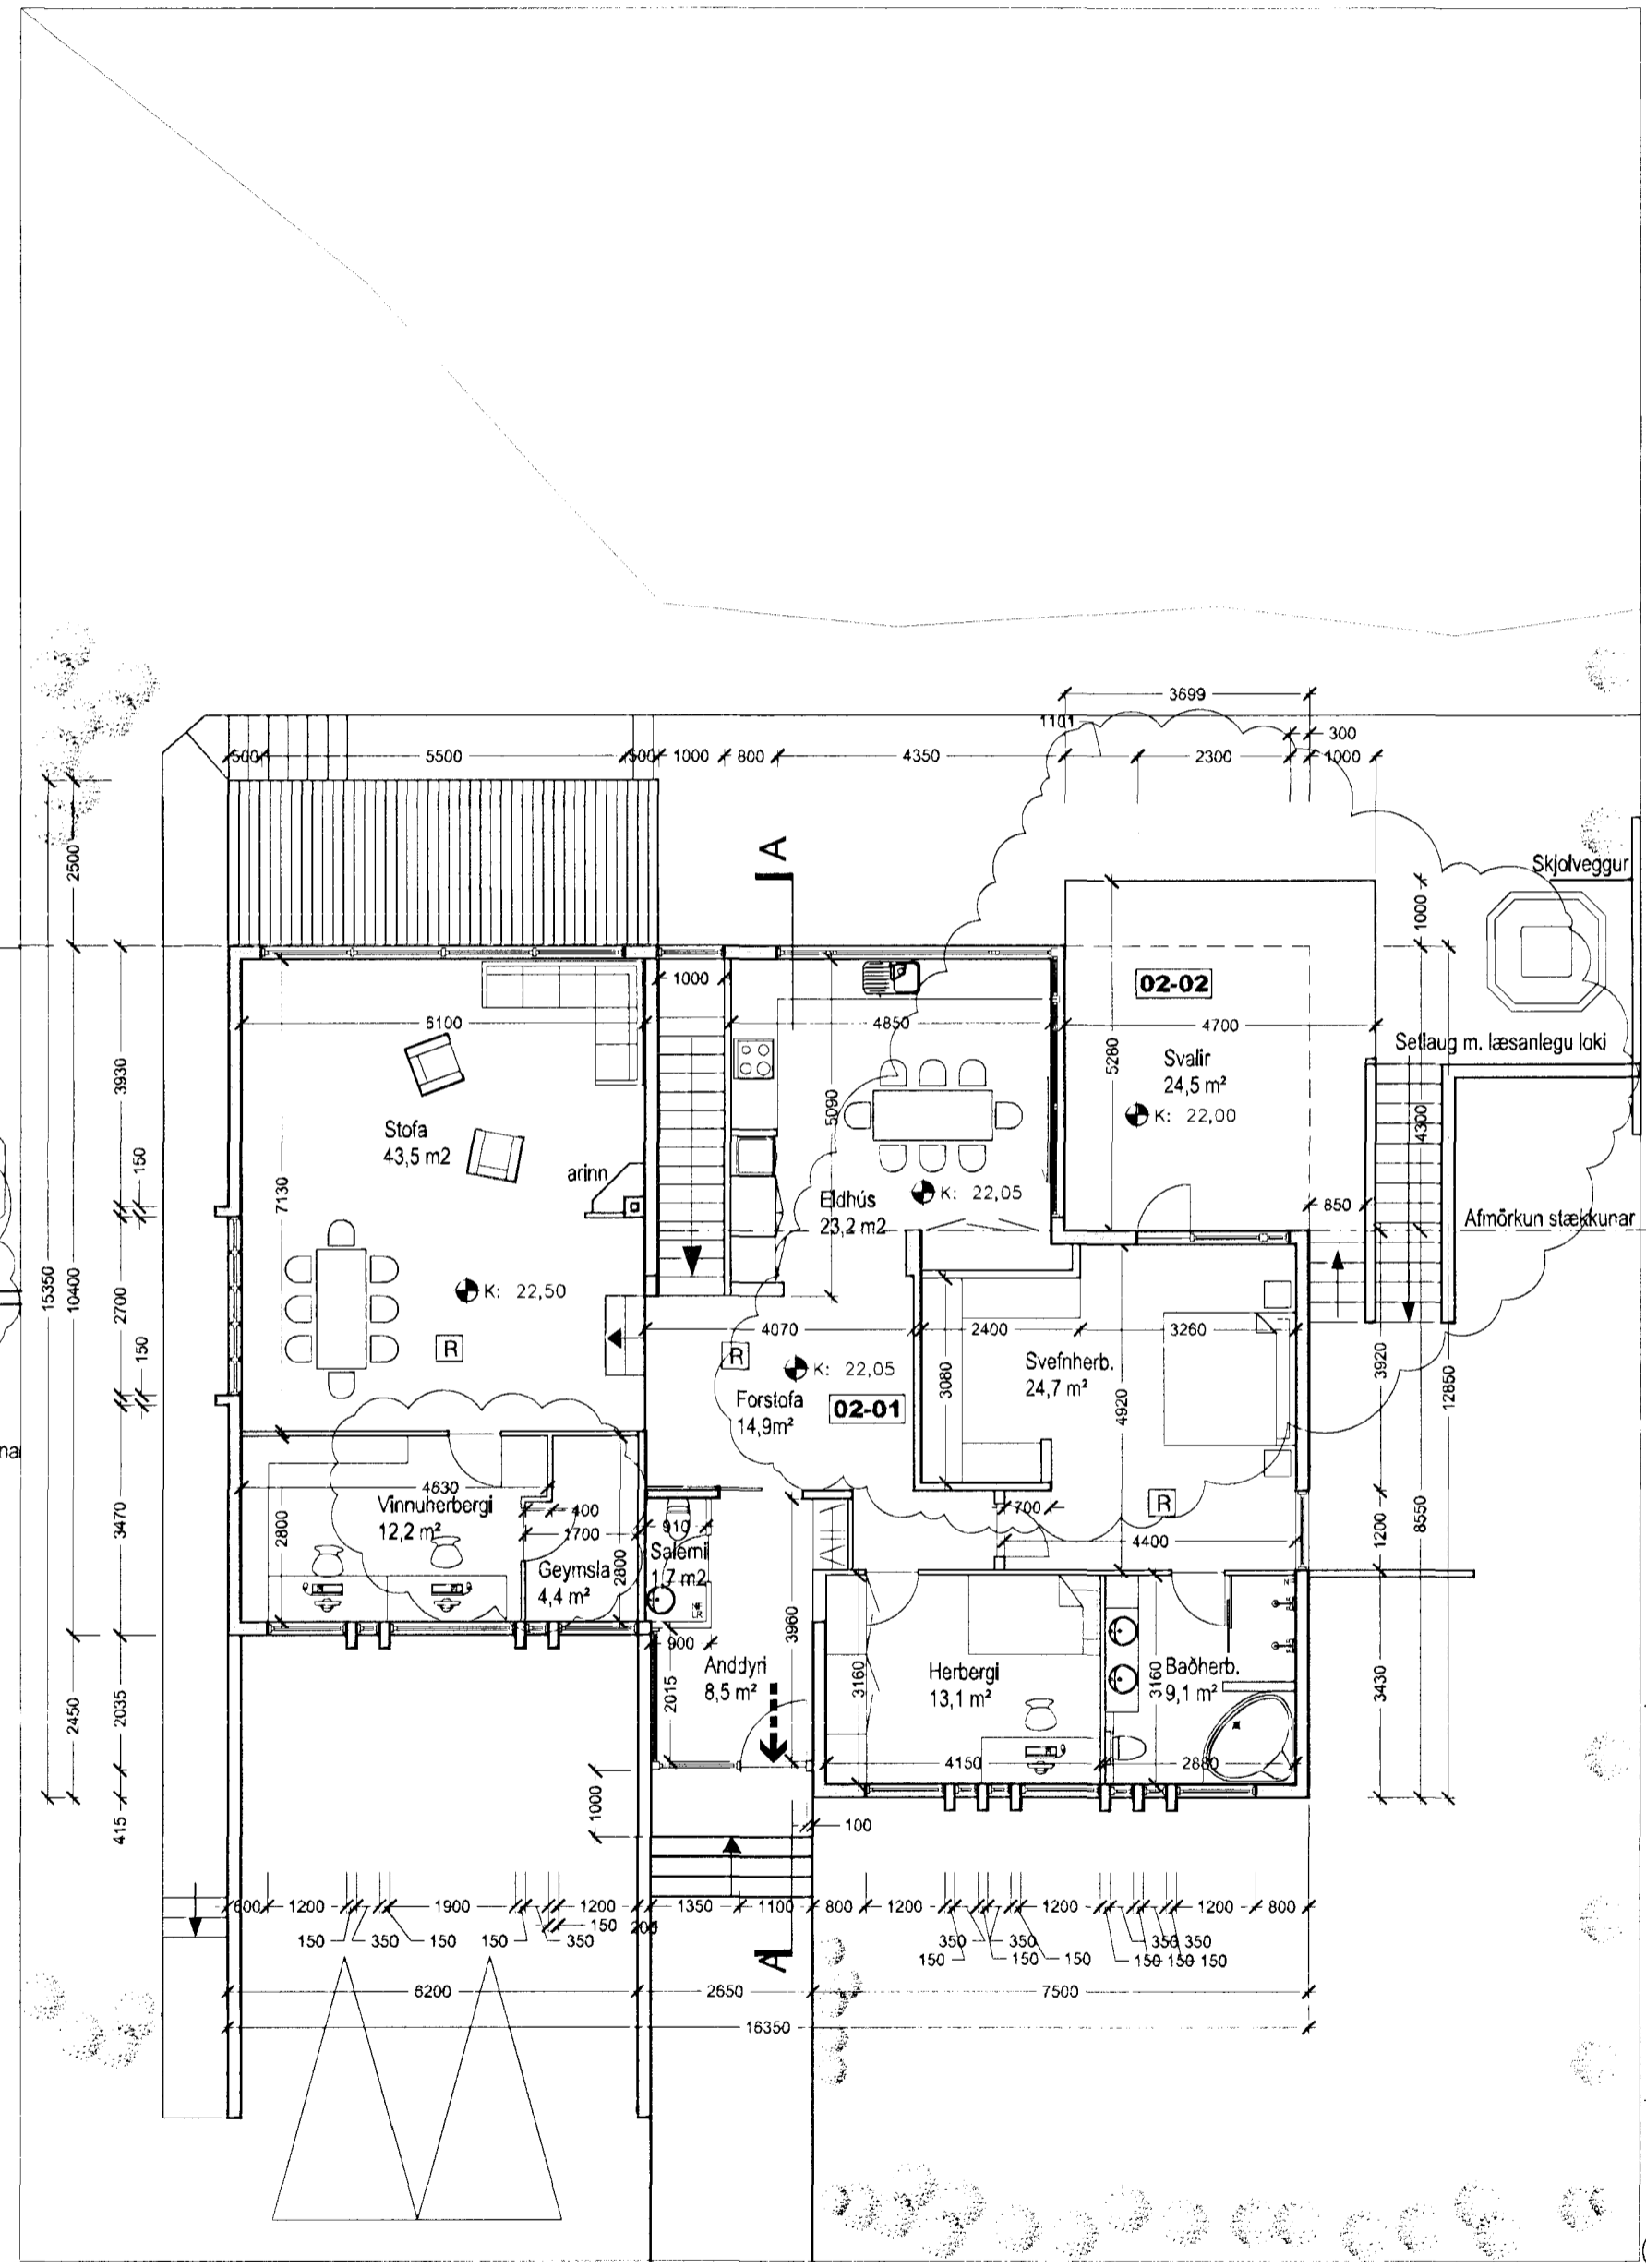

Grunnmynd 2. hæðar

BRUNATÁKN OG SKÝRINGAR:

- > Rýmingarleið
- BO Björgunarrop
- [R] Reykskynjari
- REI-60 Brunahöflun
- EICS-30 Eldvarnarkrafa hurða

- GN Gólfniðurfall
- ÞN Þakniðurfall
- LR Loftræst rými
- RV Ræstivaskur
- RV / S Inntak rafveitu og síma
- HV / VV Inntak hitaveitu og vatnsveitu
- Reiknuð hæð á yfirborði gólfa
- K: 12,24 Hæðarkótar

A - 12.03.2010 - SE - GLUGGAR, HERB. STÆRÐIR
 Útgáfa / Dagsetning / Teiknari / Breyting

Ólafur og Helga
EINBYLISHÚS/stækkun
 VESTURVANGUR 6, HFJ. **0430**
 Landnúmer: 122891
 93200060
ADALUPPDRA'TTUR
 Grunnmynd og afstöðumynd
 MKV.: 1:100, 1:500
 DAGS: 25.04.2007
 TEIKNAD: SE, SBJ
 SKRÁ: 0430 (99)2.03
0430.(99).A.302
A

BATTERIÐ
 ARKITEKTAR
 Jón Ólafur Ólafsson FAI
 kt. 090659-4099
 Sigurður Einarsson FAI
 kt. 110457-2789
 S: 521291-1259
 Trénuhraun 1
 220 Hafnarfirði
 S: 54 54 700 F: 54 54 701
 Netfang: batteri@arkitekt.is
 Heimasíða: www.arkitekt.is