


REYKJAVÍKURVEGUR 52A & 52B HAFNARFIRÐI.

Samþykkt þann
02 DEC 2009
 Byggingafræðingur í Hafnarfirði
 F.h. Sigurður Steinar Jónsson

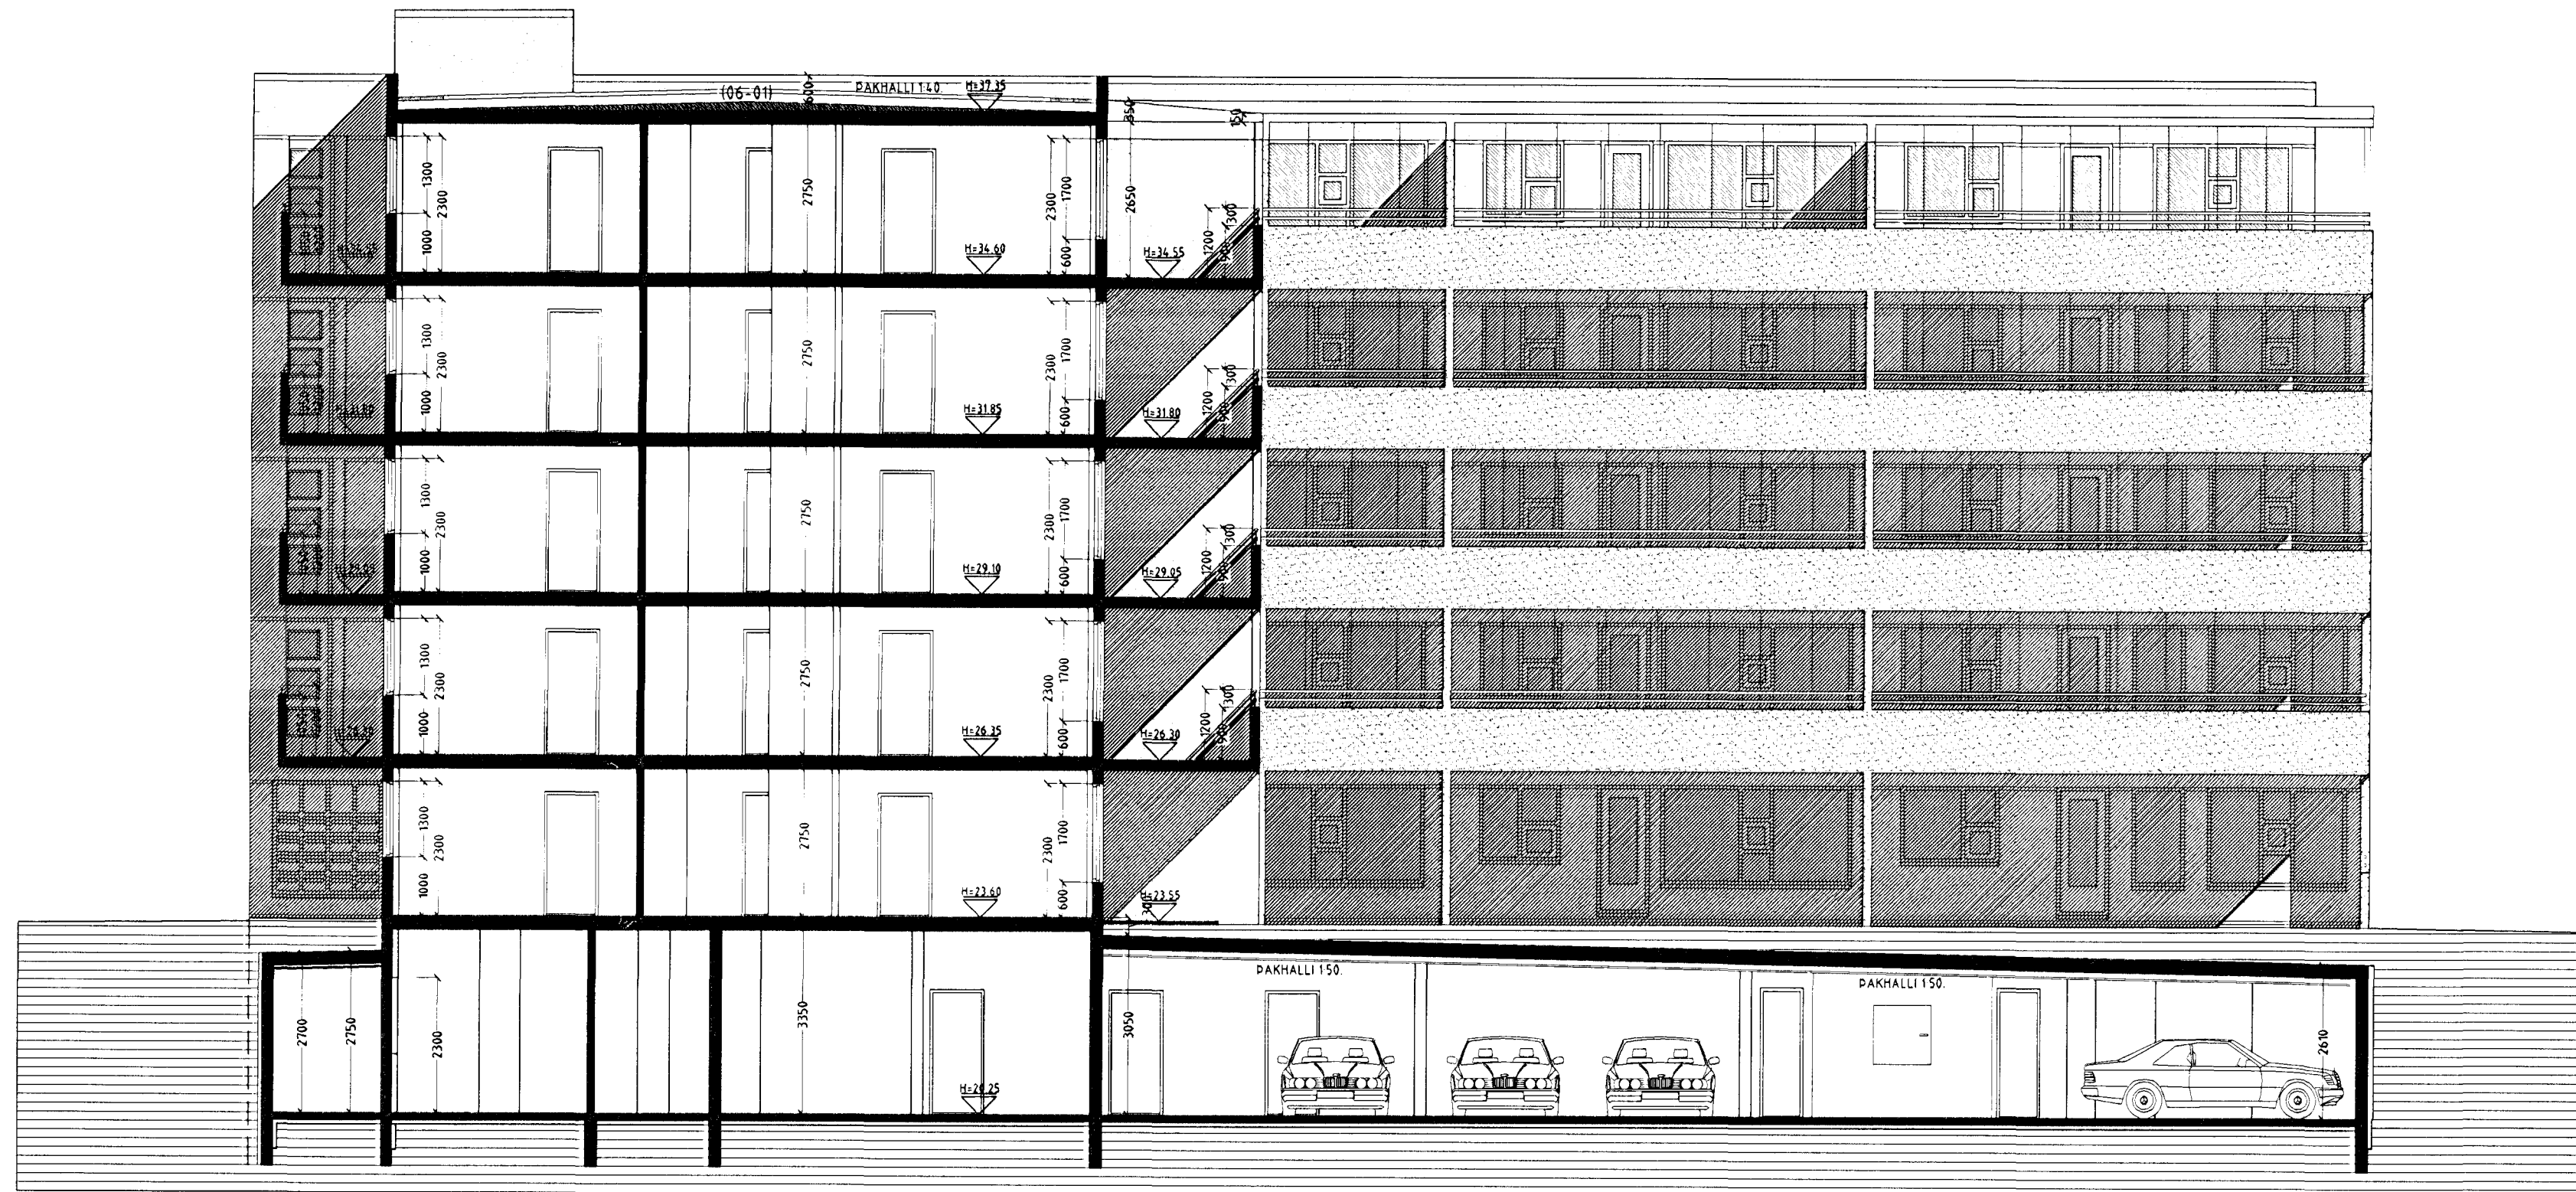


SNID B-B MKV. 1:100.

Vardandi frekari málsetningar, sjá sérteikningar aðalhönnuðar í mkv. 150
 Séruppdrættir skulu unnir þegar aðaluppdrættir hafa verið samþykktir af byggingaryfirvöldum.

REYKJAVÍKURVEGUR 52A & 52B HAFNARFIRÐI

Sigurður Þorvarðarson byggingafræðingur bfi.
 Teiknistofan Strandgötu 11 220 Hafnarfirði.
 Sími: 5651510. Netfang: teiknistofan@simnet.is
 STH teiknistofan ehf. kt. 510298-2769. Kf. aðalhönnuðar: 141250-4189.

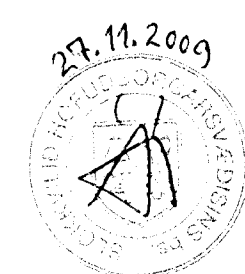

Skýringar:	Aðaluppdráttur.	
Teikning:	Snið B-B.	
Mælikvæði:	1: 100	Dagsetning: 20. mars 2005.
Undirskrift:	<i>28/9/09 [Signature]</i>	
Blað nr:	9 af 17.	
Breytt:	Hurðum í kjallara breytt í apríl 2007. Stigahúsi og eldvörnahurðum breytt í júní 2007. Sig. Þ.	
Breytt:	Svalaskýli teiknuð 25.09.2009.	