


REYKJAVÍKURVEGUR 52A & 52B HAFNARFIRÐI.

Samþykkt þann
2 DEC 2009
 Byggingafulltrúinn í Hafnarfirði
 F.h. Sigurður Steinar Jónsson

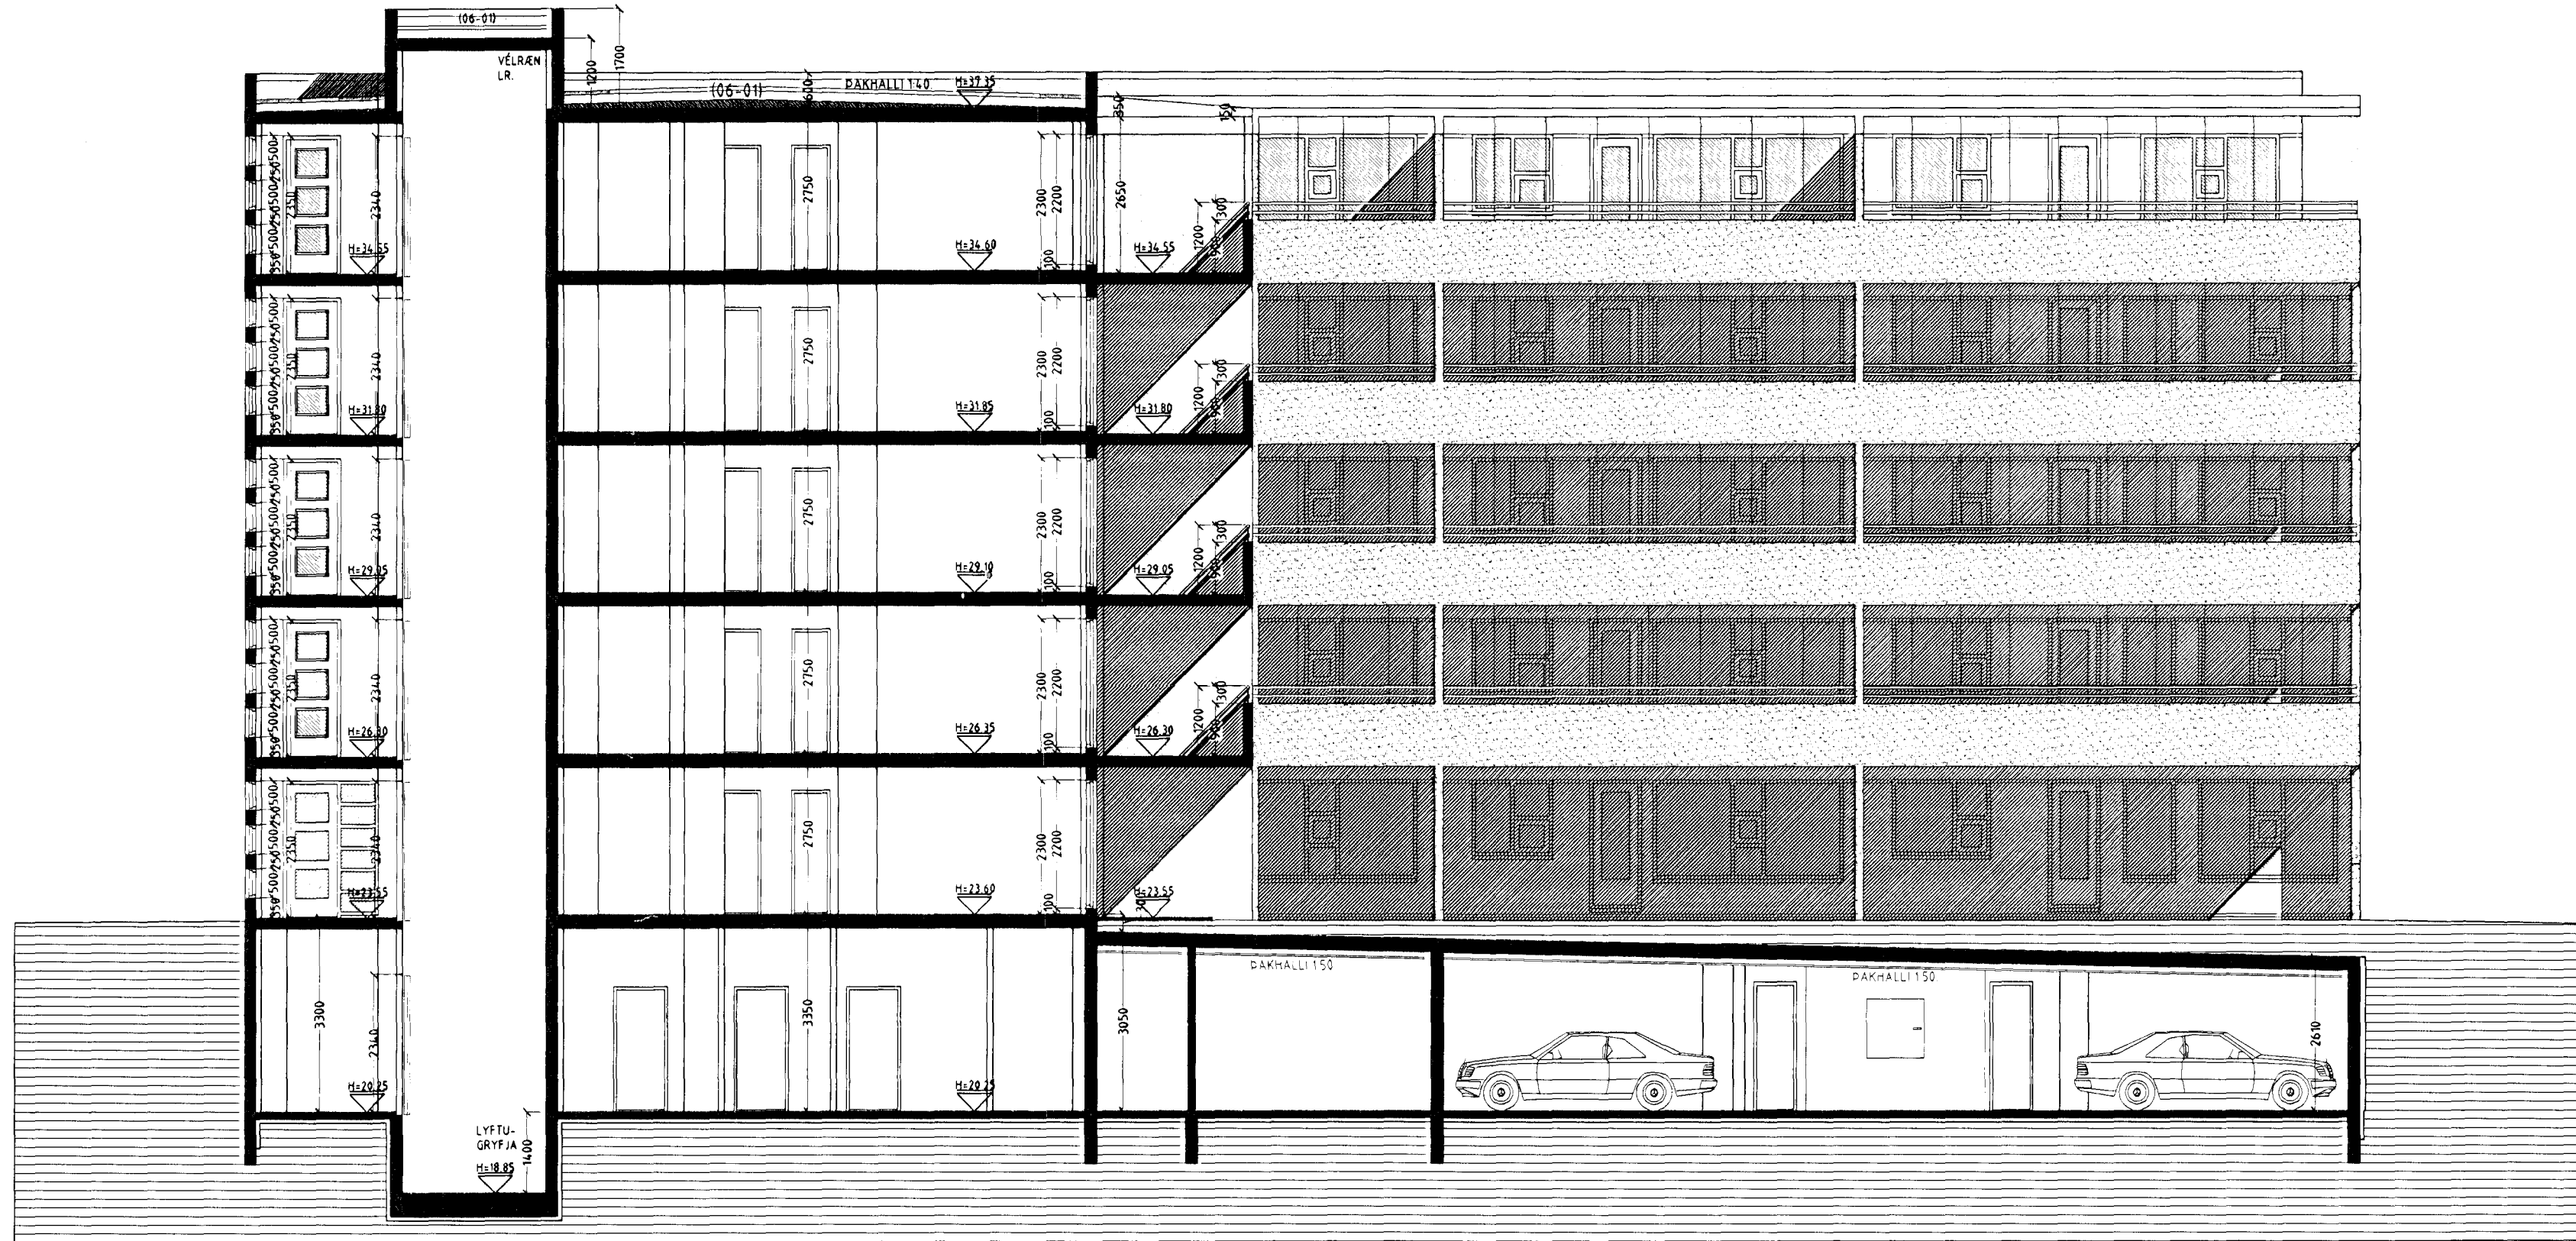

SNID A-A MKV. 1:100.

Vardandi frekari málsetningar, sjá sérteikningar aðalhönnuðar í mkv. 150.
 Séruppdrættir skulu unnir þegar aðaluppdrættir hafa verið samþykktir af byggingaryfirvöldum.



REYKJAVÍKURVEGUR 52A & 52B HAFNARFIRÐI

Sigurður Þorvarðarson byggingafræðingur bfi.
 Teiknistofan Strandgötu 11 220 Hafnarfirði.
 Sími: 5651510. Netfang: teiknistofan@simnet.is
 STH teiknistofan ehf. kt. 510298-2769. Kf. aðalhönnuðar: 14.1250-4.189.

Skýringar:	Aðaluppdráttur.
Teikning:	Snid A-A.
Mælikvæði:	1:100. Dagsetning: 20. mars 2005.
Undirskrift:	<i>28/9 09 kyp</i>
Blað nr.:	8 af 17.
Breytt:	Hurðum í kjallara breytt í apríl 2007. Stigahúsi og eivarnahurðum breytt í júní 2007. Sig. Þ.
Breytt:	Svalaskýli teiknuð 25.09.2009.