



Samþykkt
25 NOV 2009
Byggingafulltrúinn í Hafnarfirði
F.h. Sigurður Steinarjónsson

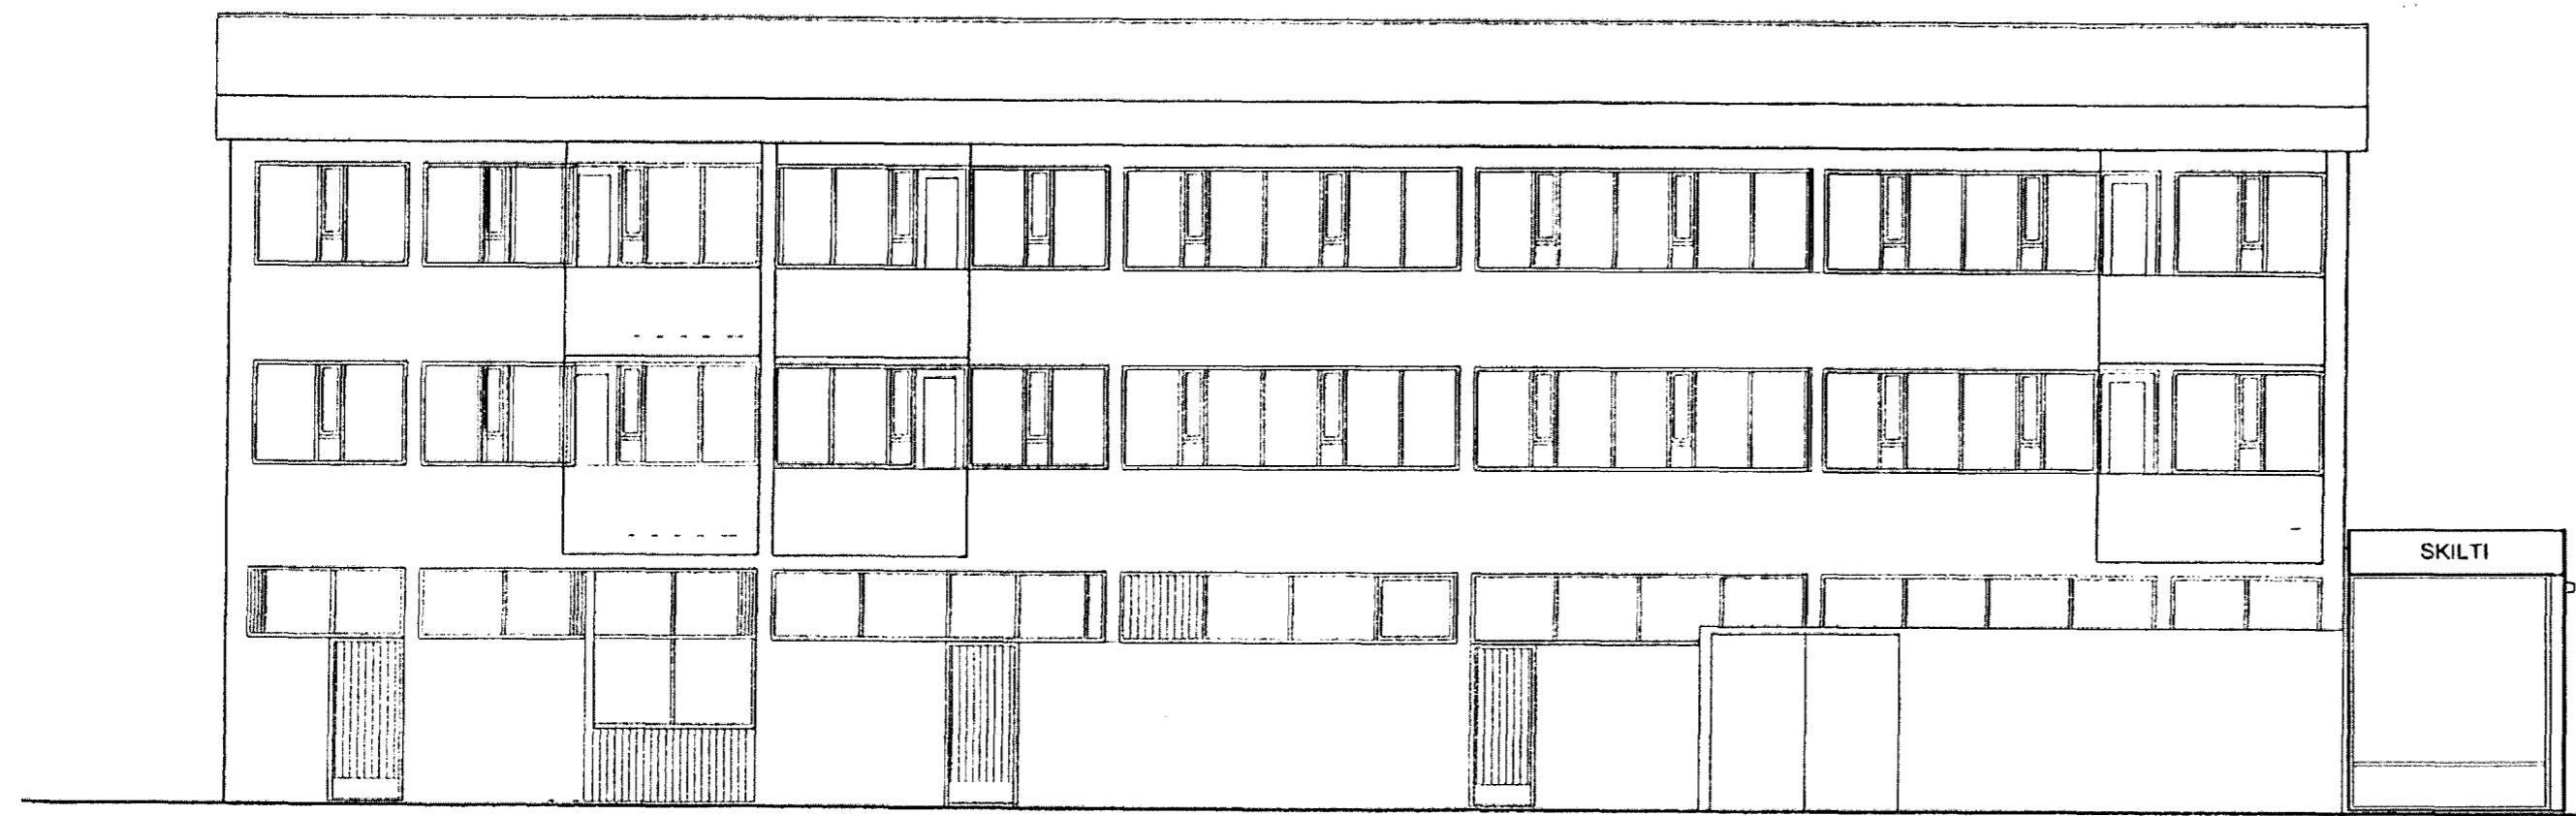


Sorgjeymslur:
Veggir klæddir m/álféttum
plötum og máláðir til
samræmis við húsið.

ÚTLIT NORDUR

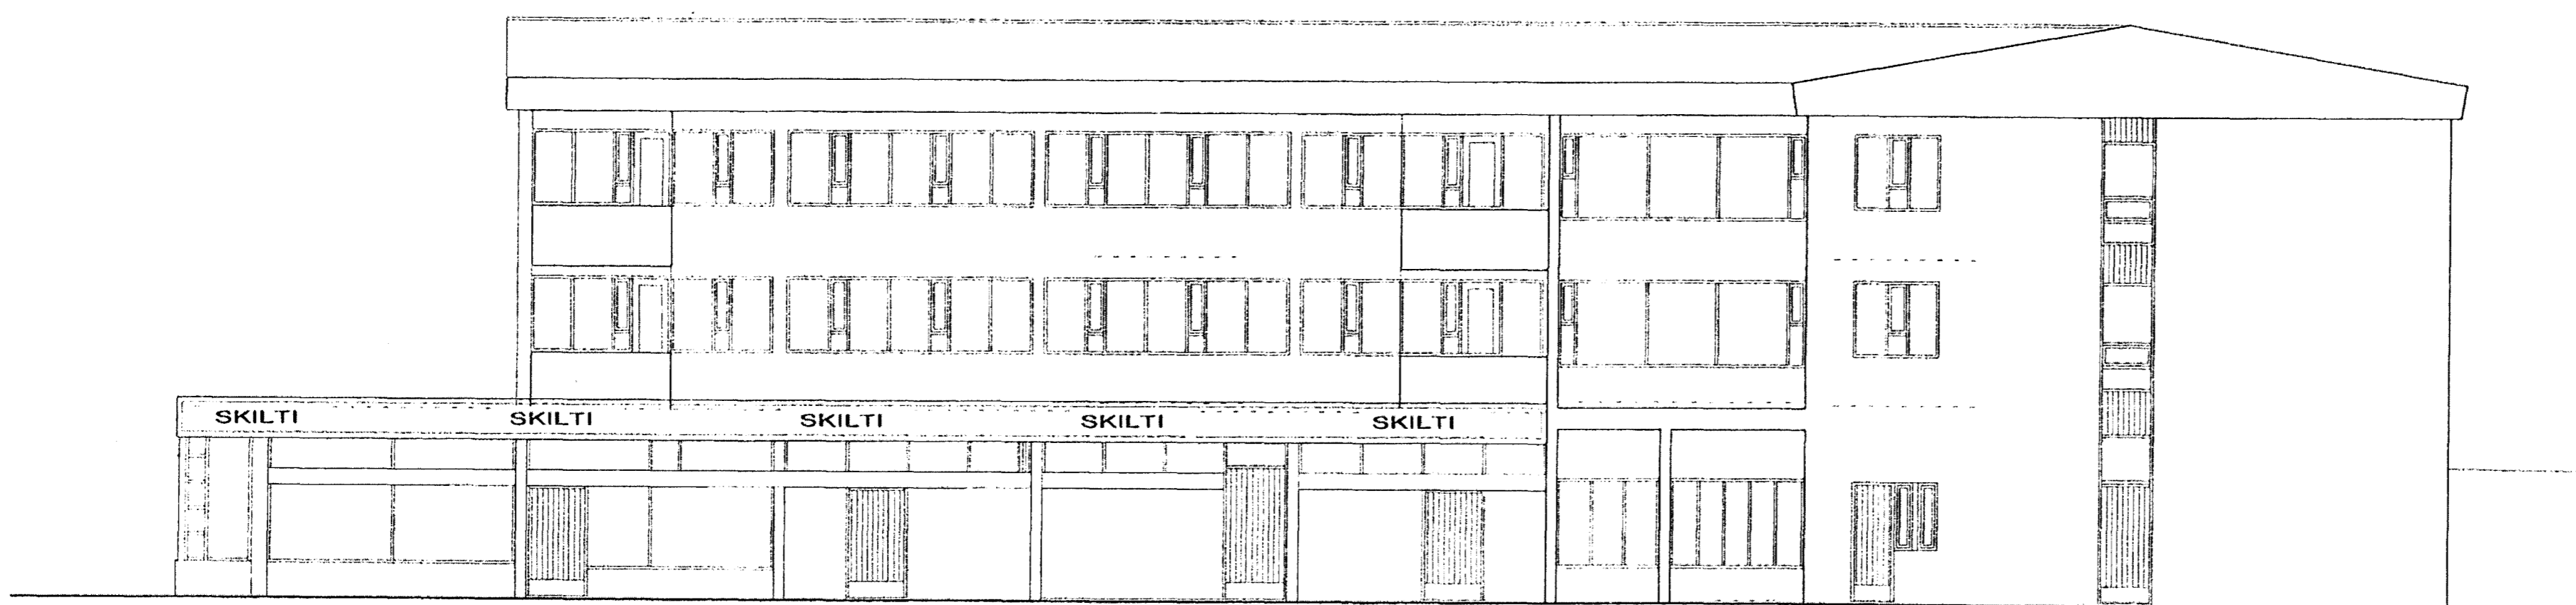


ÚTLIT AUSTUR

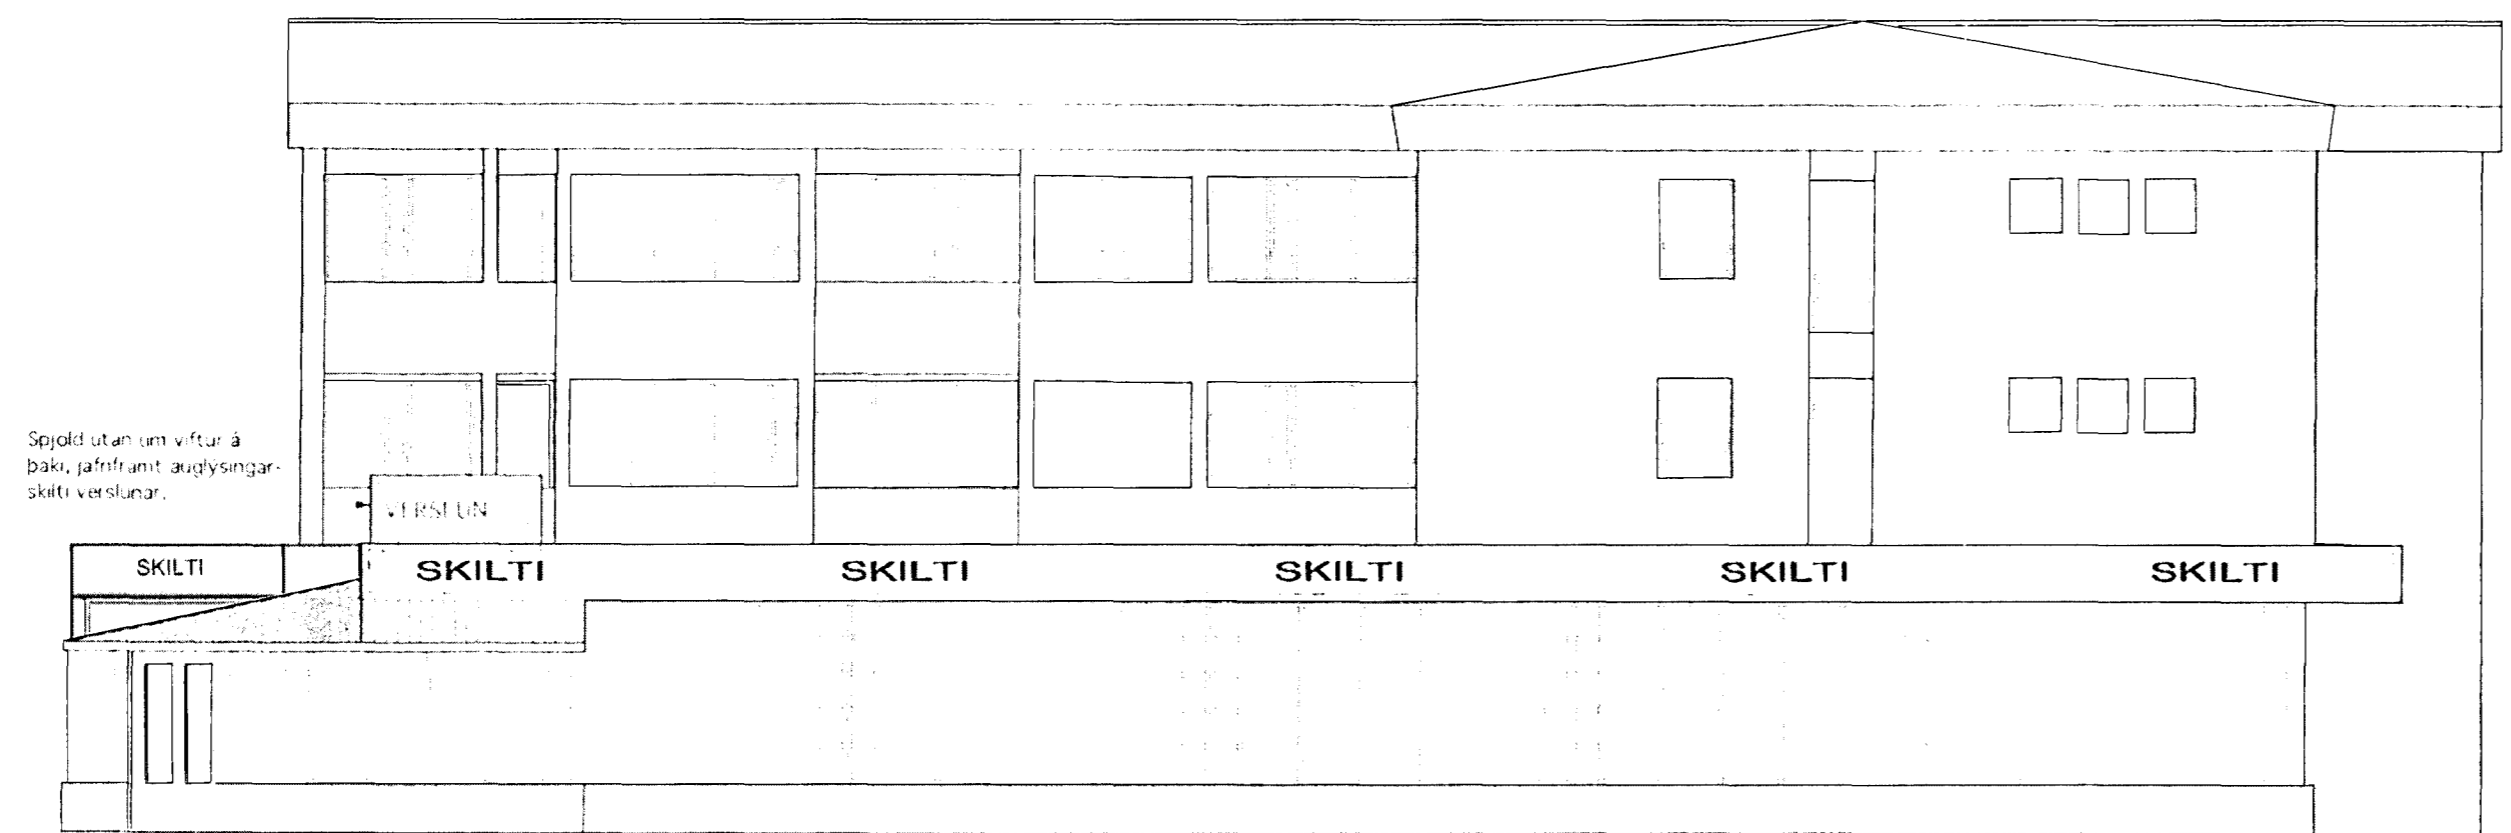

skilti verslunar.

VEPSTUN

ÚTLIT SUDUR

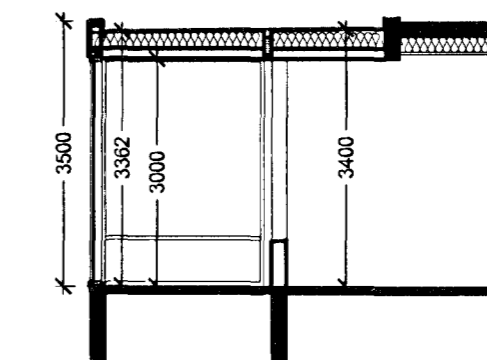

SNEIDING Í ANDDYRI

Breyting 06.01.2009:
Nýtt anddyri verslunar, á vesturhlíð
Neyðarútgangur á austurhlíð

BR. DAGS. BREYTING REIKN. TEIKN.



Aðalinnangangur

ÚTLIT VESTUR

skapa & skerpa
ARKITEKTAR

Skólavörðustígur 1a IS-101 Reykjavík sími: 517 4570 skapa@skapa.is
Elin G. Gunnlaugsdóttir, arkitekt FAJ farsími: 869 2007 elin@skapa.is
kt. 011264-3449
Jóhann Sigurðsson, arkitekt FAJ farsími: 698 9905 johann@skapa.is
kt. 030874-3239

Reykjavíkurvegur 50, Hafnarfirði
ADALUPPDRATTUR
ÚTLIT / SNEIDING

Jóhann Sigurðsson HANNAÐ/TEKN. JS
ATH

FRUMSÍÐI bláa A-1
KVARDI 1:100 REYKJAVÍK 08.01.2009
VERNR. TEIKN. NR. A-BU-001 BR.

Talning þessi er gefin út fyrir hönd eigenda höfundaréttar SKAPA & SKERPA arkitekta.