

MHL. 04
32
Gk = 9,10



TÁKN

- GN = Niðurfall
- LR = Loftrásing
- PK = Póstkassar
- NL = Neyðarljós
- VLR = Vélfráun loftrásing
- R = Reykskýrtan
- ÚT = Merktur útgangur
- ♿ = Bilastæði fyrir fallaðra
- BO = Björgunarpör
- ▶ = Fellið stigi við björgunarpör
- ⦿ = Brunnastanga

ELDVARNAEMERKINGAR

- REI 60 = Berandi A60 eða B60 veggur
- EI 60 = A60 eða B60 veggur
- R60 = Bætur í 60 mínútur, l.d. sula eða bít
- E30 = B30 hurð eða veggur
- E30 CS = B30 S (reykljót og sjáttakandi)
- E60 CS = A60 eða B60 hurð
- E30 = F30 glær
- ECS 30 = er öðrnærslagi eðli
- B = er brunnslagi eðli (l.d. timbur)

BREYTING

- A: 09.08.2004
- Breyting vegna athugasemda
- B: 24.08.2004
- Breyting vegna athugasemda
- C: 28.09.2004
- 1. íbúðir 0202, 0302, 0402 speglast
- 2. Lagfæring á burðarveggjum í samræmi við verkfræði teikningar
- D: 14.07.2008
- Bætt við skjólvegg til afmörkunar sénotafalla á íbúð 0104.
- E: 13.11.2009
- Bætt við skjólvegg til afmörkunar sénotafalla á íbúð 0101.
- Svölum lokað með gleri á svölum: íb. nr. 0205, 0302, 0303, 0307, 0308, 0401, 0403, 0407, 0408.

TEIKNAD

RCM.J.GE.YAI

MKV.

1:100

DAGSETNING

13.07.2004

BLAD

3 AF 11


LÆKJARGATA 32
HAFNARFJÖRDUR

GRUNNMYND 1.HÆÐ

KRISTINN RAGNARSSON arkitekt EHF.

KRISTINN RAGNARSSON - Kt. 120944.2669 - t11.kristinn@simnet.is

TEIKNISTOFAN SMR.JUVEGI 11 - 200 KÓPAVOGI - ÍSLAND - S. 564.2256 - FAX 544.4225

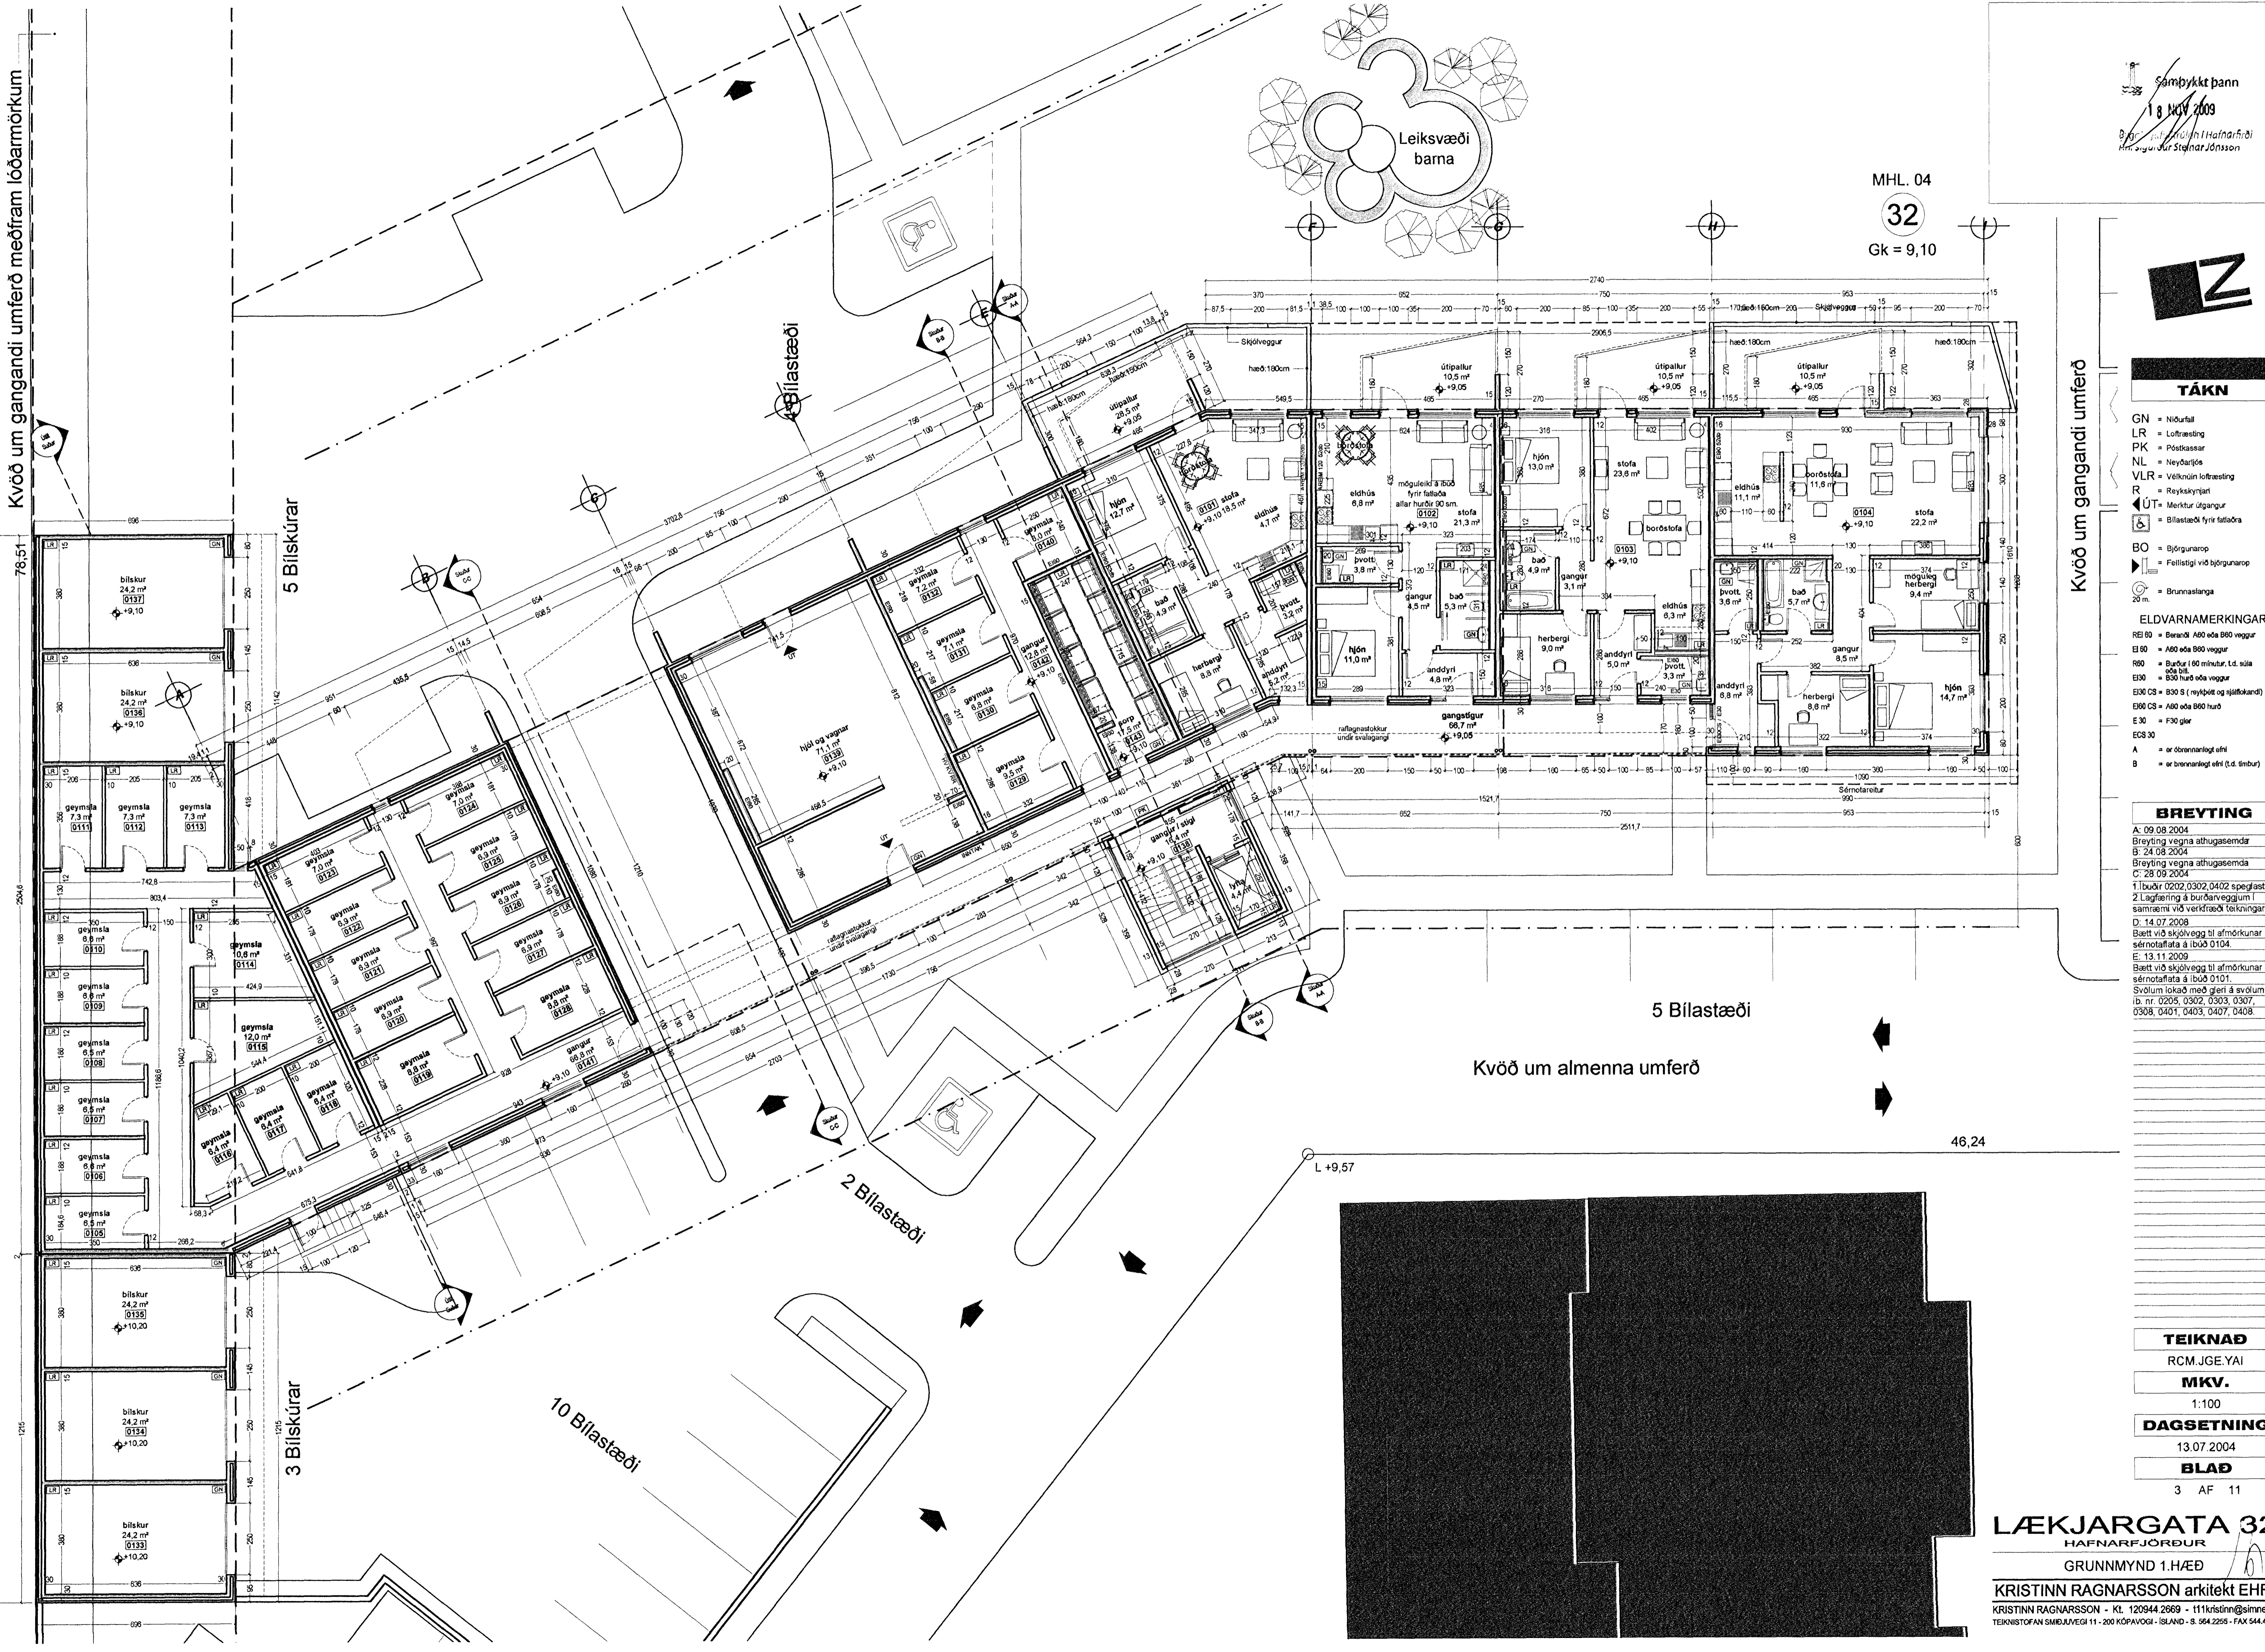

Kvöð um gangandi umferð meðfram iðarmörkum

5 Bilskúrar

5 Bilastæði

Kvöð um almenna umferð

2 Bilastæði

3 Bilskúrar

10 Bilastæði