



TÁKN

- GN = Niðurfall
- LR = Loftfræsing
- PK = Póstkassar
- NL = Neykarljós
- VLR = Veltknúin loftfræsing
- R = Reykskyrjan
- ÚT = Merktur útgangur
- ♿ = Bilastæði fyrir fatlaðra
- BO = Björgunarpop
- ☀ = Fellið við björgunarpop
- ☀ = Brunnslanga

ELDVARNAMERKINGAR

- REI 60 = Berandi A60 eða B60 veggur
- EI 60 = A60 eða B60 veggur
- R60 = Barður 60 mínútur, t.d. súla eða þél
- E30 = B30 hurð eða veggur
- E30 CS = B30 S (reyktett og sjálflokandi)
- ER60 CS = A60 eða B60 hurð
- E 30 = F30 glær
- ECS 30
- A = orðbrunnarlegi efni
- B = orðbrunnarlegi efni (t.d. timbur)

BREYTING

- A: 09.08.2004
- Breyting vegna athugasemda
- B: 24.08.2004
- Breyting vegna athugasemda
- C: 28.09.2004
- 1. Íbúðir 0202, 0302, 0402 speglast
- 2. Lagfæring á burðarveggjum í samræmi við verkfræði teikningar
- D: 14.07.2008
- Bætt við skjólvegg til afmörkunar sérnotafata á íbúð 0104.
- E: 13.11.2009
- Bætt við skjólvegg til afmörkunar sérnotafata á íbúð 0101.
- Svolum lokað með gleri á svolum: íb. nr. 0205, 0302, 0303, 0307, 0308, 0401, 0403, 0407, 0408.

TEIKNAD

RCM.JGE

MKV.

1:200

DAGSETNING

13.07.2004

BLAD

2 AF 11


LÆKJARGATA 32

HAFNARFJÖRÐUR

HÆÐARLEGALÓÐAR

KRISTINN RAGNARSSON arkitekt EHF.

KRISTINN RAGNARSSON - KL. 120944 2669 - t11kristinn@simnet.is
TEIKNISTOFAN SMÖJUVEGI 11 - 200 KÓPAVOGI - ÍSLAND - S. 564 2256 - FAX 544 4226

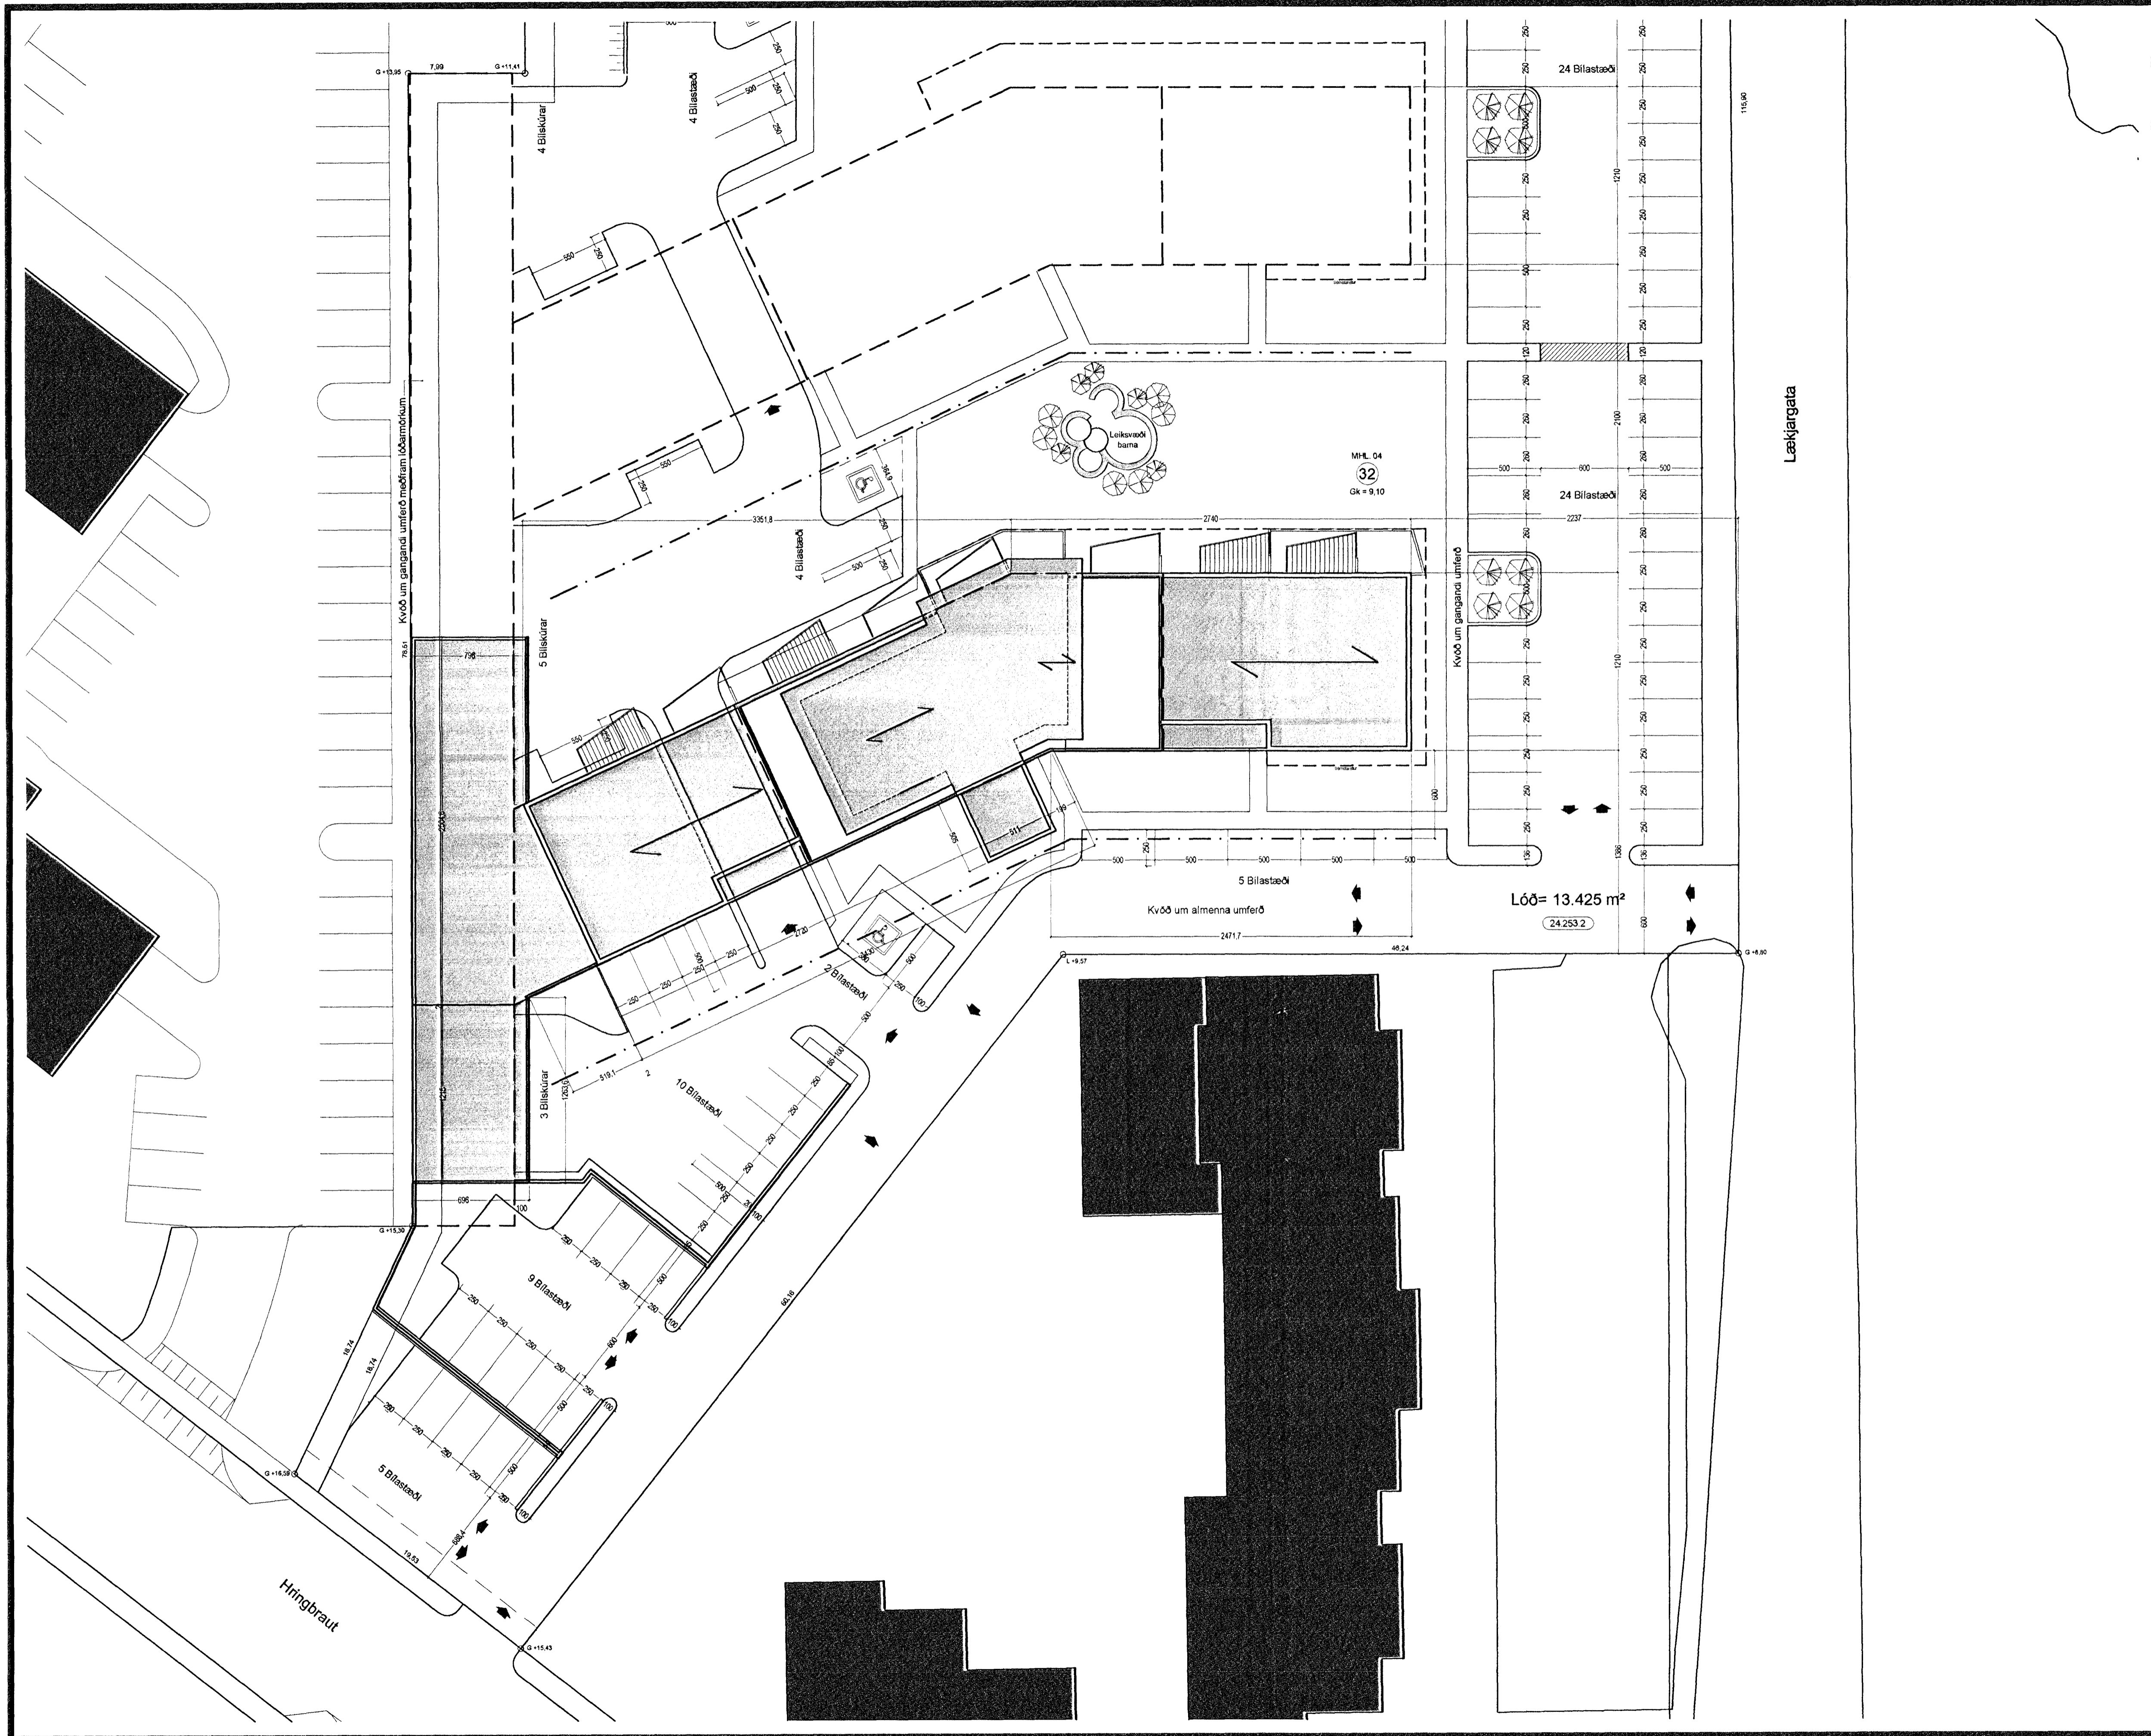

Hæðarlegalóðar 1:200