


miðb: 31/3 "10
JL

TEIKNING I SAMRÆMI VÍÐ
 ARKITEKTATEIKNINGAR
 dags: 2.2.10
 undirskrift: *Ragnar Halvarsson*
 kt: 240448-2469

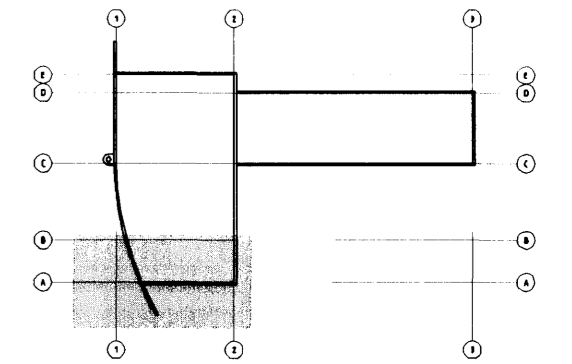

NR.	DAGS.	SKYRINGAR:	HA:	YF:	SP:
A	30.10.09	REYNDARTEIKNING	HaM	KS	

DAGS. UNDIRSKRIFTAR: NAFN OG KT. SAMRÆMINGARHÖNNUDAR:



GRENASÁSGVEGI 1, 108 REYKJAVÍK, Sími: 422 3000, FAX: 422 3001
 VEFANG: www.mannvit.is NETFANG: mannvit@mennvit.is

HEITI VERKS:
DÆLU- OG HREINSISTÖÐ
 HRAUNAVÍK,
 HAFNAFIRÐI

HEITI TEIKNINGAR:
 LAMPAR OG STRENGSTIGAR
 TÖFLURÝMI, STARFSMANNAADSTADA
 GRUNNMÝND JARD- OG 1.HÆÐ HLUTI 3

DAGS:	HANNAÐ / TEIKNAD:	TEIKNINGANUMER:
28.04.06	HaM	R-513
MKY:	YFIRFARIB:	VERKNUMER:
1:50 A1		2.041.130
SAMBYRKT / KT:	<i>Ragnar Halvarsson</i>	UTGAFA:
	Kt: 220761-3429	A