


31/3 '10  
*[Signature]*

TEIKNING Í SAMRÆMI VIE  
 ARKITEKTATEIKNINGAR  
 dags: 2.2.10  
 undirskrift: *[Signature]*  
 kt: 240448-2469

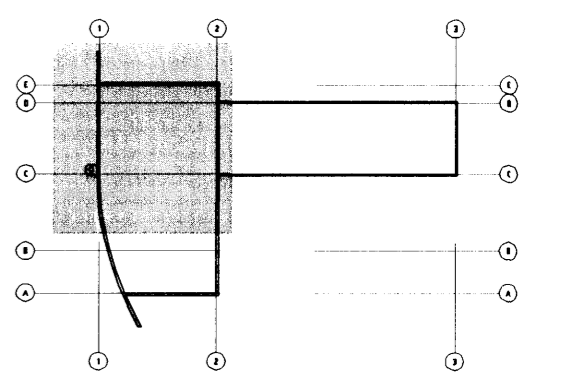

NR.	DAGS.	SKÝRINGAR	HA:	YF:	SP:
A	20.01.09	LAMPAR Í GÁMASKÝLI	KS	HaM	
B	30.10.09	REYNDARTEIKNING	HaM	KS	

DAGS. UNDIRSKRIFTAR: NAFN OG KT. SAMRÆMINGARHÖNNUNAR:



GRENSÁSVEGI 1, 108 REYKJAVÍK. Sími: 422 3000, FAX: 422 3001  
 VEFANG: www.mannvit.is NETFANG: mannvit@mennvit.is

HEITI VERKS:  
**DÆLU- OG HREINSIÐÖÐ**  
 HRAUNAVÍK,  
 HAFNAFIRÐI

HEITI TEIKNINGAR:  
 LAMPAR OG STRENGSTIGAR  
 SIUR, DÆLUR OG GÁMASVÆÐI  
 GRUNNMYND JARÐHÆÐ HLUTI 2

DAGS:	28.04.06	HANNAÐ/TEIKNAD:	HaM	TEIKNINGANÚMÉR:	R-512
MKV:	1:50	YFIRFARIR:	A1		
SAMÞYKKT/KT:		<i>[Signature]</i>			
				VERKNÚMÉR:	2.041.130
				ÚTGAFA:	B