PRENTAÐ: 4. desember 2009 13:34:06

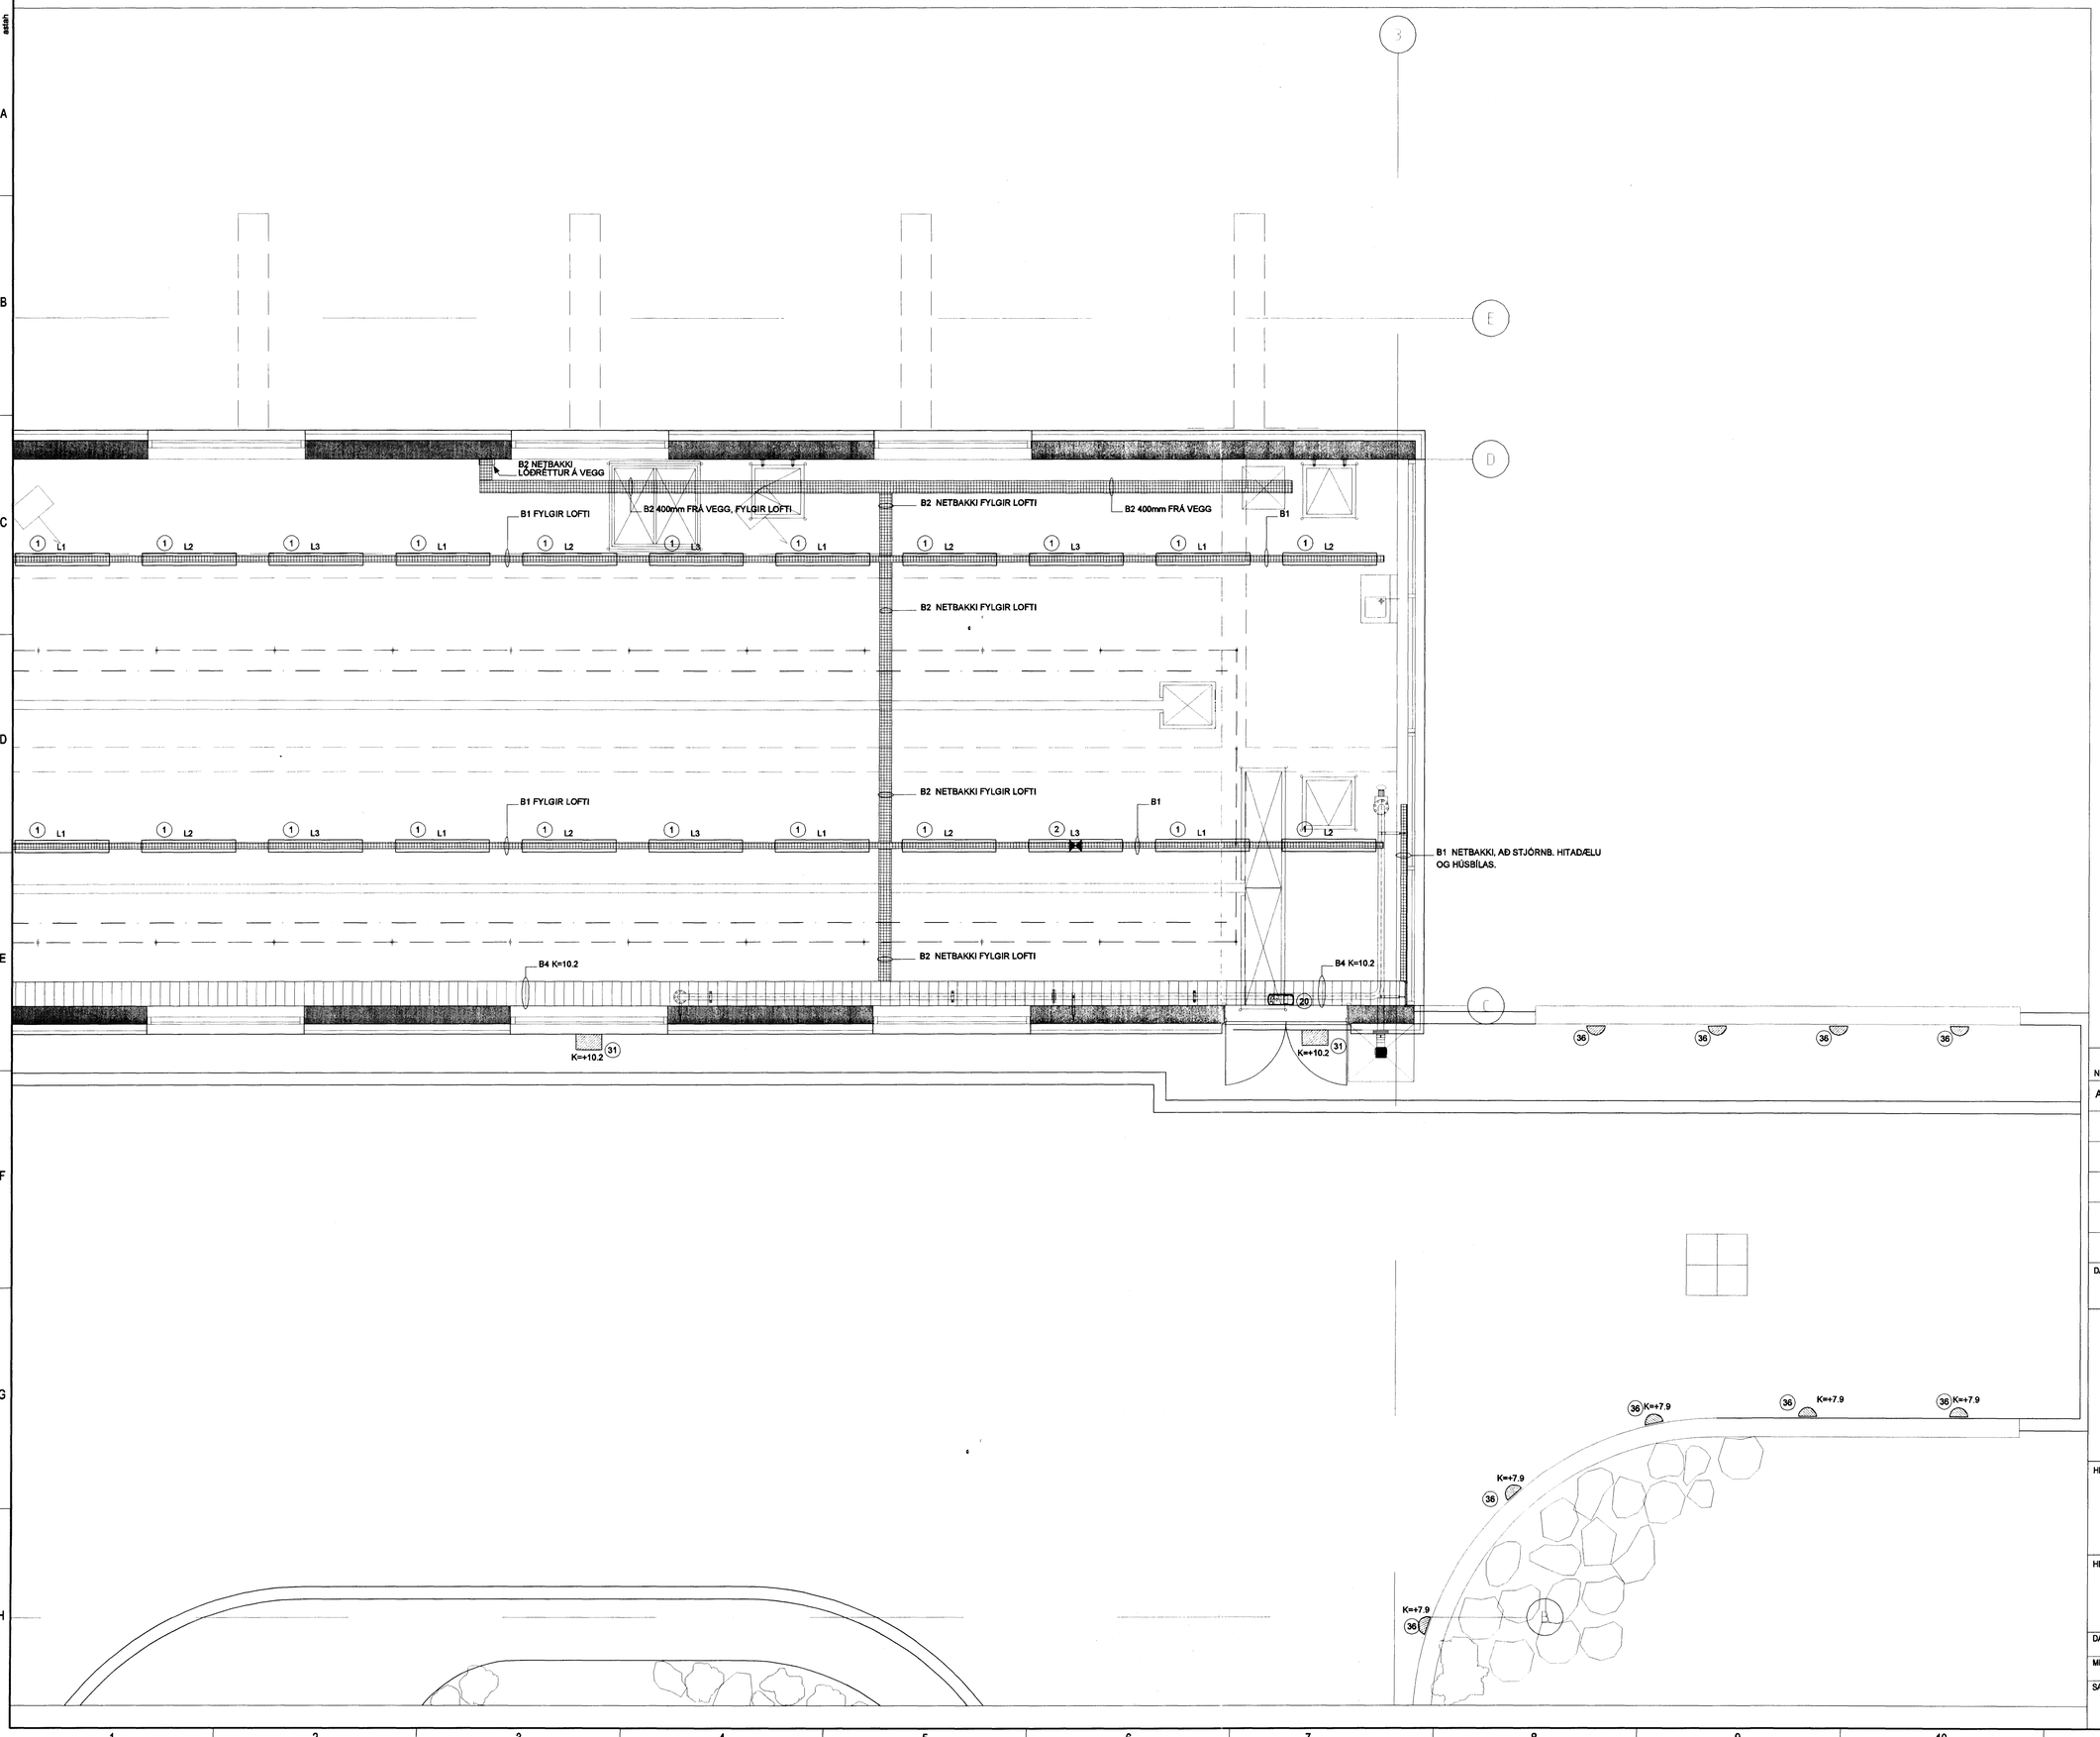

31/3 '10

TEIKNING I SAMRÆM... ARKITEKTATEIKNINGAR
dags: 2.2.10
undirskrift
kt: 240448-2469

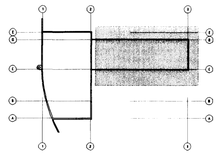

NR:	DAGS.:	SKÝRINGAR: ÚTGÁFUFERILL	HA:	YF:	SP:
A	30.10.09	REYNDARTEIKNING	HaM	KS	

DAGS. UNDIRSKRIFTAR: | NAFN OG KT. SAMRÆMINGARHÖNNUÐAR:

MANNVIT
VERKFRÆÐISTOFA
GRENSÁSVEGI 1, 108 REYKJAVÍK, SÍMI: 422 3000, FAX: 422 3001
VEFFANG: www.mannvit.is NETFANG: mannvit@mannvit.is

HEITI VERKS:
DÆLU- OG HREINSISTÖÐ
HRAUNAVÍK,
HAFNAFIRÐI

HEITI TEIKNINGAR:
LAMPAR OG STRENGSTIGAR
SANDSKILJUHLUTI
GRUNNMYND JARÐHÆÐ HLUTI 1

DAGS.: 28.04.06	HANNAÐ /TEIKNAÐ: HaM	TEIKNINGANÚMER: R-511
MKV.: 1:50 A1	YFIRFARIÐ:	
SAMÞYKKT / KT:		VERKNÚMER: 2.041.130
		ÚTGÁFA: A

TÖLVUSKRÁ: F:\4073\Teikningar\Rafhönnun\Grunnmynd\R-500.dwg
© ÖLL AFRIKT OG AFRITUN TEIKNINGAR, AÐ HLUTA EÐA HELD, ER HÁÐ SKRIFLEGU LEYFI HÖFUNDA.