



PRENTAD: 6. nóvember 2009 13:37:11

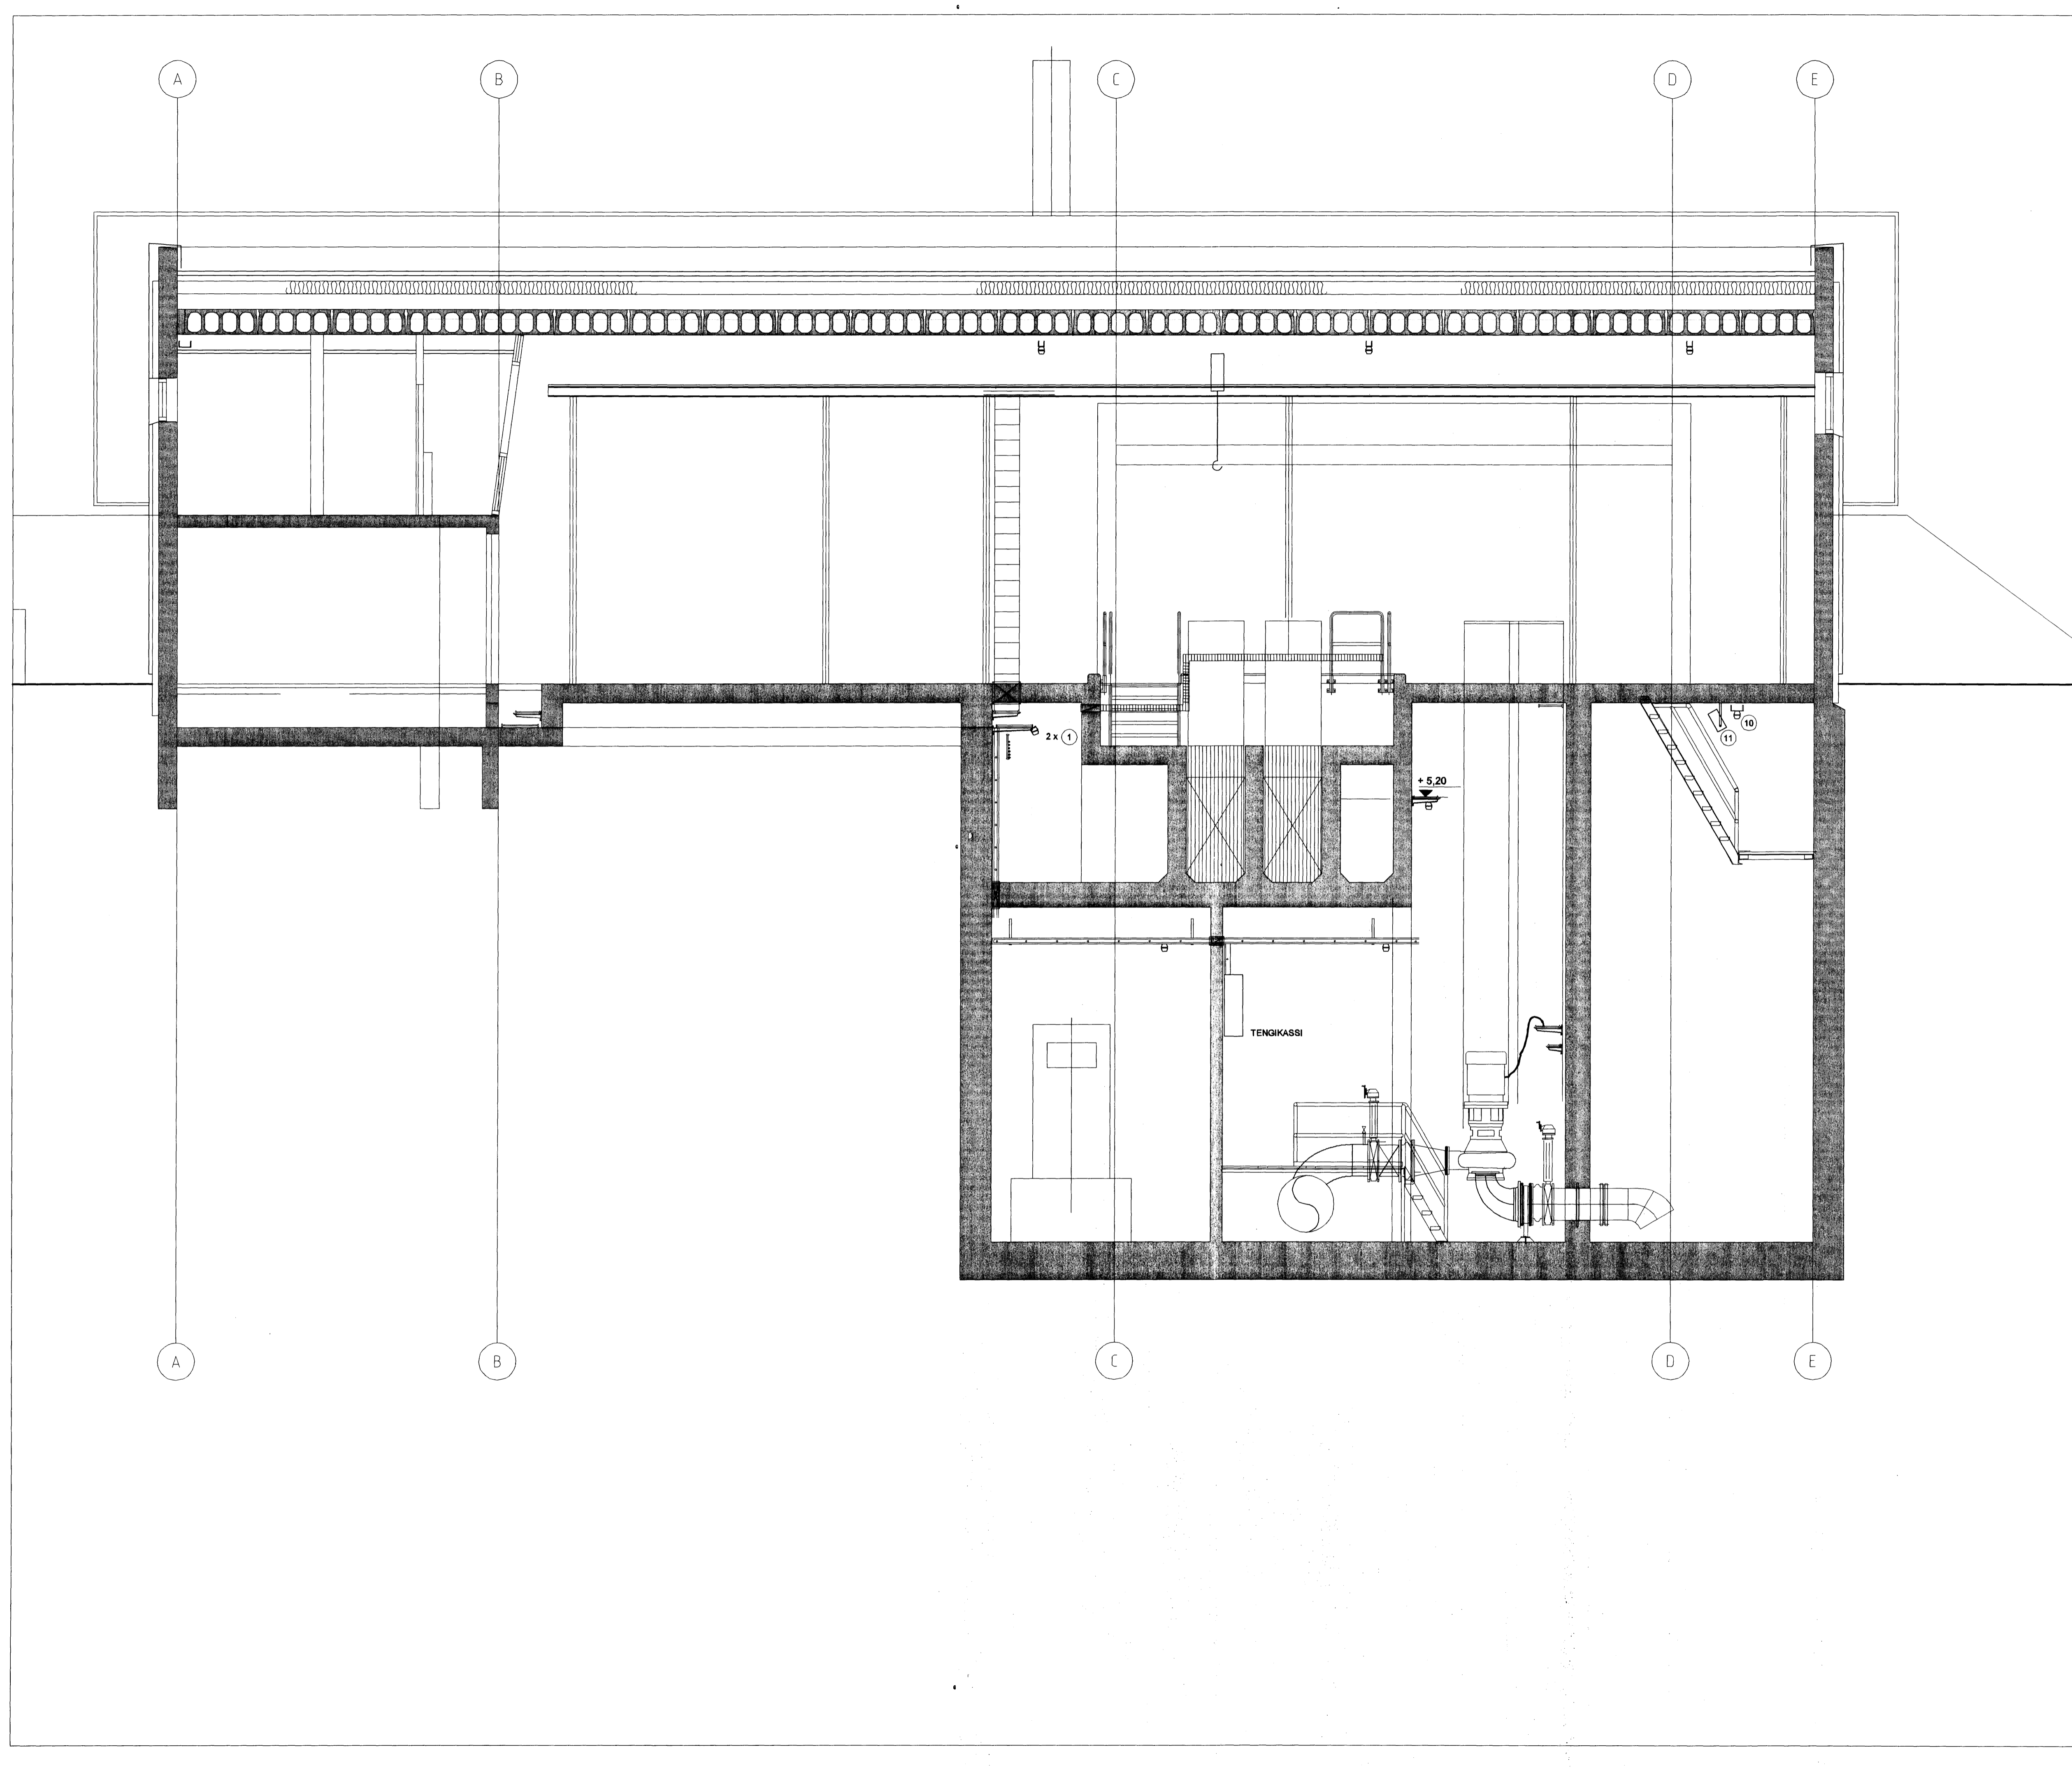

11066: 31/3 '10
[Signature]

TEIKNING I SAMRÆMI VIT
 ARKITEKTATEIKNINGAR
 dags: 2.2.10
 undirskrift: *[Signature]*
 kt: 240448-2469

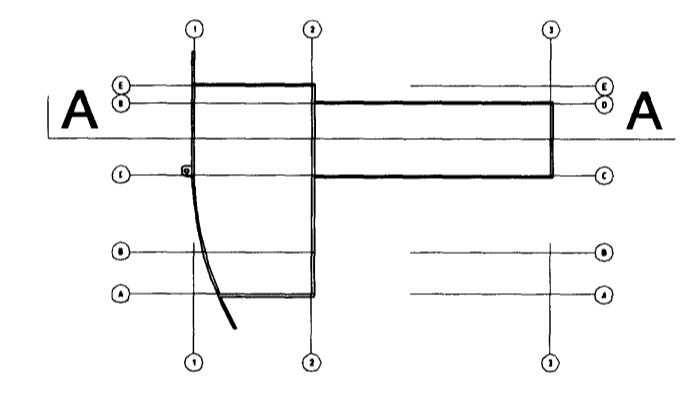

ÚTGÁFUERILL					
NR:	DAGS:	SKÝRINGAR:	HA:	YF:	SP:
A	30.10.09	REYNDARTEIKNING	HaM	KS	

DAGS. UNDIRSKRIFTAR: NAFN OG KT. SAMRÆMINGARHÖNNUDAR:



GRENSÁSVEGI 1, 108 REYKJAVÍK, Sími: 422 3000, FAX: 422 3001
 VEFANG: www.mannvit.is NETFANG: mannvit@mannvit.is

HEITI VERKS:
DÆLU- OG HREINSISTÖÐ
 HRAUNAVÍK,
 HAFNAFIRÐI

HEITI TEIKNINGAR:
 LAMPAR OG STRENGSTIGAR
 SNID A-A

DAGS:	28.04.06	HANNAÐ/TEIKNAD:	HaM	TEIKNINGANÚMÉR:	R-5S01
MKV.:	1:50	YFIRFARID:	A1	VERKNUMÉR:	2.041.130
SAMPYKKT/KT:	<i>[Signature]</i>			ÚTGÁFA:	A

