PRENTAÐ: 11. desember 2009 10:52:40

Mott: 30/3 '10

TEIKNING I SAMRÆMI VIÐ ARKITEKTATEIKNINGAR
dags: 2.2.10
undirskrift:
kt: 240448-2469

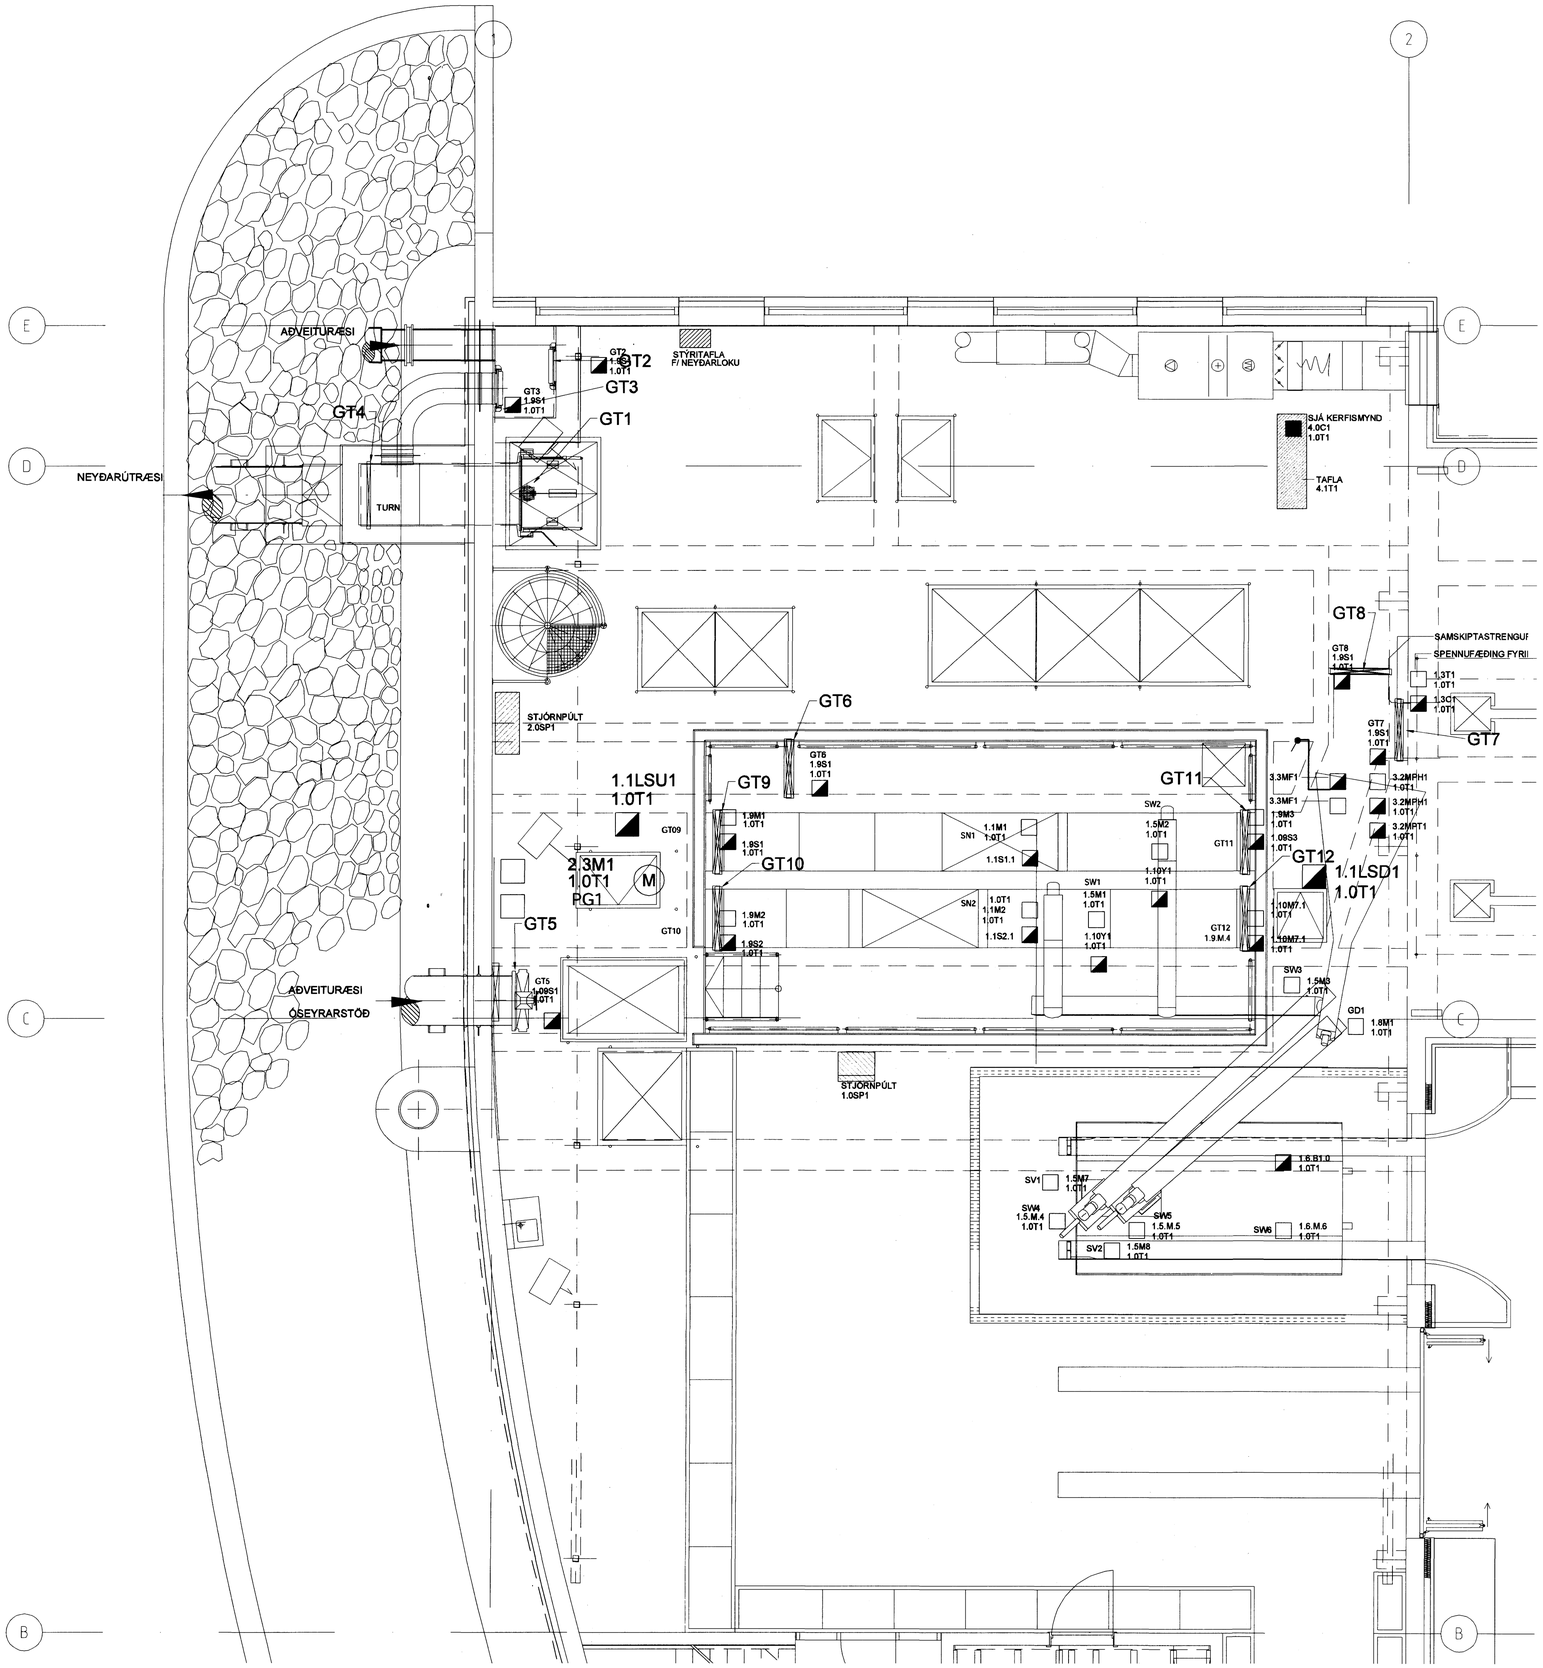


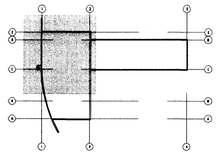

| NR: | DAGS.: | SKÝRINGAR: | HA: | YF: | SÞ: |
|---|---|---|---|---|---|
| A | 28.02.08 | ALM. BREYTING | HaM | KS | |
| B | 30.10.09 | REYNDARTEIKNING | HaM | KS | |

ÚTGÁFUFERILL

DAGS. UNDIRSKRIFTAR: NAFN OG KT. SAMRÆMINGARHÖNNUÐAR:

MANNVIT
VERKFRÆÐISTOFA
GRENSÁSVEGI 1, 108 REYKJAVÍK, SÍMI: 422 3000, FAX: 422 3001
VEFFANG: www.mannvit.is NETFANG: mannvit@mannvit.is

HEITI VERKS:

# DÆLU- OG HREINSISTÖÐ
HRAUNAVÍK,
HAFNAFIRÐI

HEITI TEIKNINGAR:

TÆKJASTAÐSETNING
SÍUR, DÆLUR OG GÁMASVÆÐI
GRUNNMYND JARÐHÆÐ HLUTI 2

| DAGS.: | HANNAÐ /TEIKNAÐ: | TEIKNINGANÚMER: |
|---|---|---|
| 28.04.06 | KS | R-412 |
| MKV.: 1:50 A1 | YFIRFARIÐ: | |
| SAMÞYKKT / KT: | | VERKNÚMER: 2.041.130 |
| | | ÚTGÁFA: B |

TÖLVUSKRÁ: F:\4073\Teikningar\Rafhönnun\Grunnmyndir\R-400.dwg
© ÖLL AFNOT OG AFRITUN TEIKNINGAR, AÐ HLUTA EÐA HEILD, ER HÁÐ SKRIFLEGU LEYFI HÖFUNDA.