



Móttöld  
19/2'10  
sb

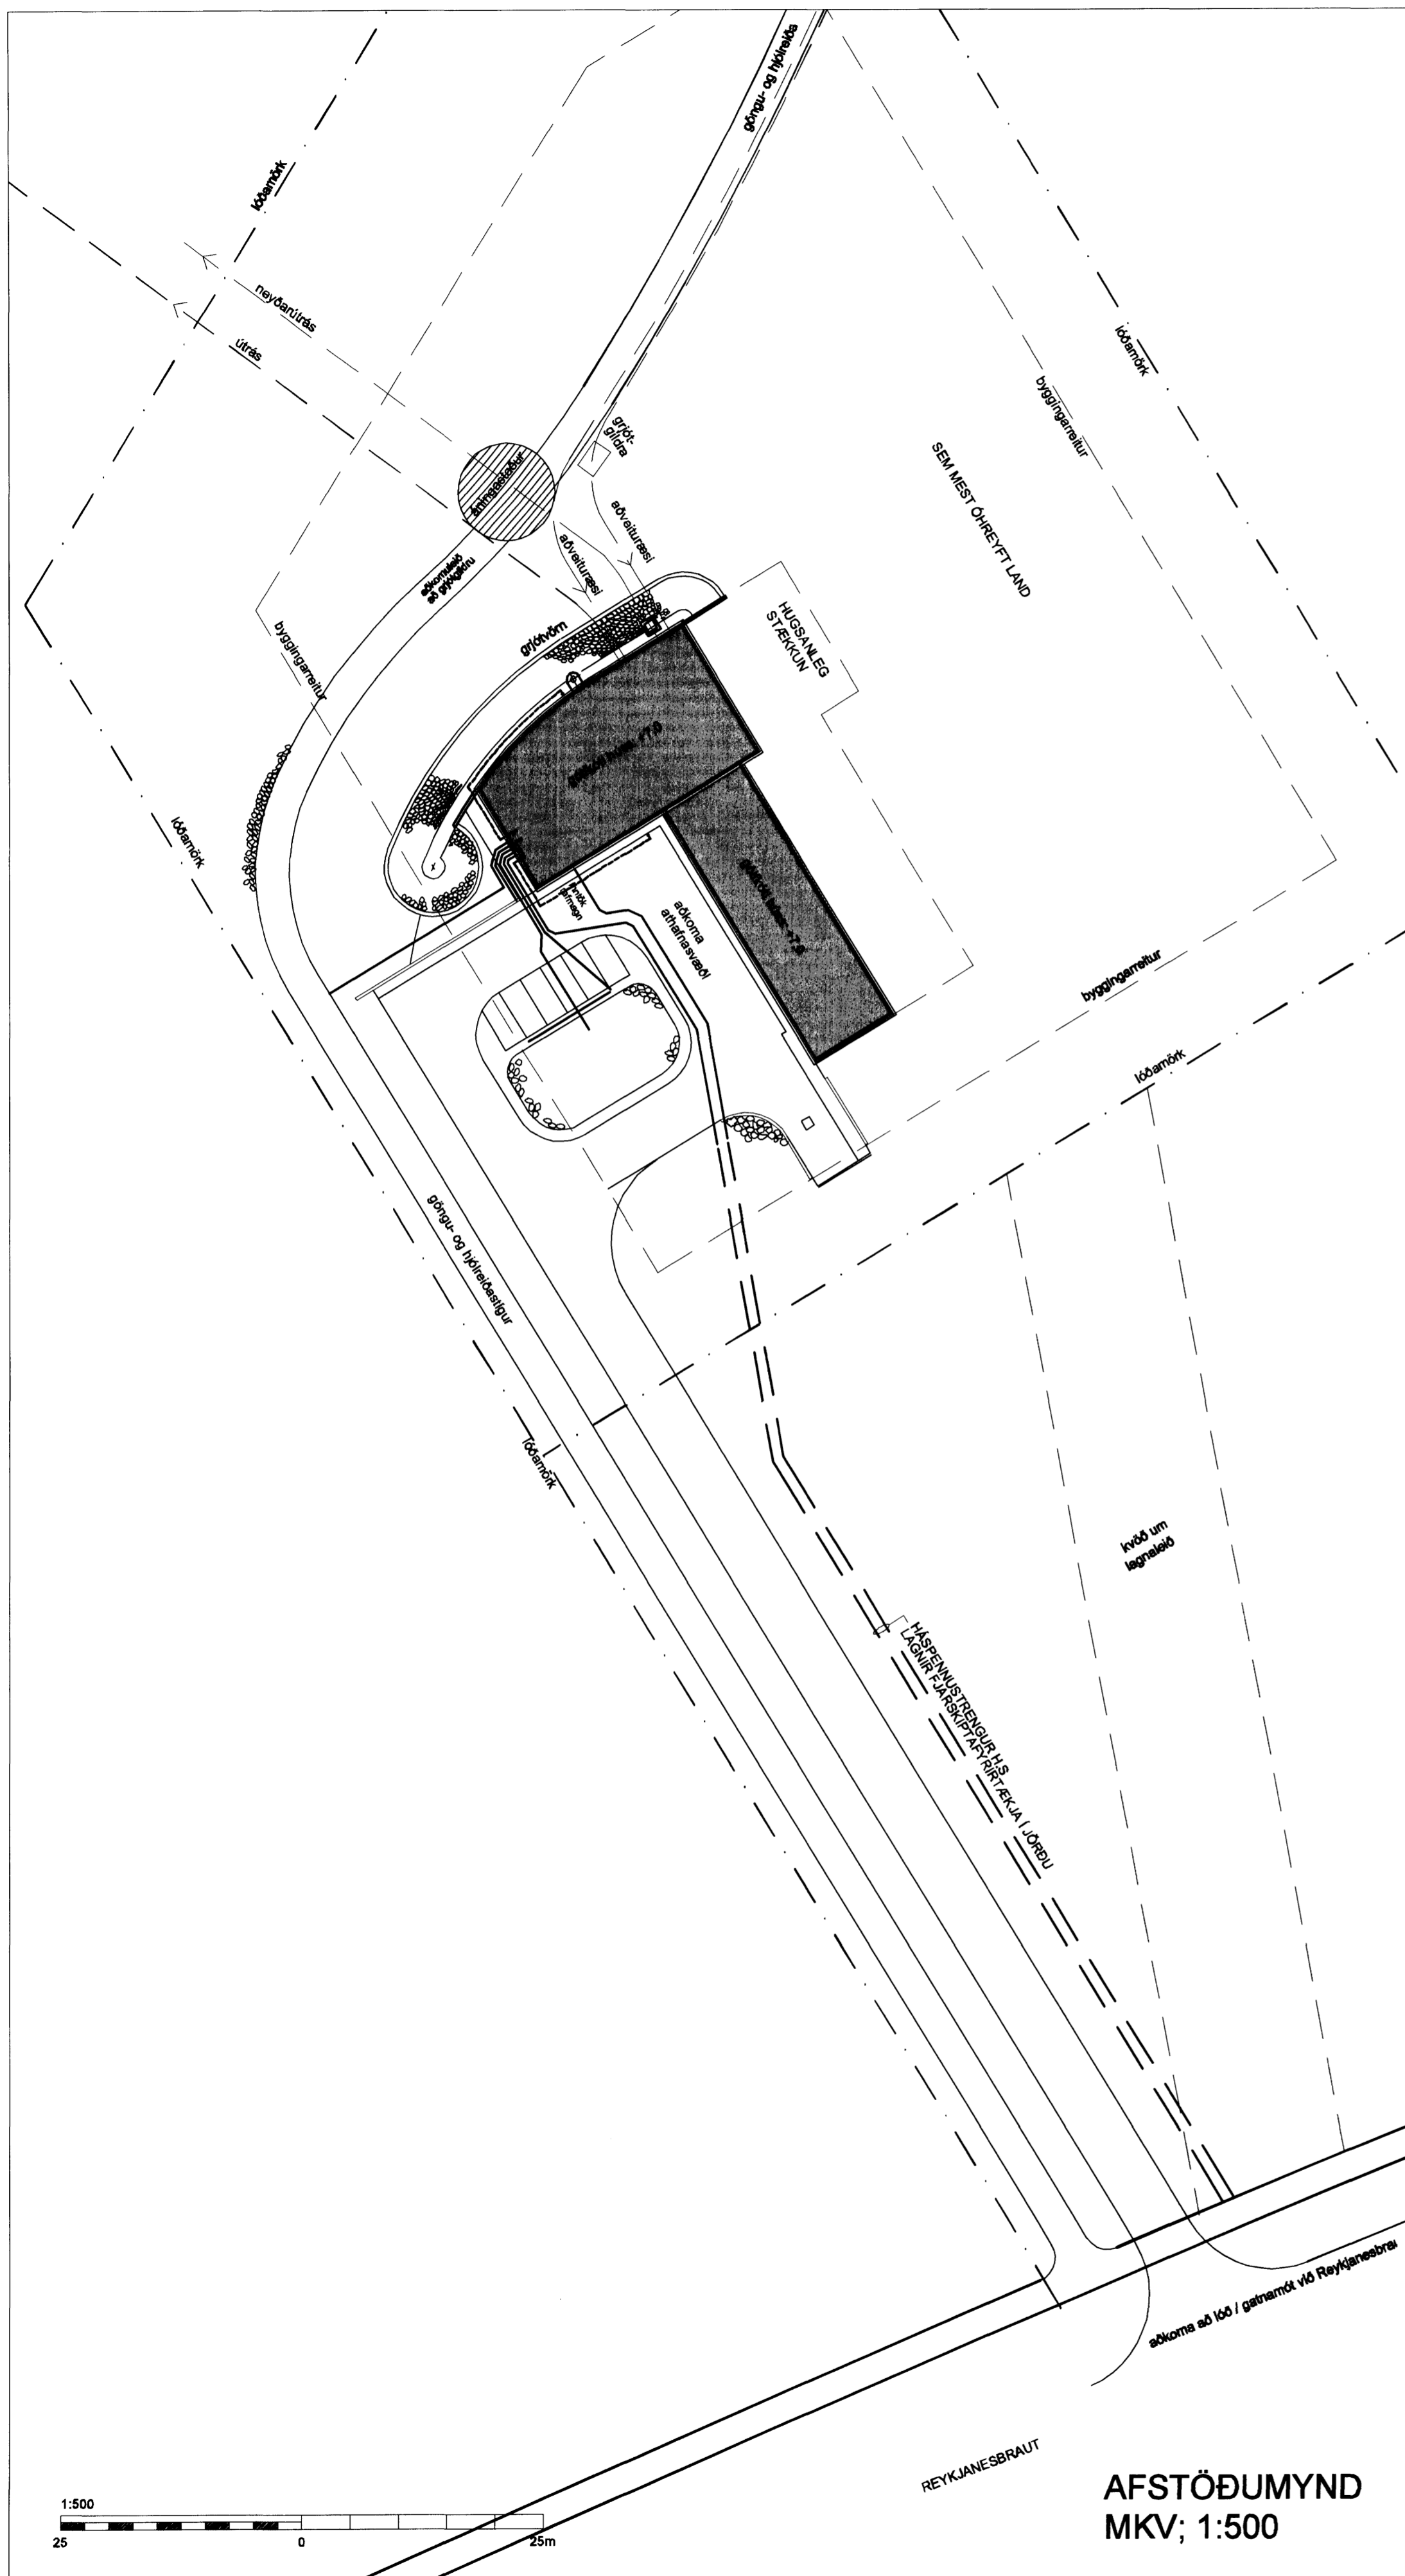

AFSTÖÐUMYND  
MKV; 1:500

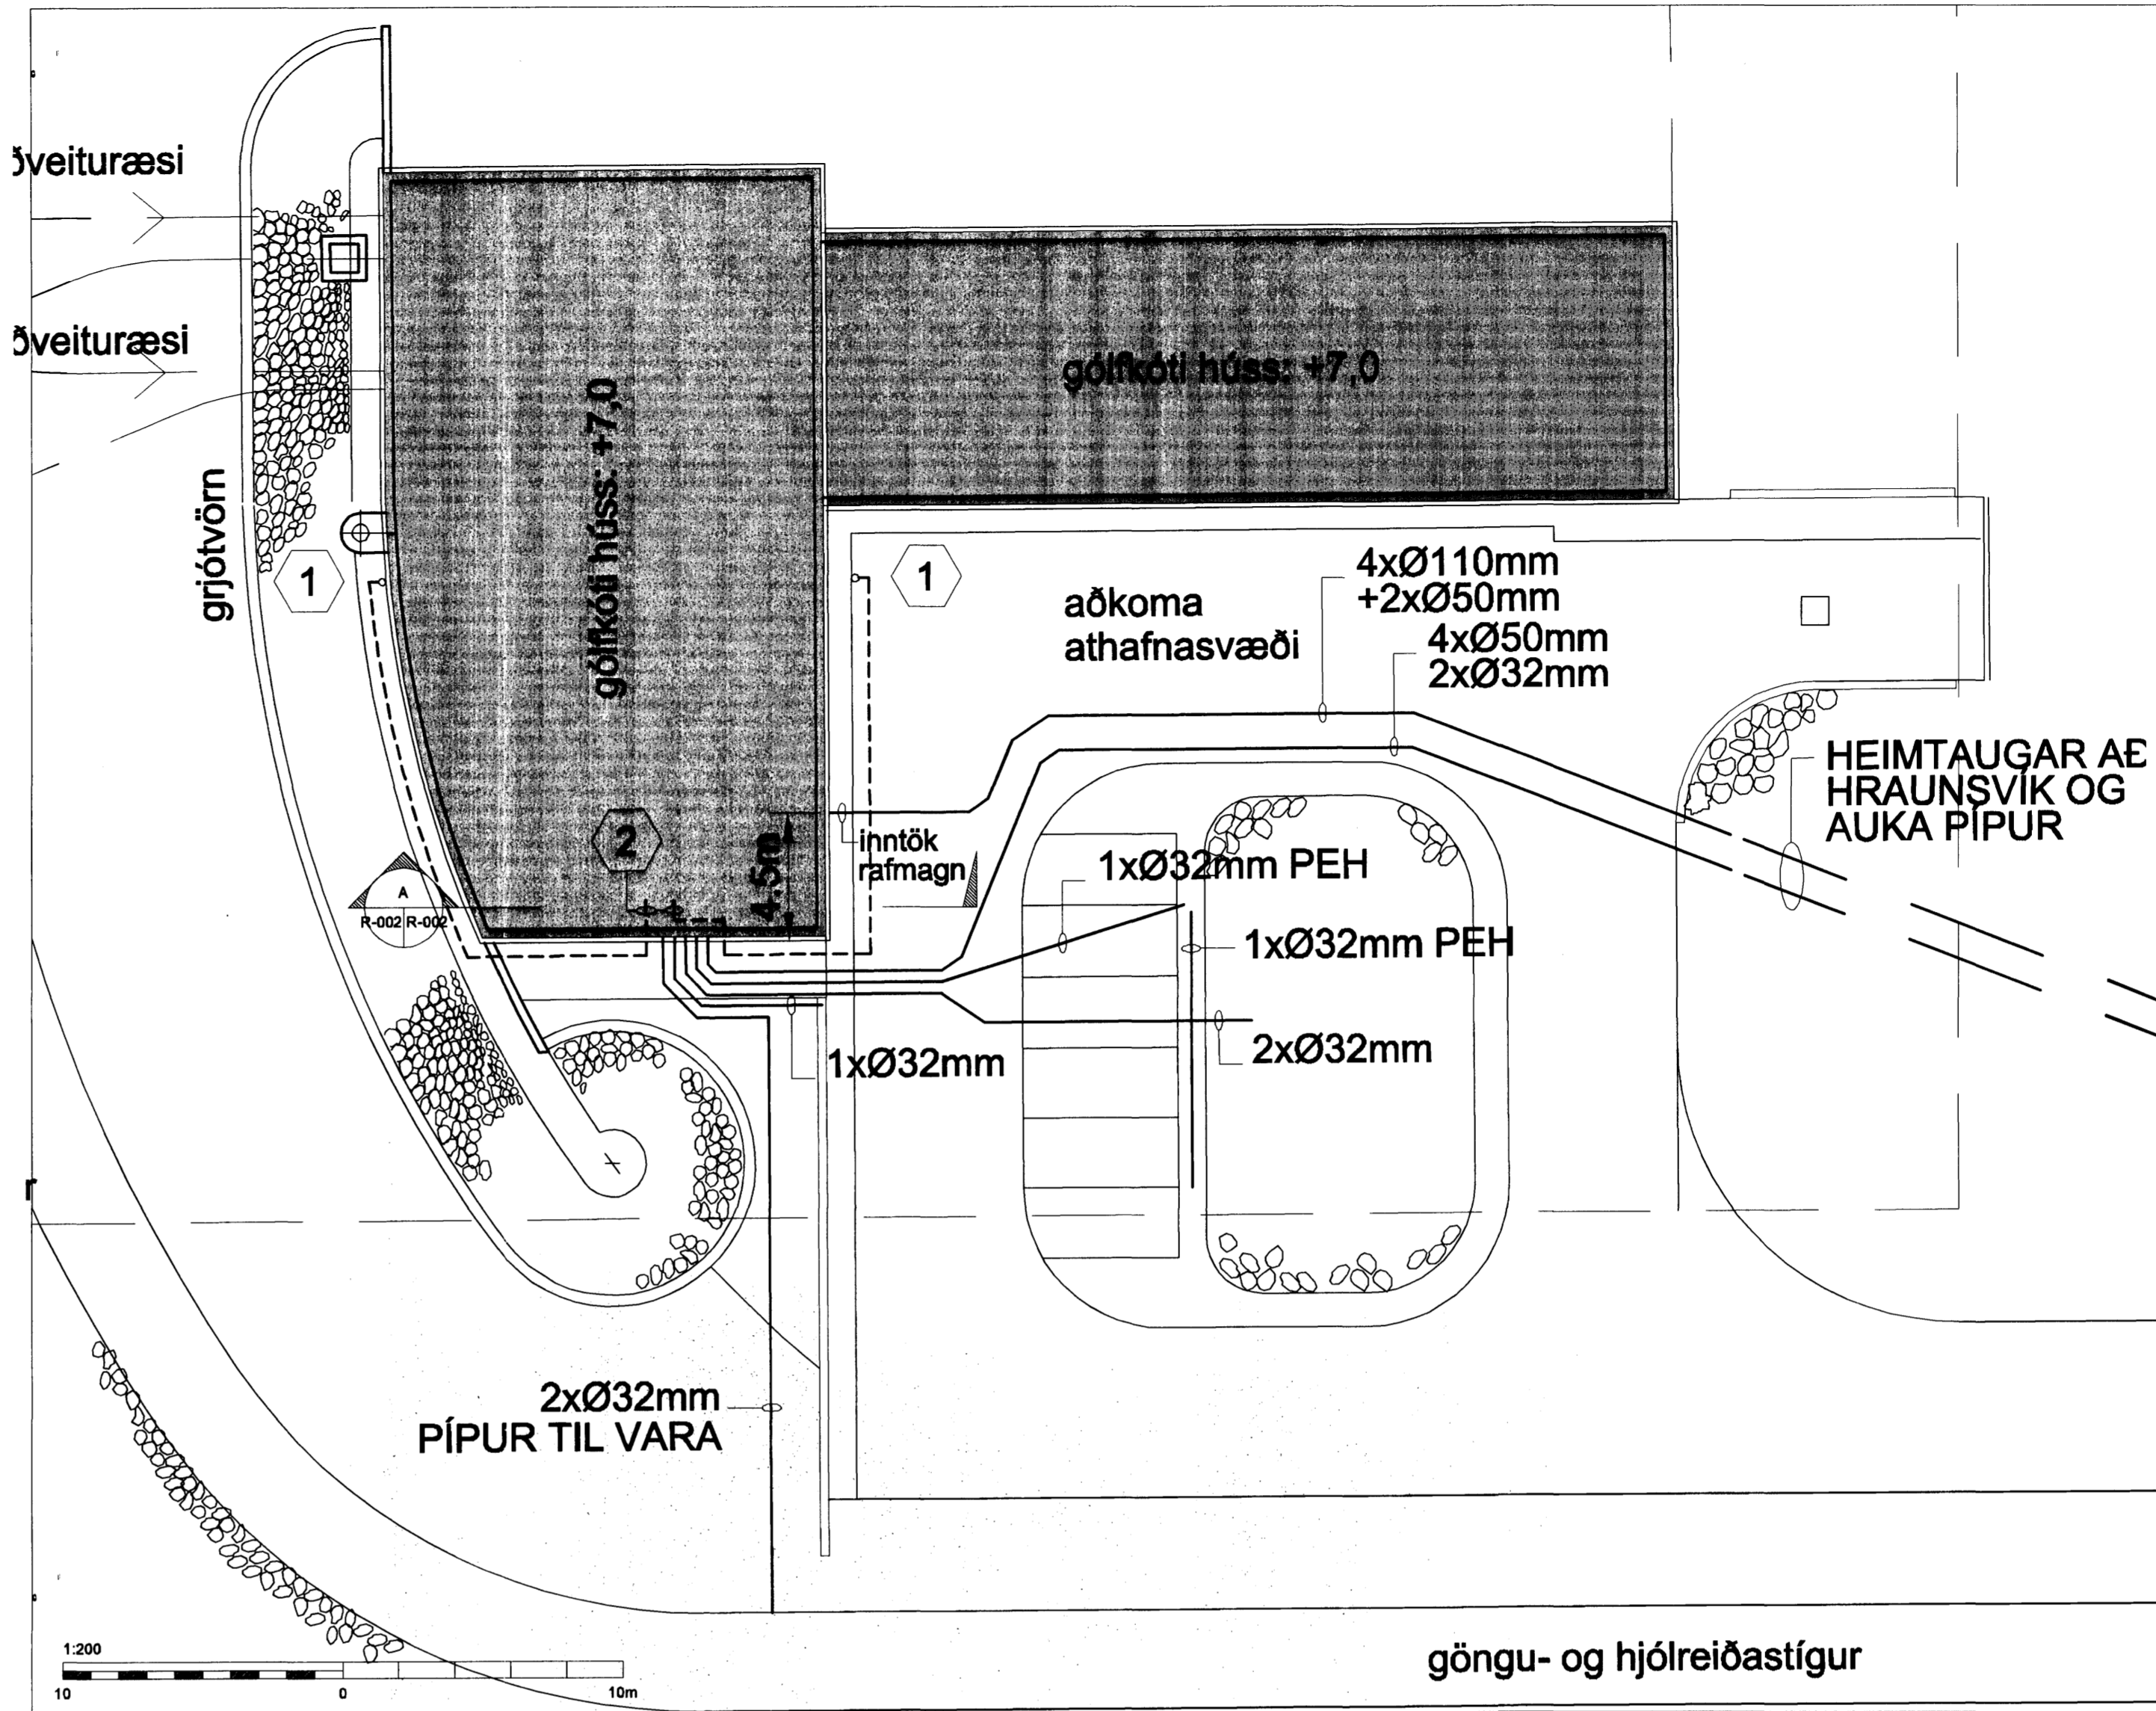


göngu- og hjólreiðastígur

- 1 TENGJA SKAL 25mm<sup>2</sup> JARÐVÍR MED CADWELLSUBU INN Á STÁLÞIL.
- 2 25mm<sup>2</sup> JARÐVÍR TENGIST INN Á PEN SKINNU

TEIKNING | SAMRÆMI VÍÐ  
ARKITEKTATEIKNINGAR  
dags: 2.2.10  
undirskrift: *Jóhanna*  
kt: 240448-2469

AFSTÖÐUMYND, LAGNIR  
MKV; 1:200

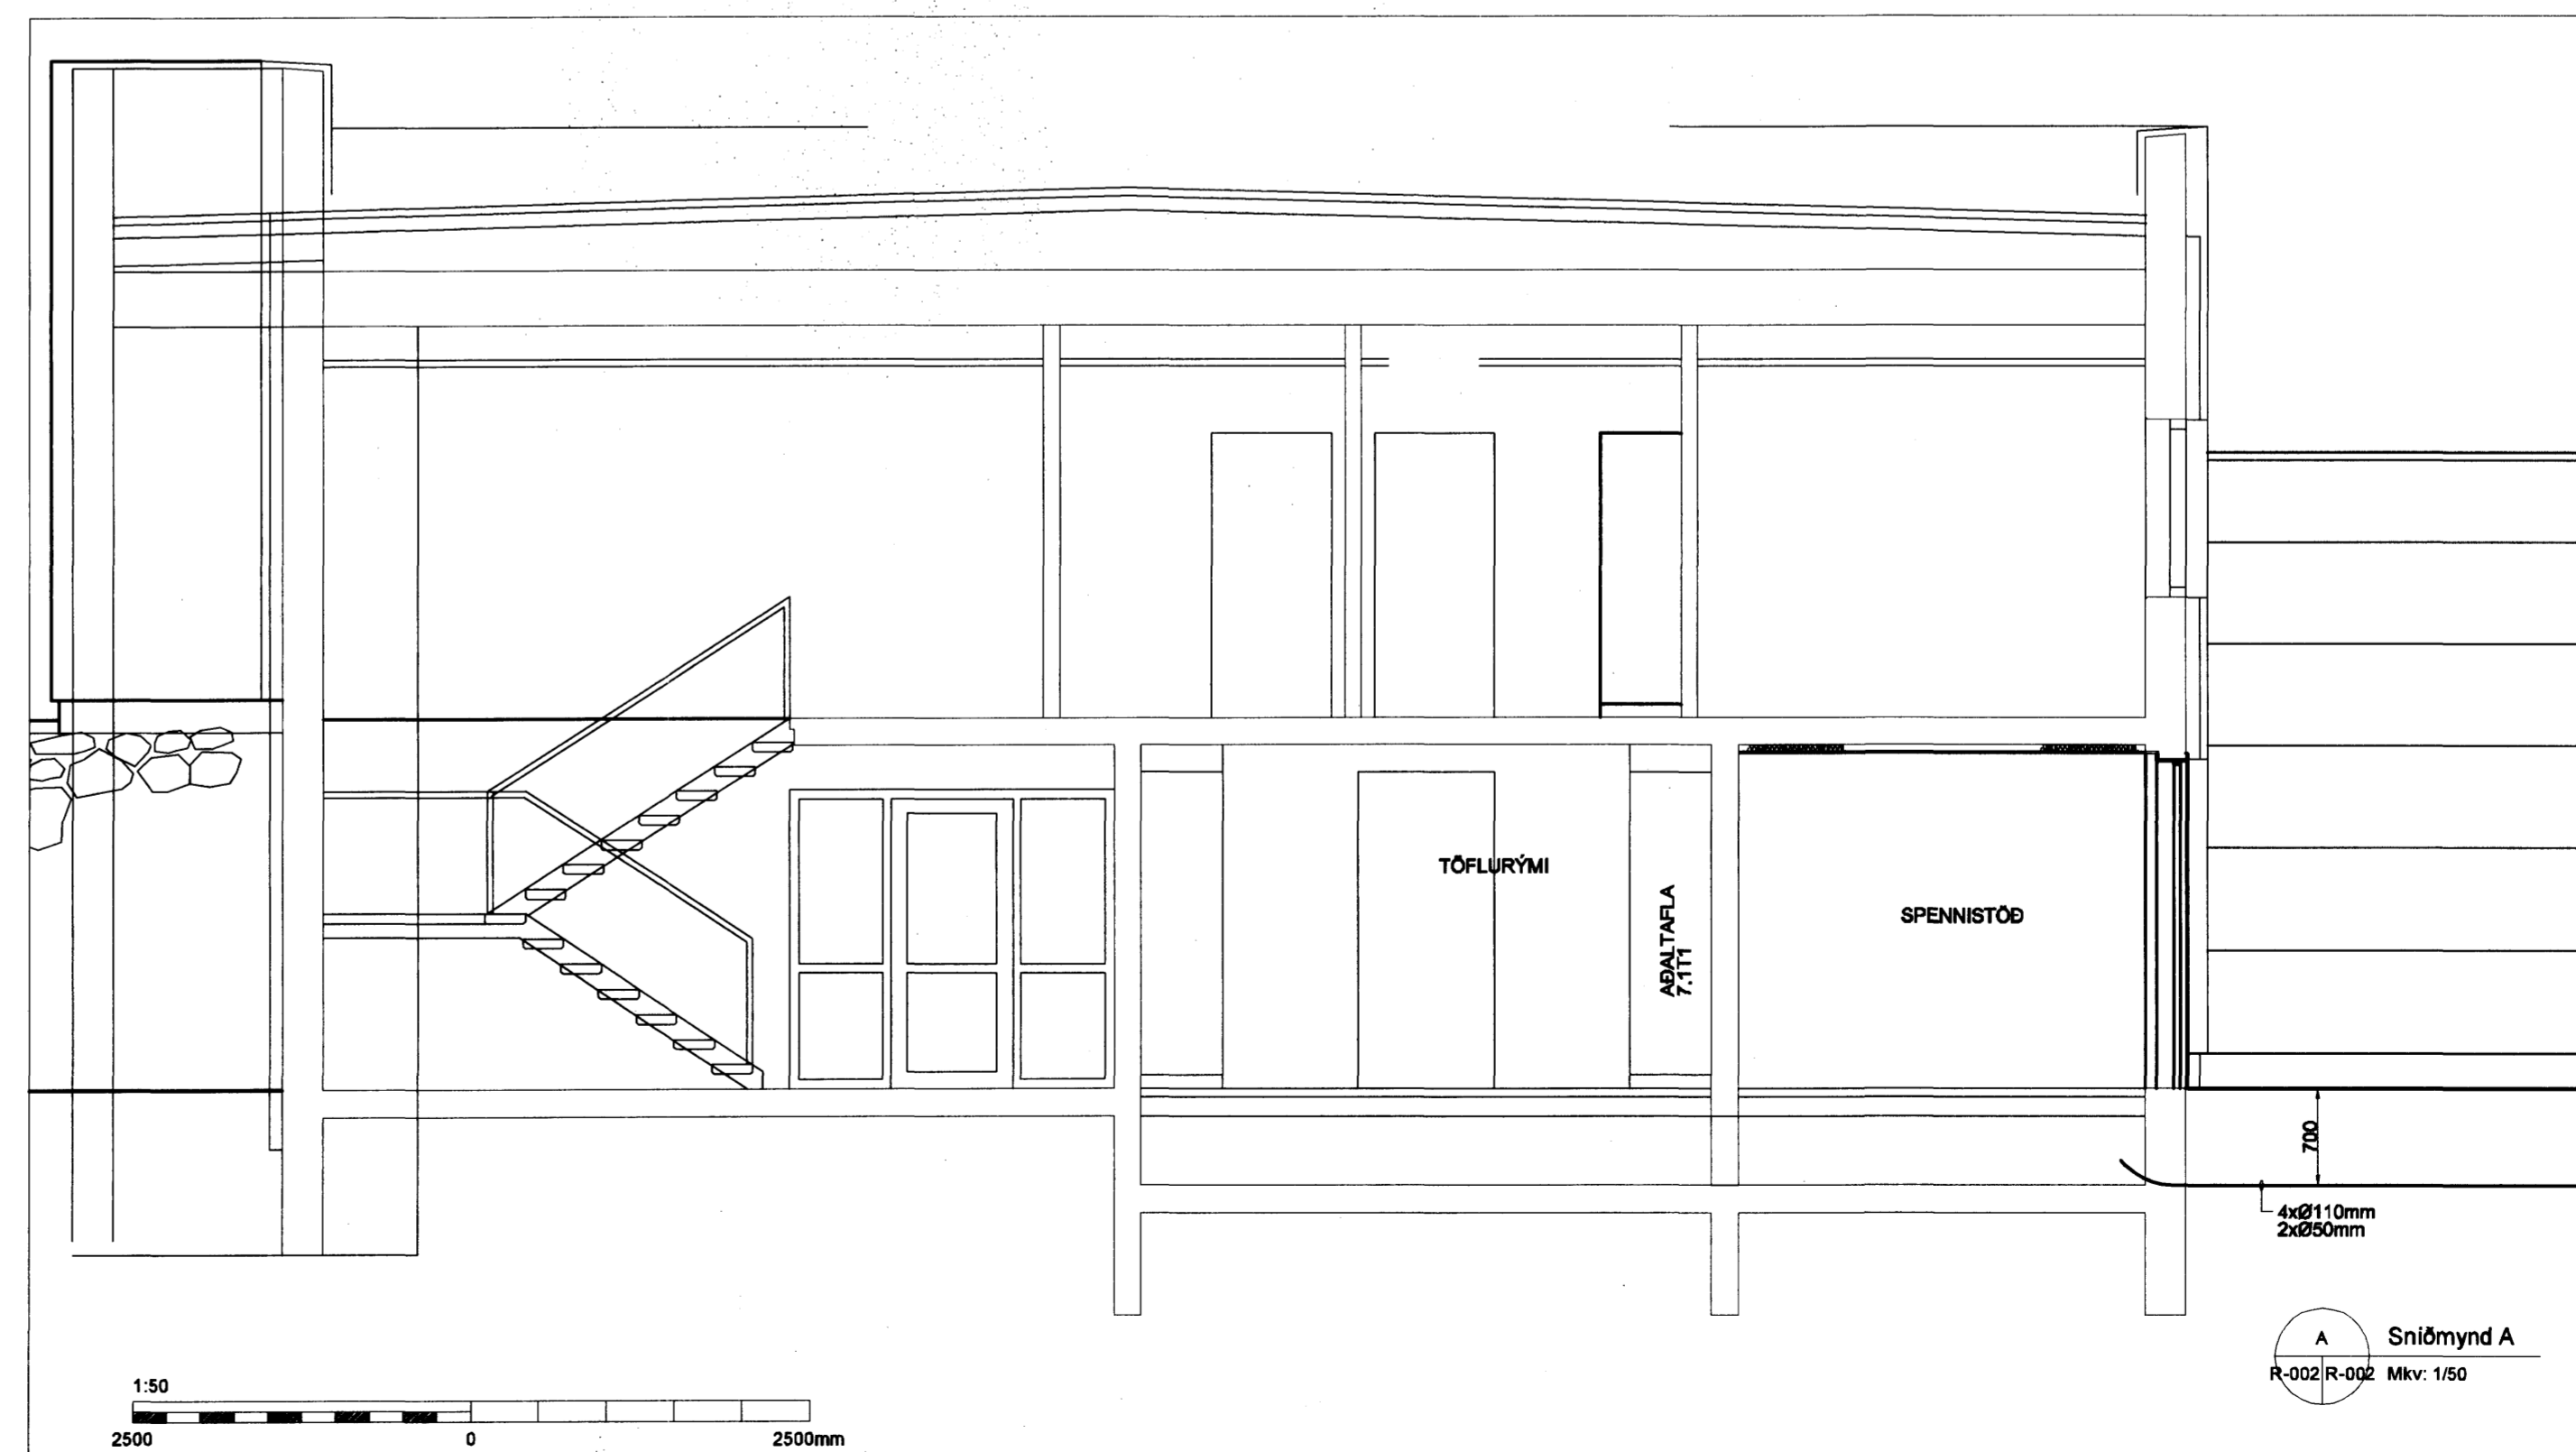

1:50  
2500 0 2500mm

ÚTGÁFUFRILL					
NR.	DAGS.	SKYRINGAR:	HA:	YF:	SR:
A	26.09.06	SNIDMYND A	PJ	HaM	
B	11.04.07	STÁLÞIL JARÐTENG	PJ	HaM	
C	30.10.09	REYNDARTEIKNING	KS	HaM	

DAGS. UNDIRSKRIFTAR: NAFN OG KT. SAMRÆMINGARÖNNUDAR:

**MANNVIT**  
VERKFRÆÐISTOFA

GRENSÁSVEGI 1, 108 REYKJAVÍK. Sími: 422 3000, Fax: 422 3001  
VEFFANG: www.mannvit.is NETFANG: mannvit@mannvit.is

HEITI VERKS:  
**DÆLU- OG HREINSISTÖÐ**  
HRAUNSVÍK,  
HAFNAFIRÐI

HEITI TEIKNINGAR:  
AFSTÖÐUMYND  
JARÐPÍPUR OG HEIMTAUGAR

DAGS.: 28.04.06	HANNAÐ / TEIKNAR: HaM GRB	TEIKNINGANÚMÉR: R-002
MKV.: A1	YFIRFANG:	VERKUNUMÉR: 2.041.130
SAMRYGGT / KT: <i>Jóhanna Þrónsdóttir</i>		ÚTGÁFA: C