


Með: 30/3 '10
[Signature]

TEIKNING I SAMRÆMI VIT
 ARKITEKTATEIKNINGAR
 dags: 2.2.18
 undirskrift: *[Signature]*
 kt: 240448-2469

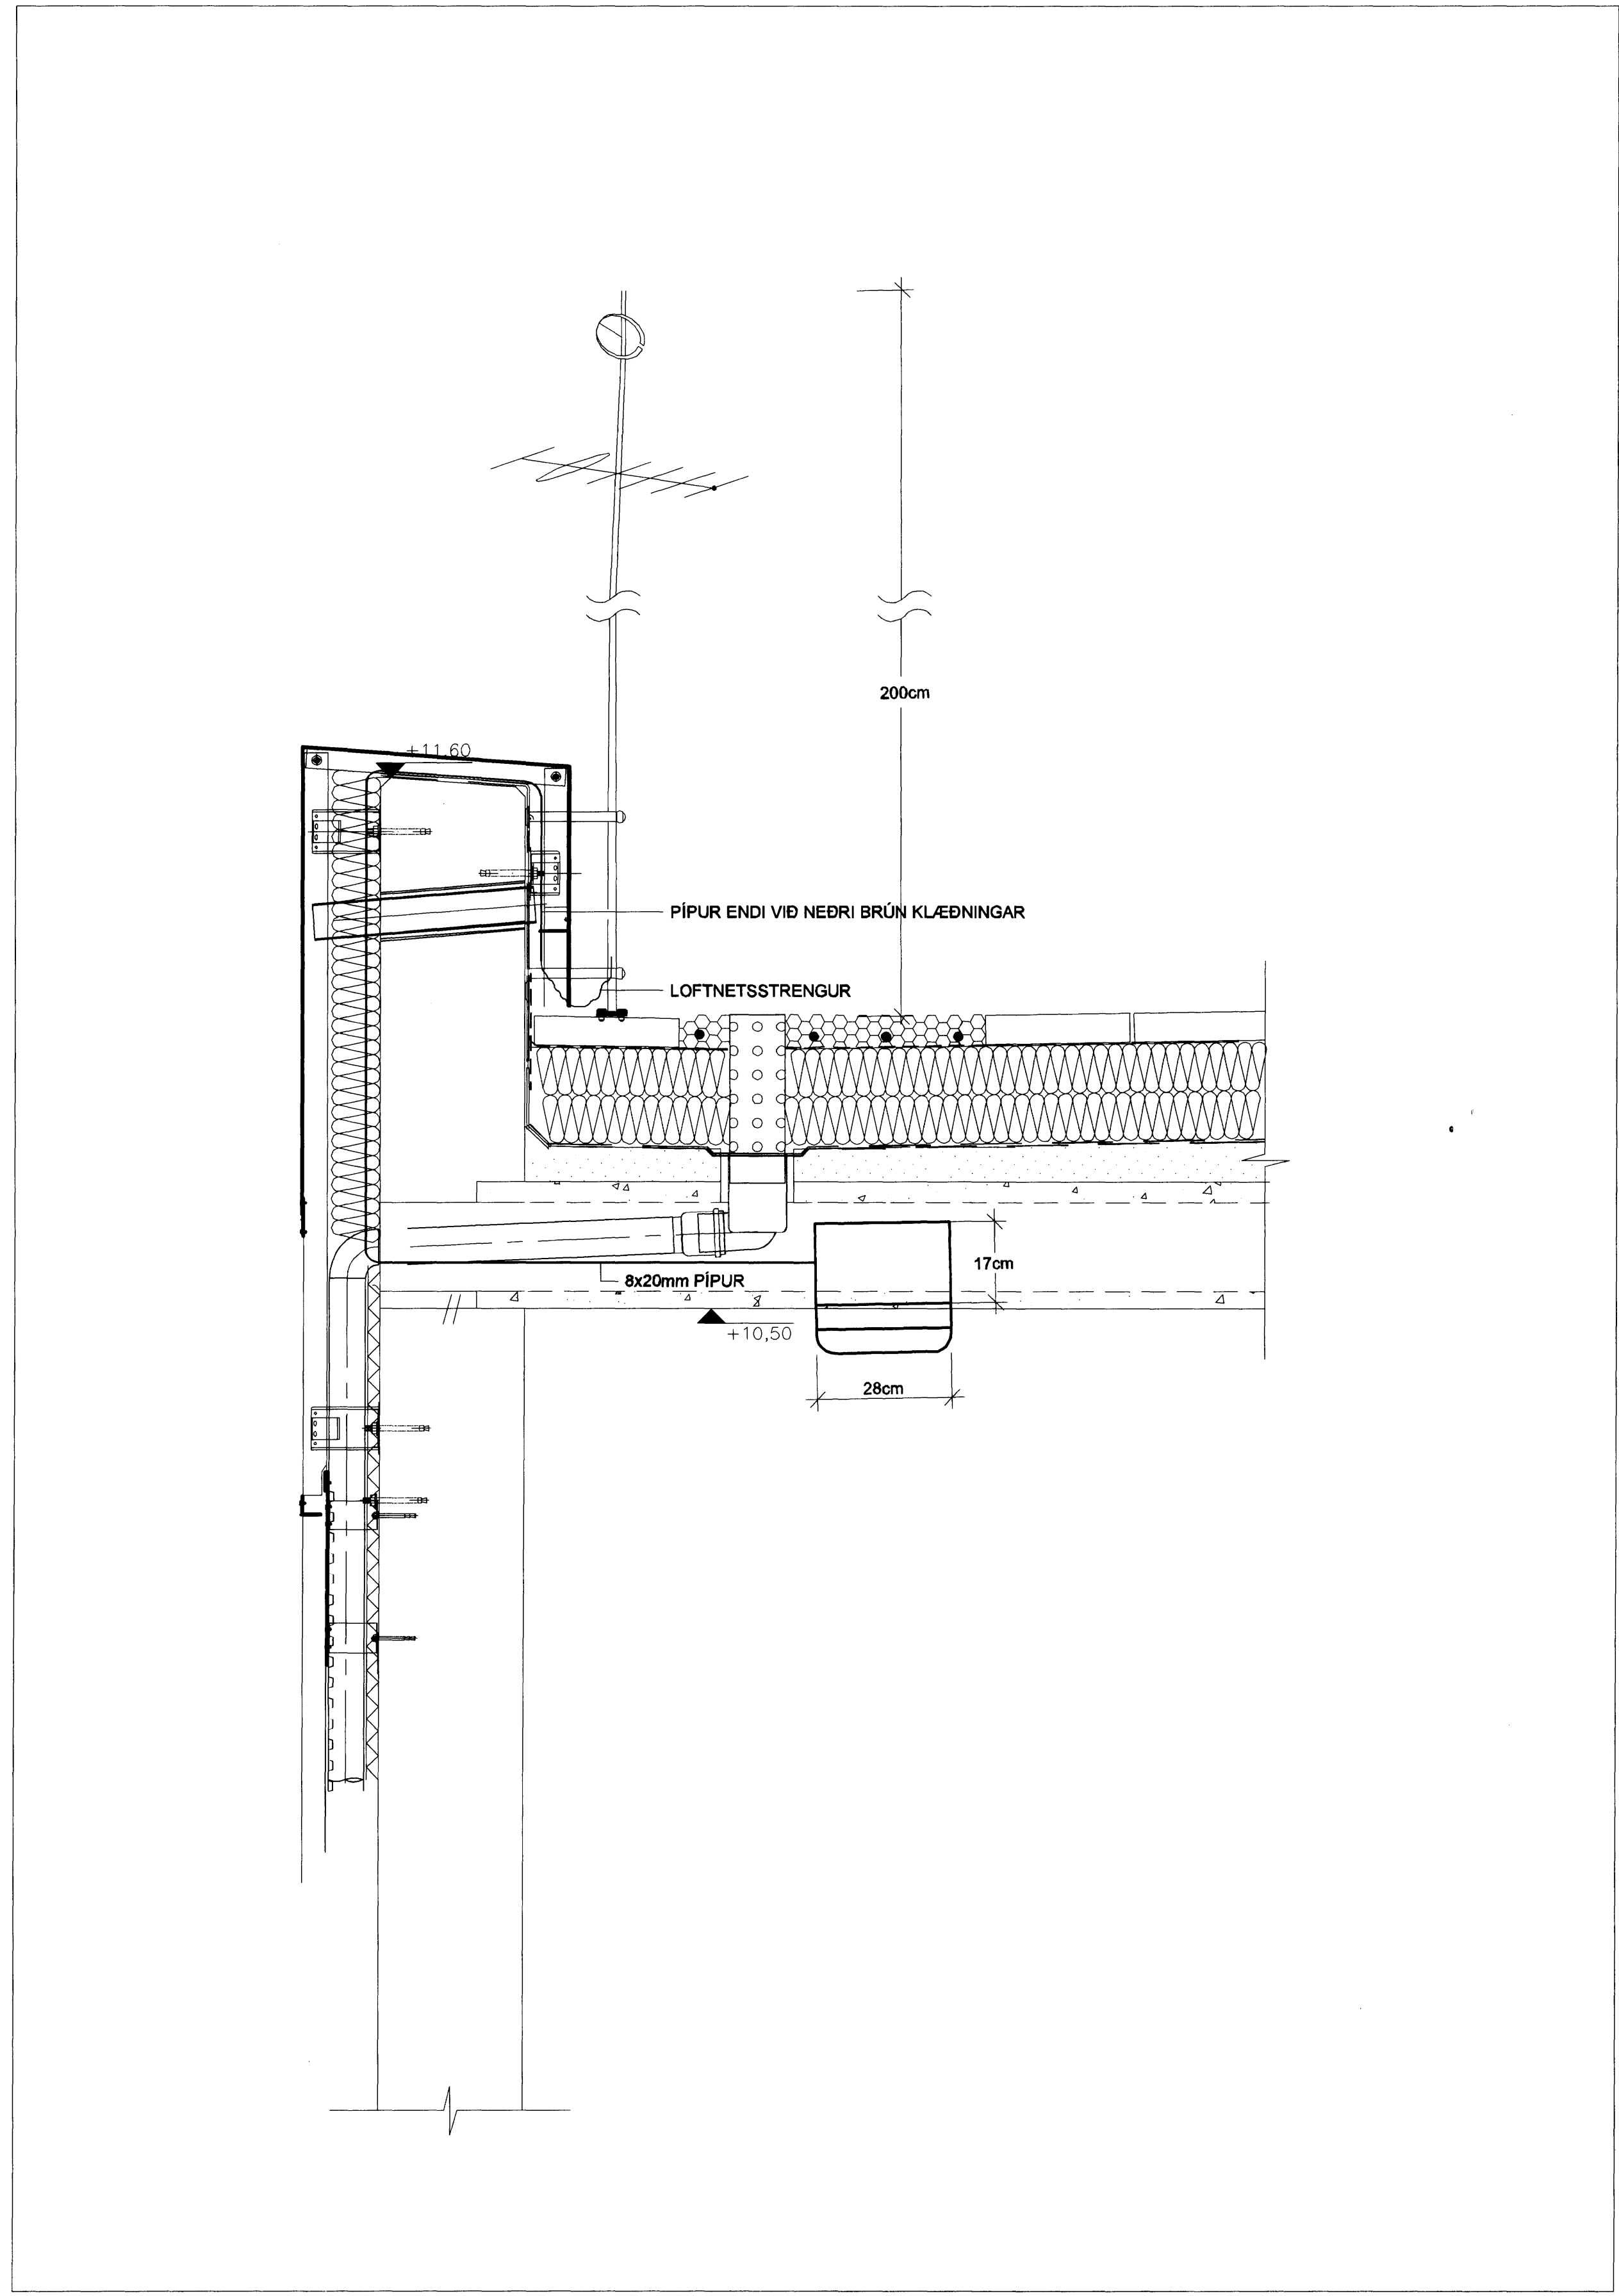

PÍPUR OG TENGIKASSI FYRIR LOFTNET

| NR. | DAGS. | SKYRINGAR | ÚTGÁFUFERILL | HA: | YF: | SR: |
|-----|----------|-----------------|--------------|-----|-----|-----|
| A | 30.10.09 | REYNDARTEIKNING | | HaM | HaM | |

DAGS. UNDIRSKRIFTAR: NAFN OG KT. SAMRÆMINGARHÖNNUGAR:

MANNVIT
 VERKFRÆÐISTOFA
 GRENSÁSVEGI 1, 108 REYKJAVÍK, SÍMI: 422 3000, FAX: 422 3001
 VEFANG: www.mannvit.is NETFANG: mannvit@mannvit.is

HEITI VERKS:
DÆLU- OG HREINSISTÖÐ
 HRAUNSVÍK,
 HAFNAFIRÐI

HEITI TEIKNINGAR:
 SÉRTEIKNINGAR
 LAGNAFYRIRKOMULAG

| | | | | | |
|--------------|----------|-----------------|---------|-----------------|-----------|
| DAGS: | 28.04.06 | HANNAÐ/TEIKNAD: | HaM GRB | TEIKNINGANÚMÉR: | R-003 |
| MKV: | 1:50 | YFIRFARIR: | | VERKNÚMÉR: | 2.041.130 |
| SAMÞYKKT/KT: | | | | ÚTGÁFA: | A |

PRENTAD: 28. október 2009 12:38:35

TÓULSRÖÐ: F:\07\317\teikningar\raunmuni\skrifteikningar\003.dwg
