



PRENTAD: 4. desember 2009 13:22:03

30/3 '10
P


TEIKNING I SAMRÆMI V/É
ARKITEKTATEIKNINGAR
dags: 2.2.10
undirskrift: *Ragnar Atlason*
kt: 240448-2469

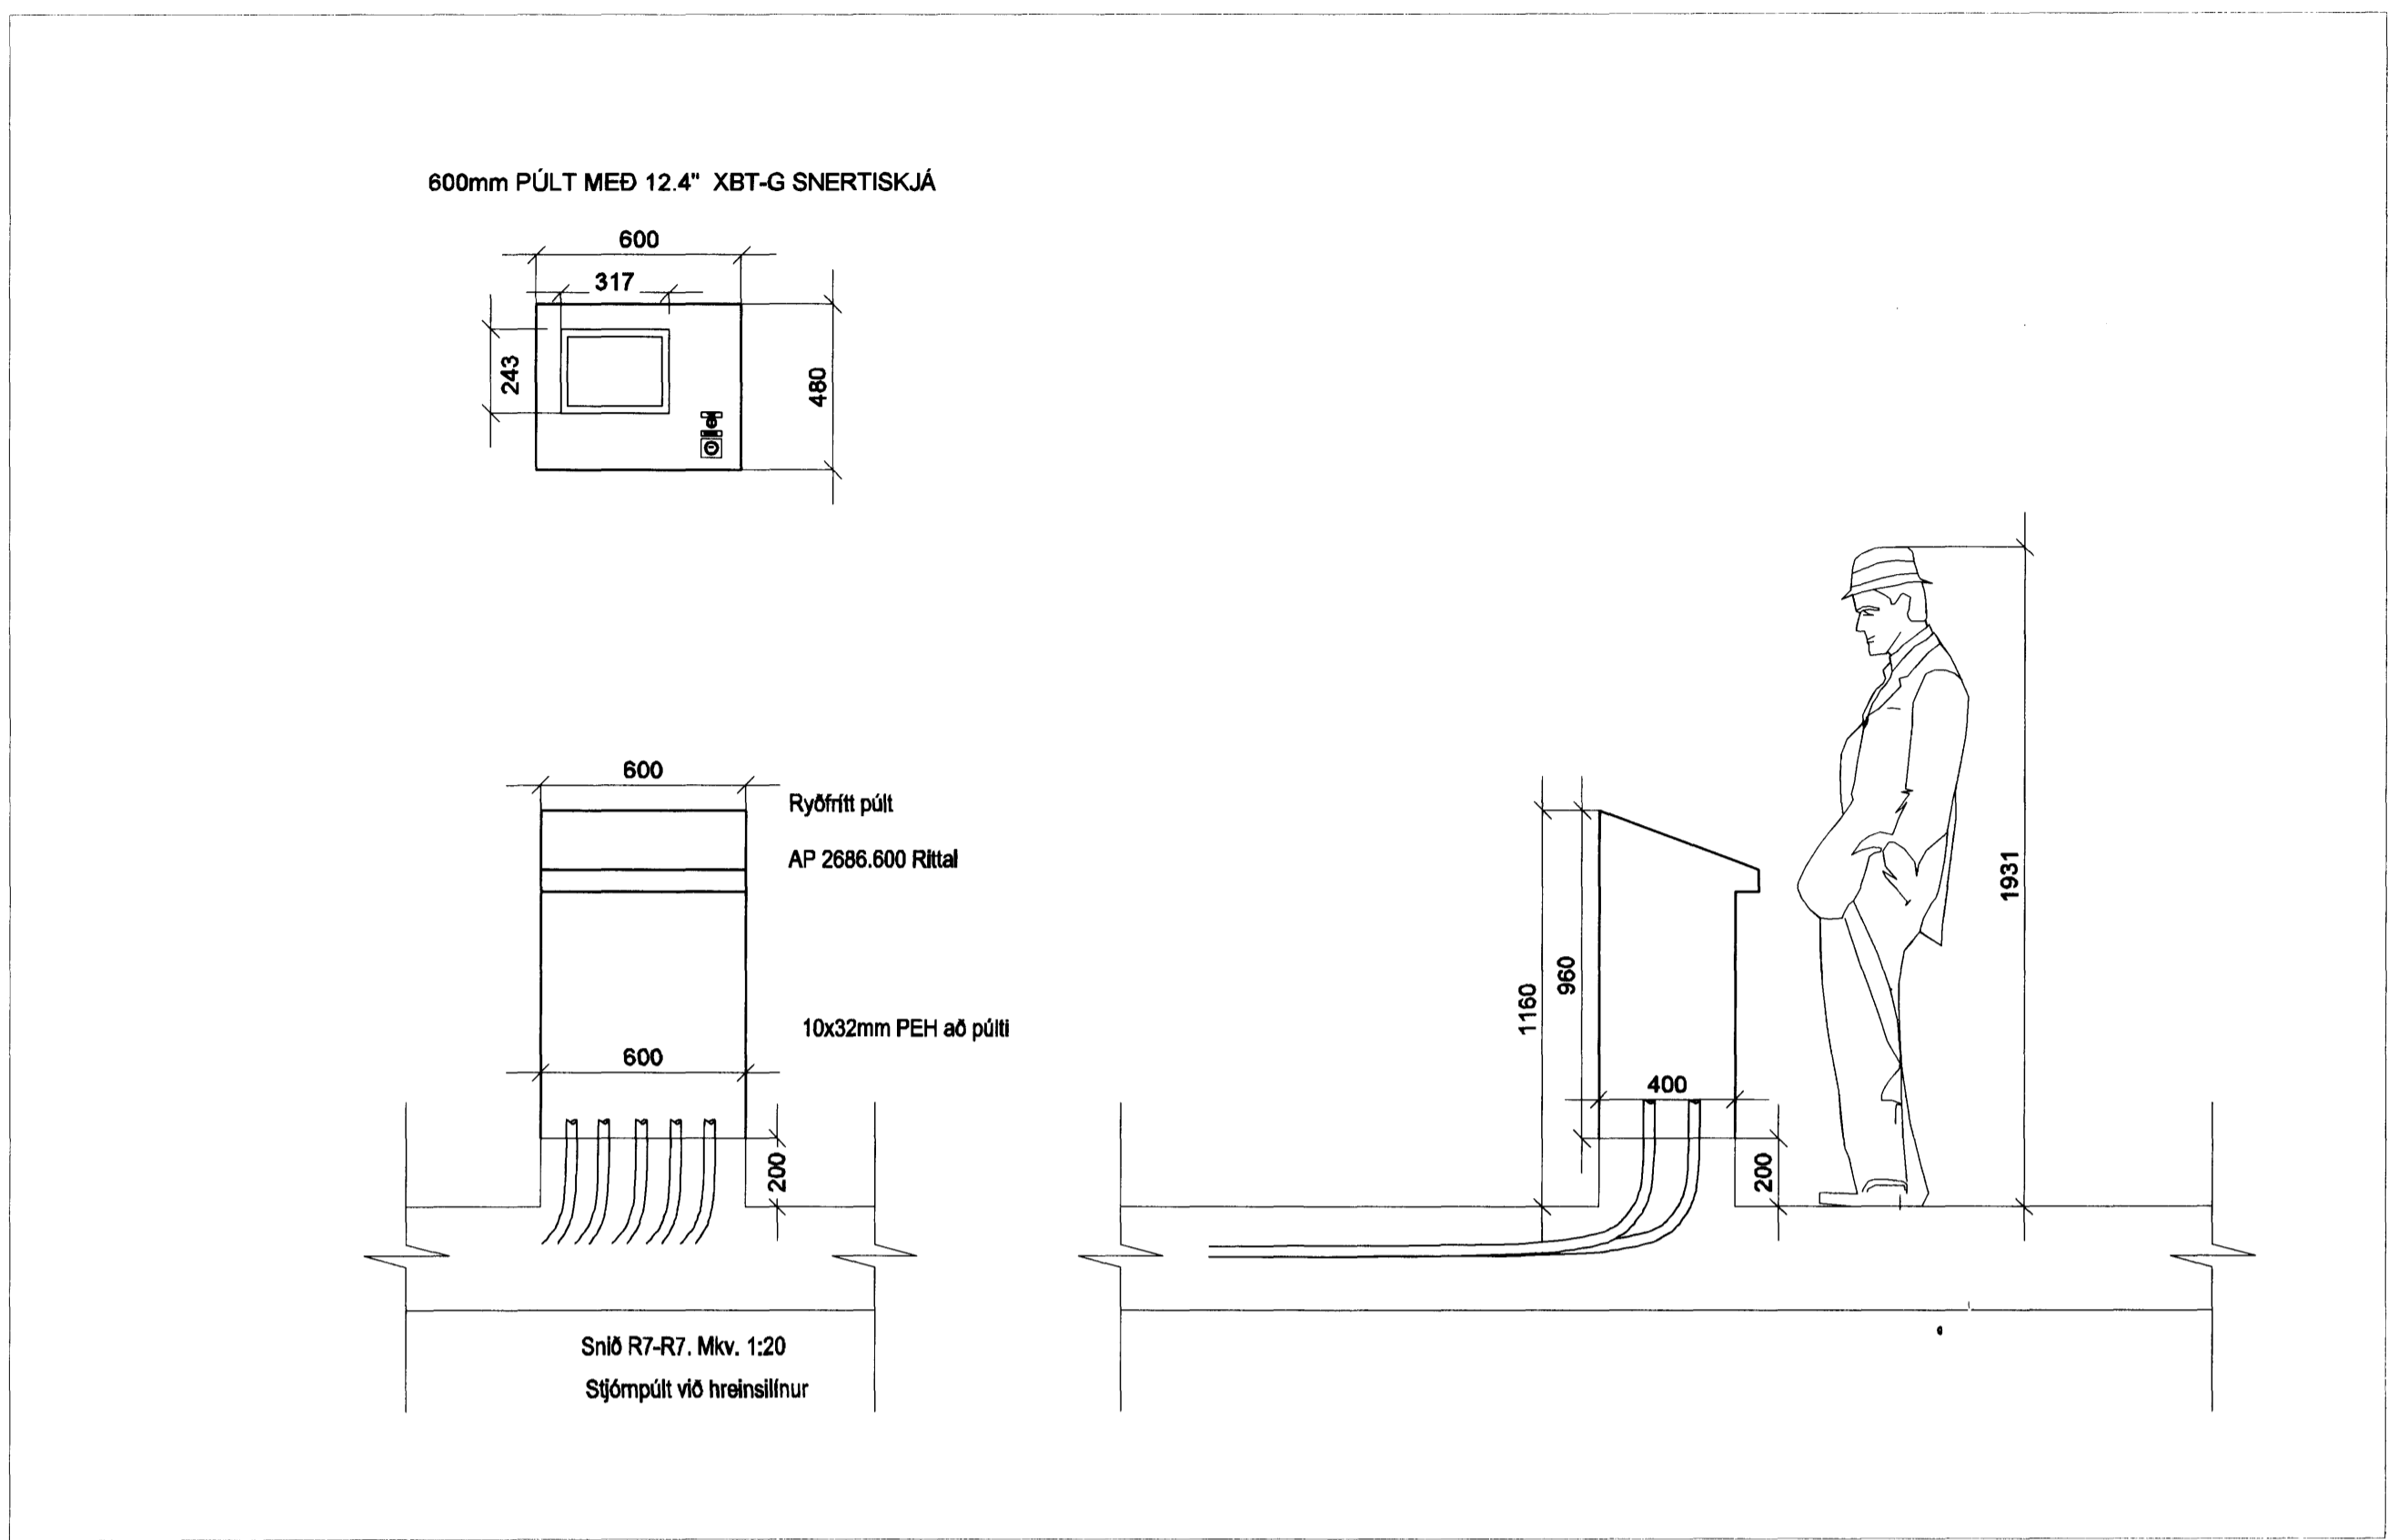

1.0SPI STJÓRNÞÚLT
MKV; 1:20
TILLAGA AÐ UPPRÖÐUN OG FYRIRKOMULAGI

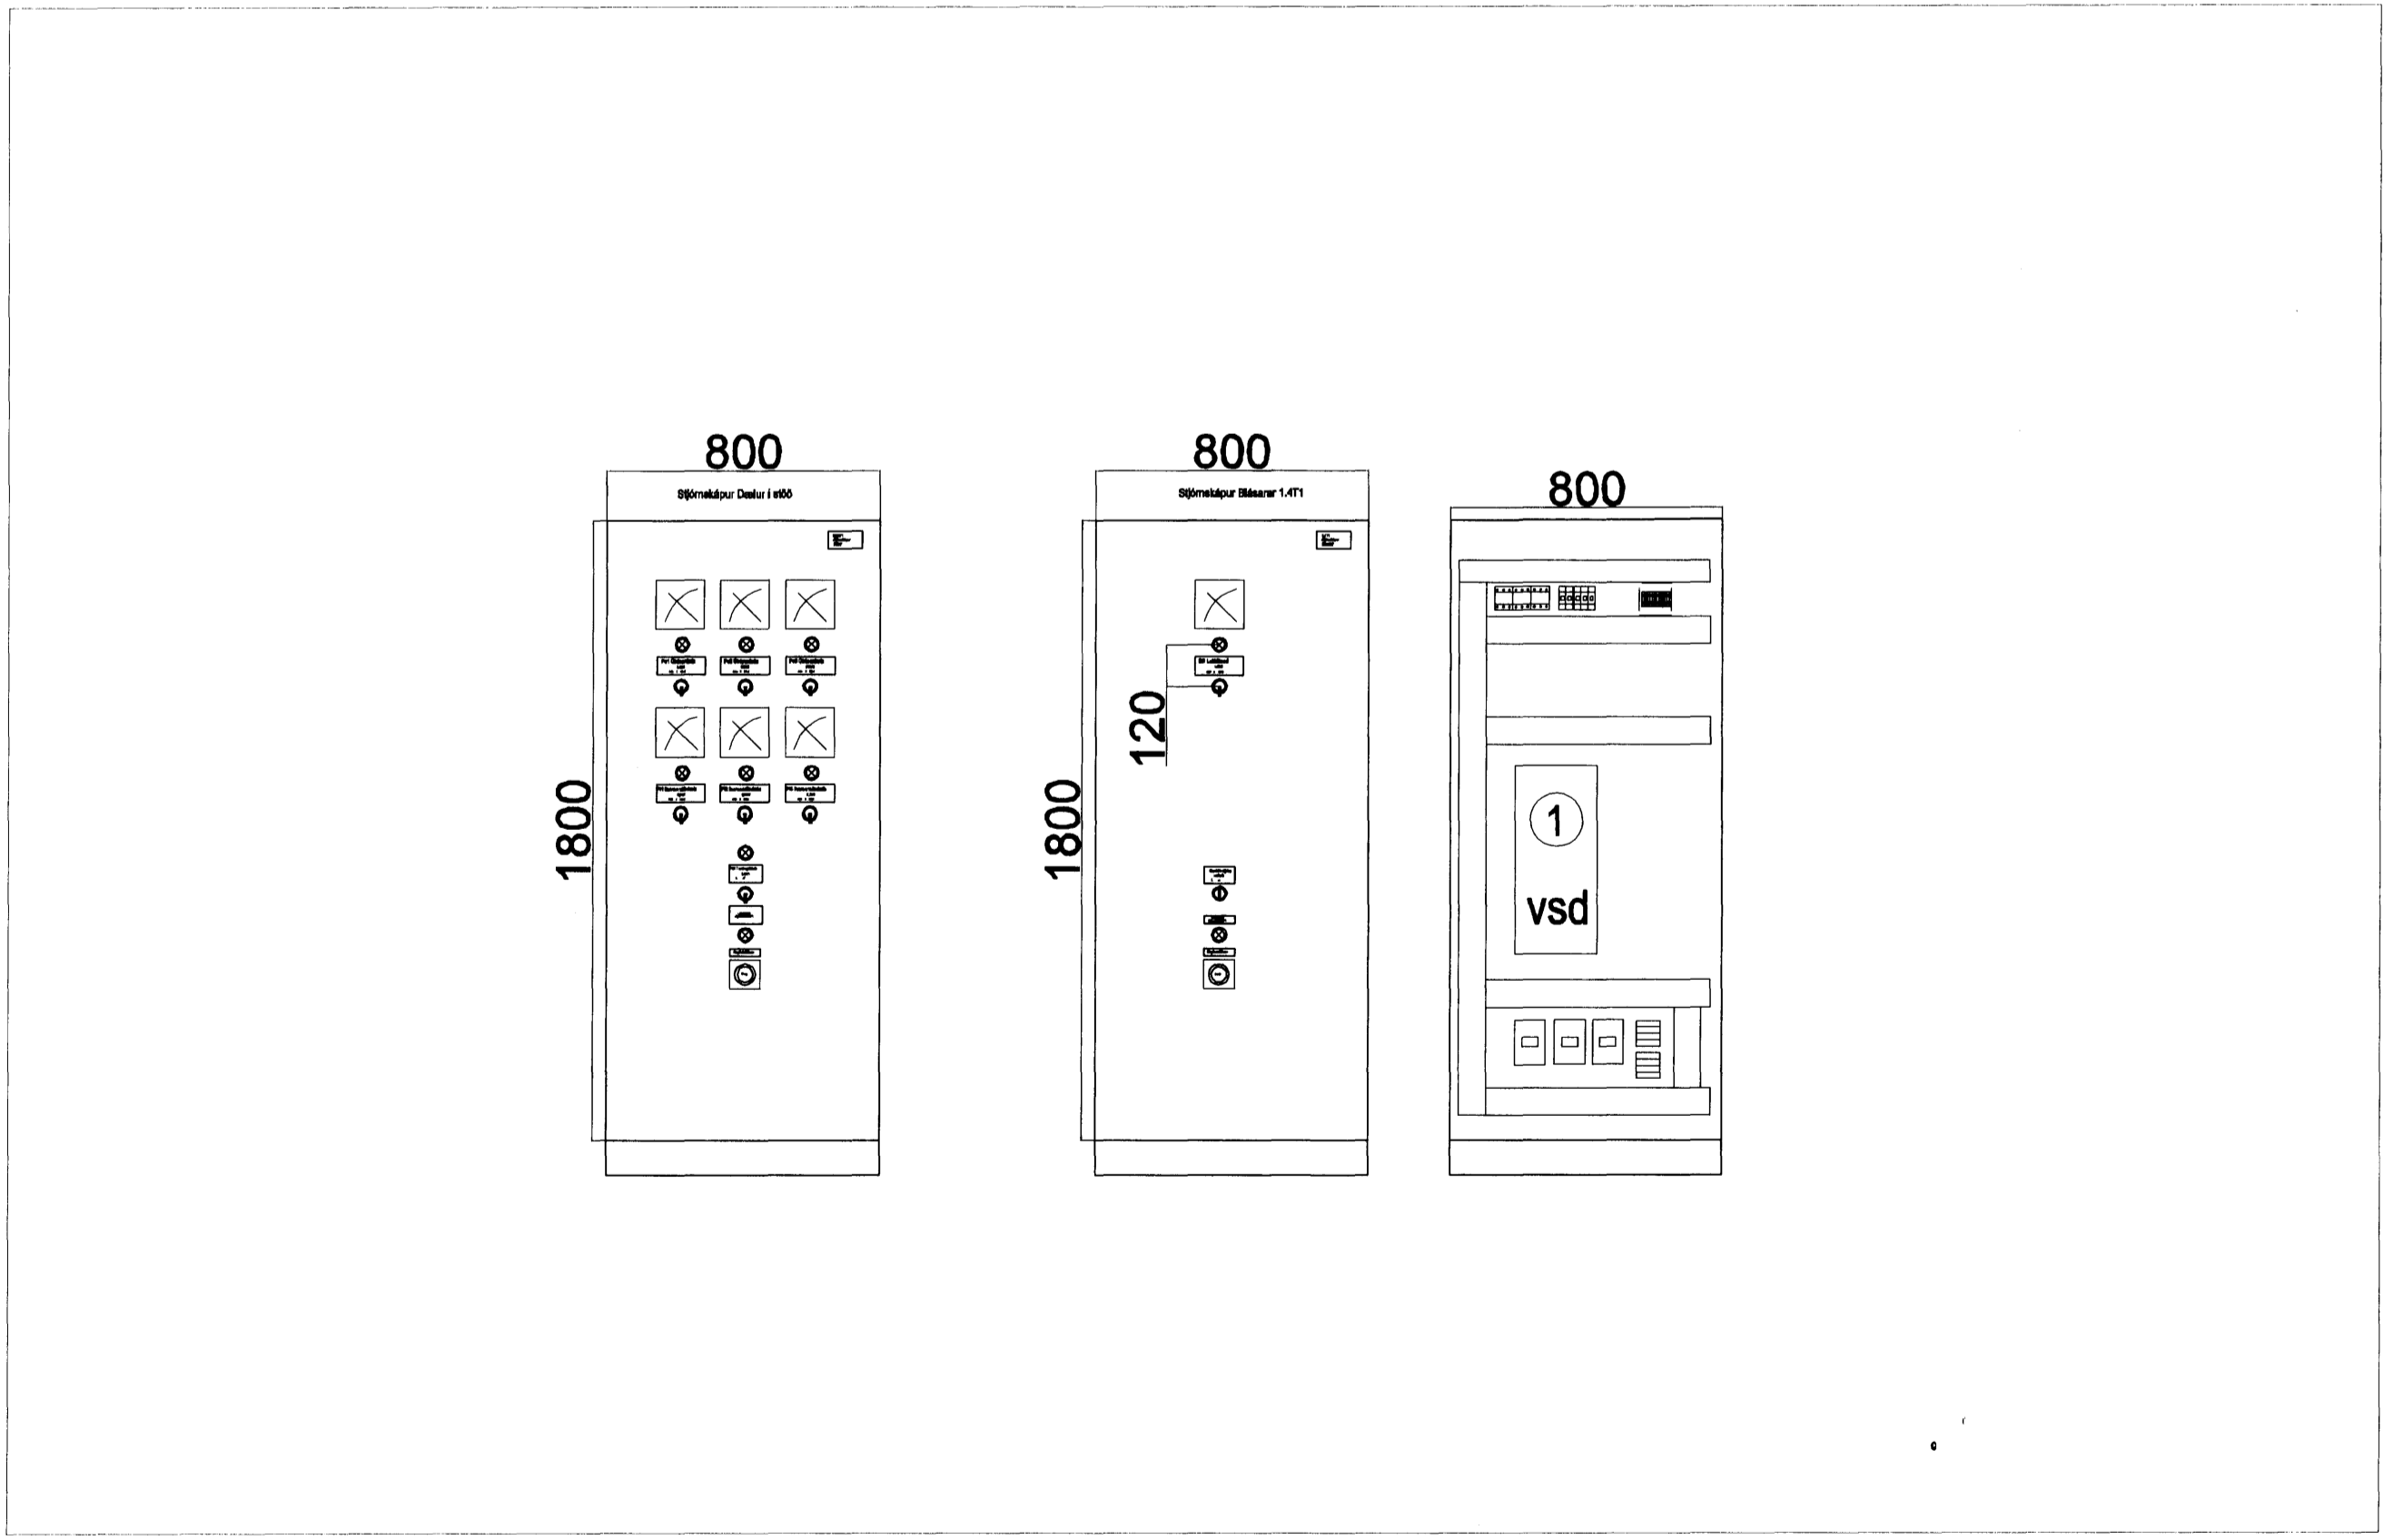

1.4 TI STJÓRNSKÁPUR LOFTUNARKERFIS
MKV; 1:20
TILLAGA AÐ UPPRÖÐUN OG FYRIRKOMULAGI

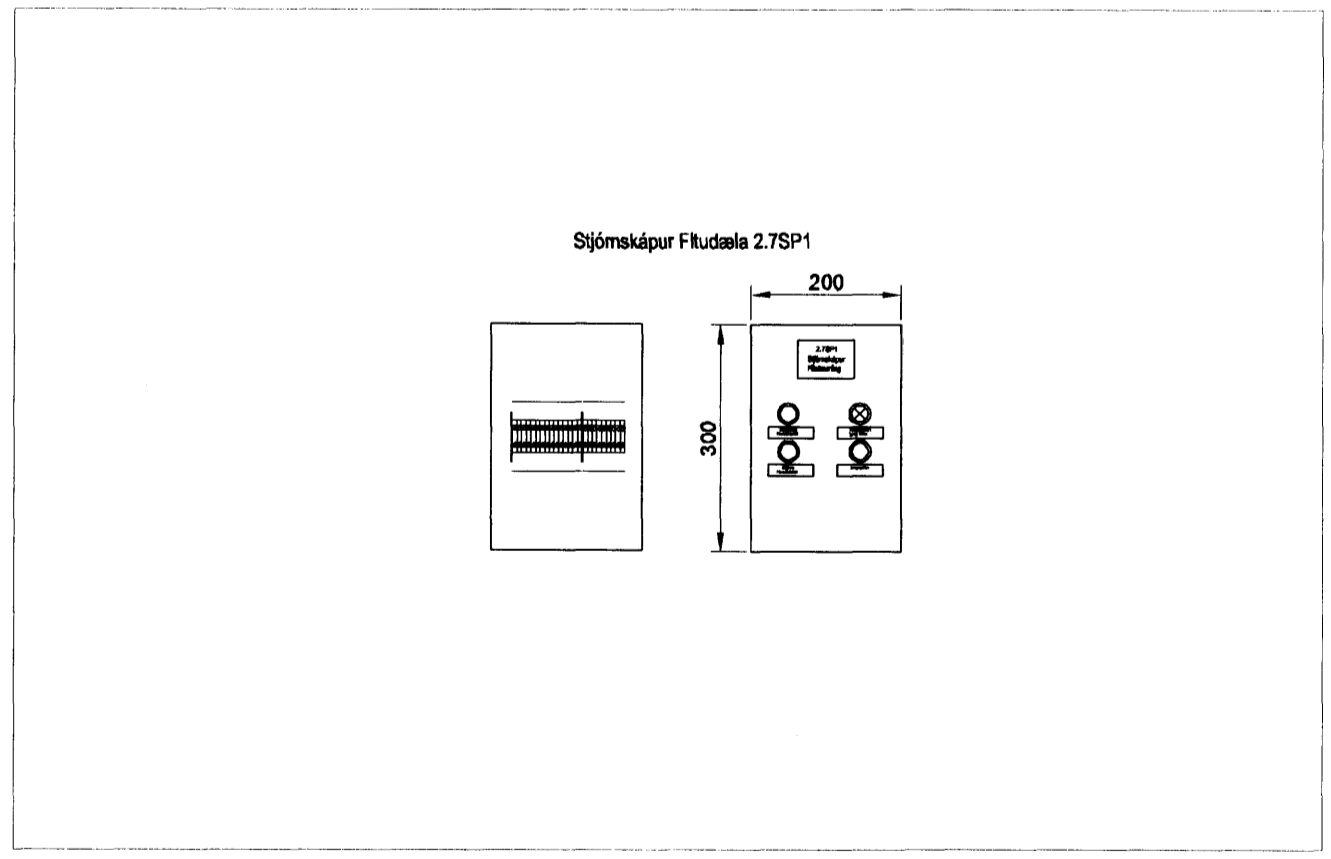

1.7SPI FITUTÆMING
MKV; 1:10
TILLAGA AÐ UPPRÖÐUN OG FYRIRKOMULAGI

NR:	DAGS:	SKÝRINGAR:	HA:	YF:	SR:
A	25.02.08	MERKING LEIÐRÉTT	KS	HaM	
B	30.10.09	REYNDARTEIKNING	KS	HaM	

DAGS. UNDIRSKRIFTAR: NAFN OG KT. SAMRÆMINGARHÖNNUNAR:



GRENSÁSVEGI 1, 108 REYKJAVÍK, Sími: 422 3000, FAX: 422 3001
VEFFANG: www.mannvit.is NETFANG: mannvit@mannvit.is

HEITI VERKS:
DÆLU- OG HREINSISTÖÐ
HRAUNAVÍK,
HAFNAFIRÐI

HEITI TEIKNINGAR:
YFIRLIT STJÓRNSKÁPA
ÚTLIT OG UPPRÖÐUN

DAGS:	28.04.06	HANNAÐ / TEIKNVÁÐ:	HaM/KS GRB	TEIKNINGANÚMÉR:	R-005
MKV:	1:20, 1:10	YFIRFARIR:	A1		
SAMBÝKKT / KT:				VERKNÚMÉR:	2.041.130
				ÚTGÁFA:	B

TÖLUSKÝLA: F:\40731\teikningar\fafrönnun\erilunumy\skf-005.dwg
© ALL RIGHTS RESERVED. THIS DOCUMENT IS THE PROPERTY OF MANNVIT. IT IS NOT TO BE REPRODUCED OR TRANSMITTED IN ANY FORM OR BY ANY MEANS, ELECTRONIC OR MECHANICAL, WITHOUT PERMISSION IN WRITING FROM MANNVIT.