



PRENTAÐI: 9. nóvember 2009 13:30:05

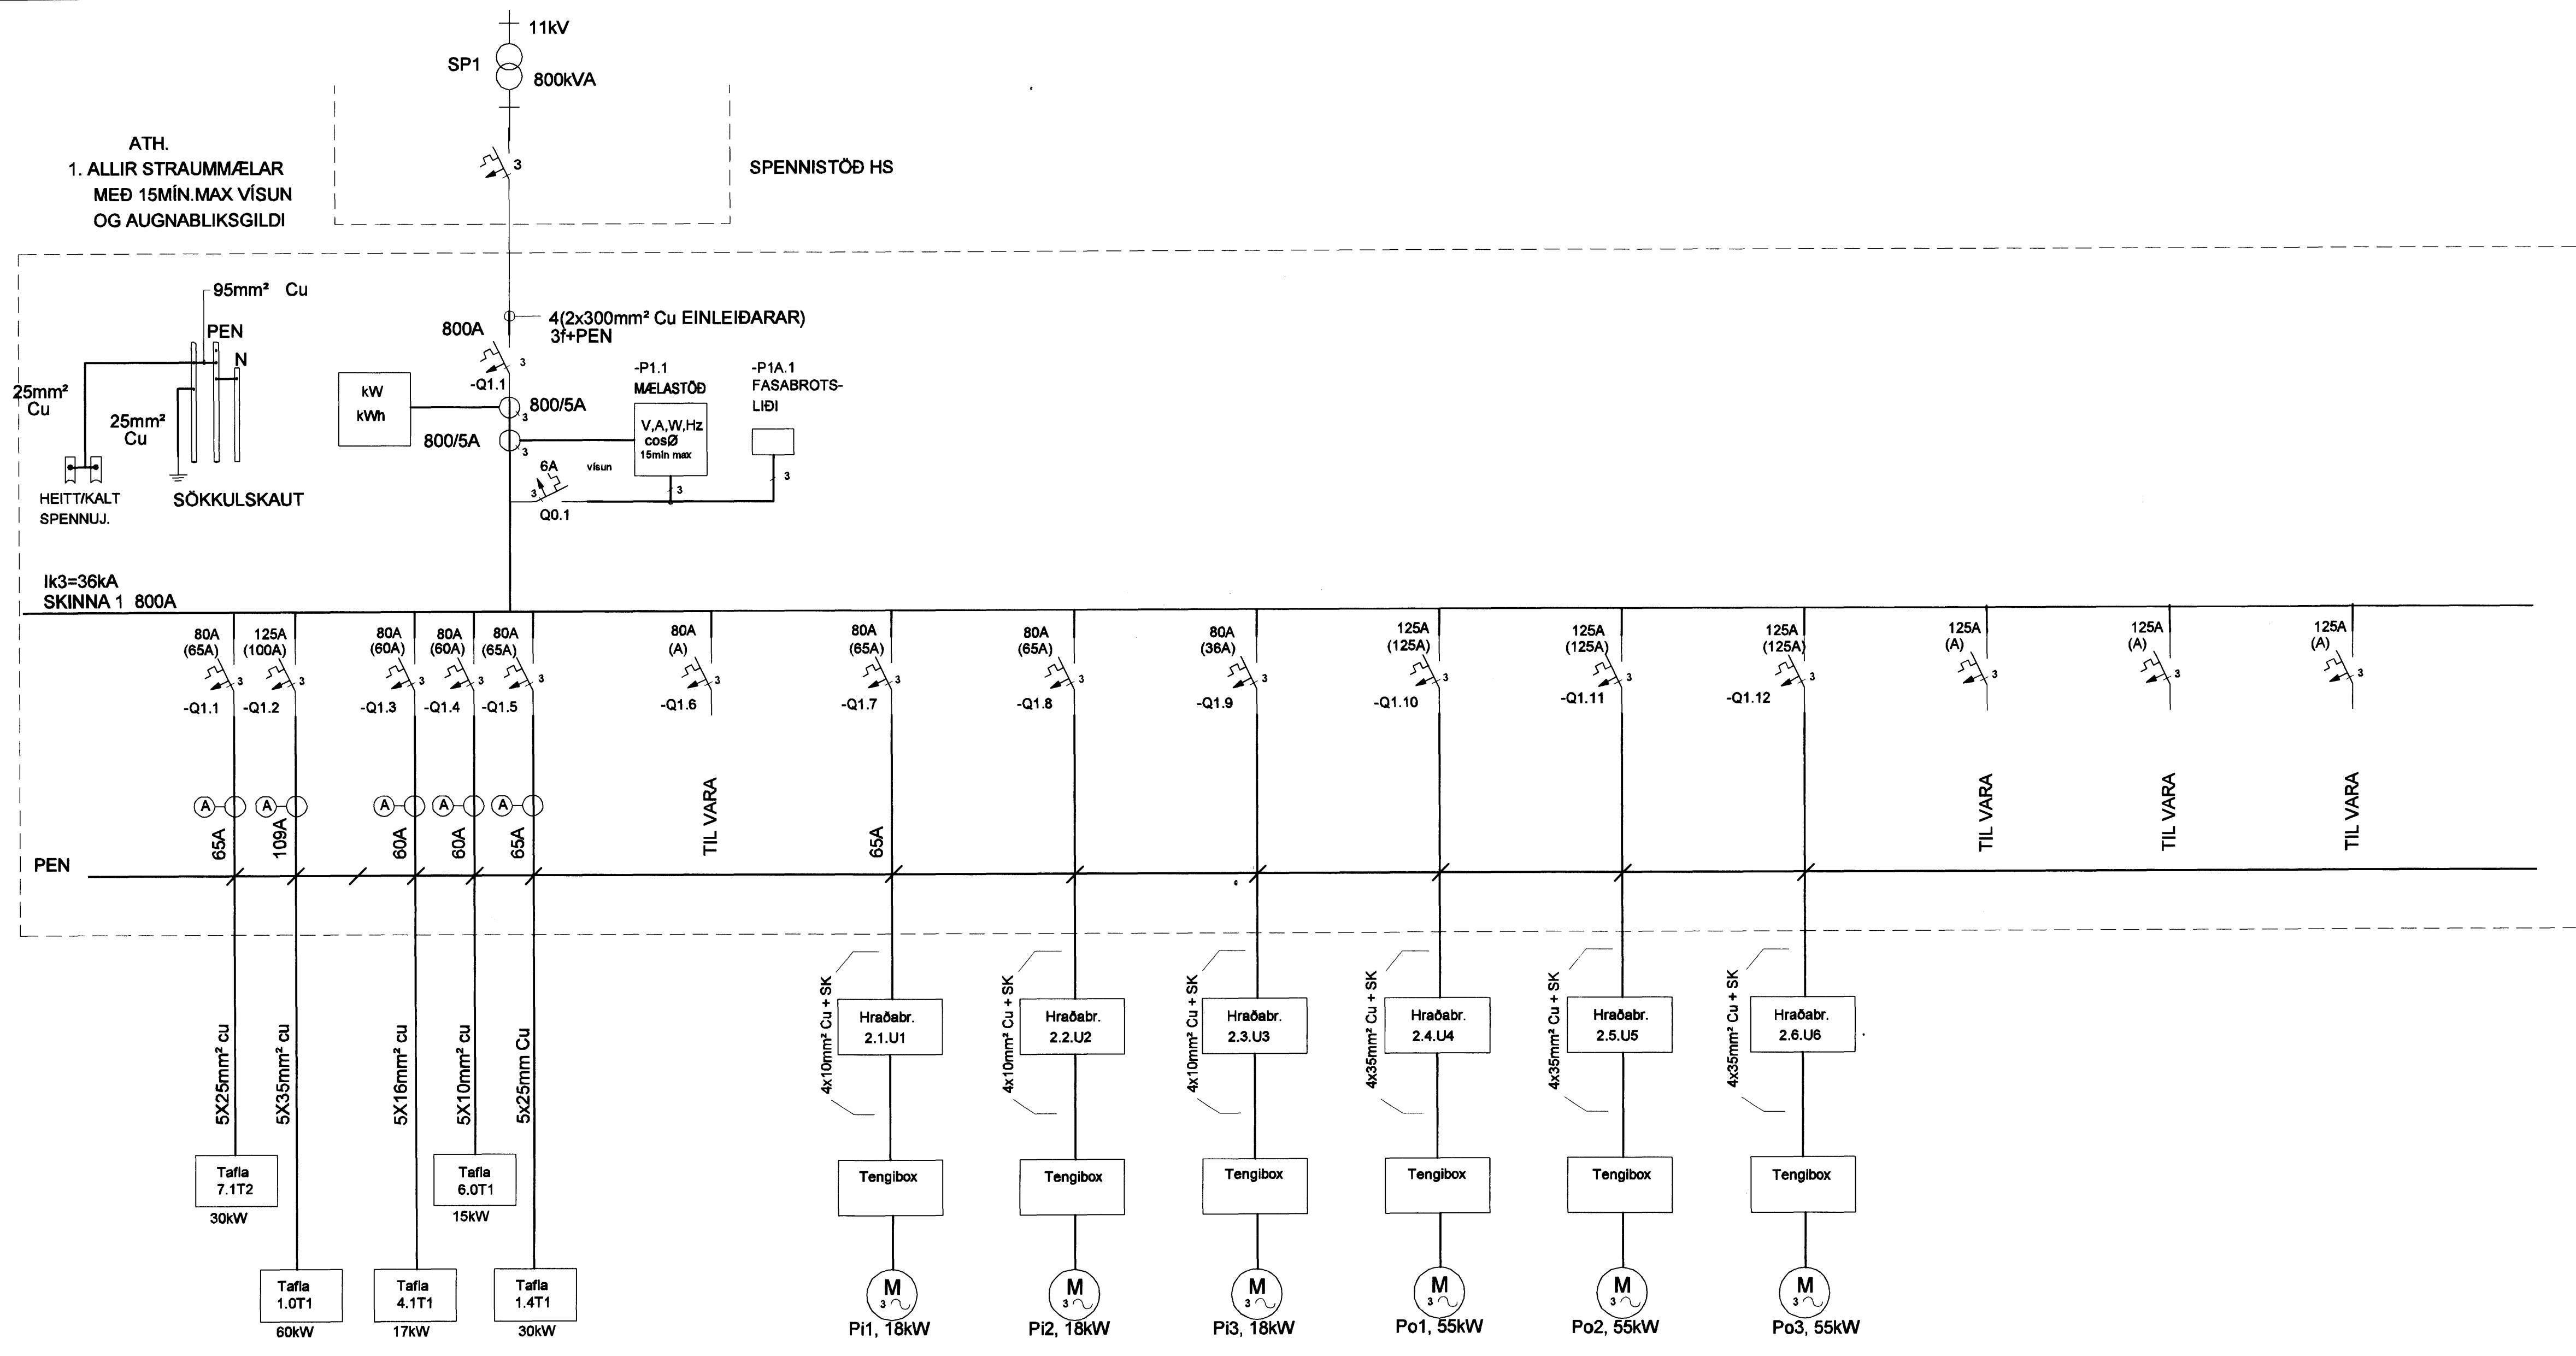

30/3 '10
[Signature]

TEIKNING I SAMRÆMI VIÐ
 ARKITEKTATEIKNINGAR
 dags: 2.2.10
 undirskrift: *[Signature]*
 kt: 240448-2469

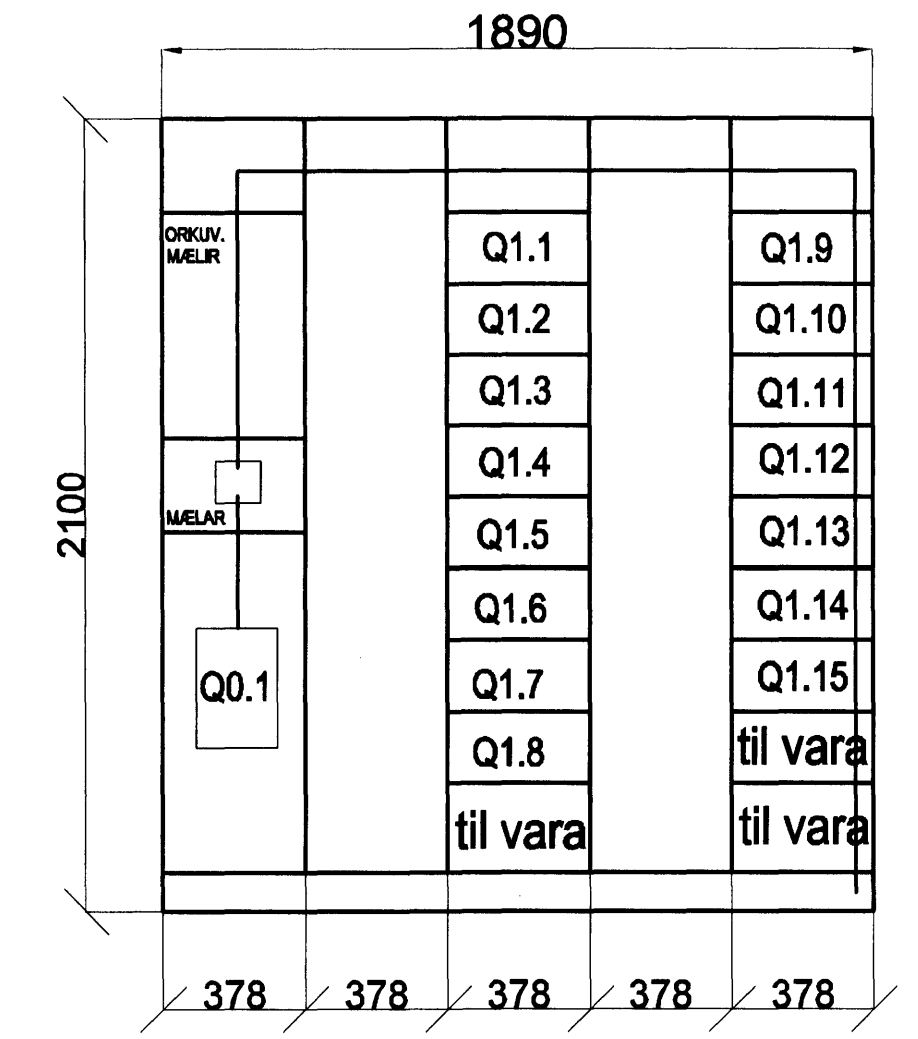

Lagnagólf í Adaltöfluherbergi

	378	378	378	378

NR.	DAGS.	SKYRINGAR.	HA.	YF.	SP.
A	30.01.08	HRADABR. FÆRÐIR TIL	HaM		
B	14.10.09	REYNDARTEIKNING	HaM	KS	

DAGS. UNDIRSKRIFTAR: NAFN OG KT. SAMRÆMINGARHÖNNUGAR.



GRENSÁSVEGI 1, 108 REYKJAVÍK. Sími: 422 3000, FAX: 422 3001
 VEFANG: www.mannvit.is NETFANG: mannvit@mannvit.is

HEITI VERKS:
DÆLU- OG HREINSISTÖÐ
 HRAUNAVÍK,
 HAFNAFIRÐI

HEITI TEIKNINGAR:
 7.1T1 AÐALTAFLA
 EINLÍNUMYND
 ÚTLIT OG FYRIRKOMULAG

DAGS:	HANNAÐ / TEIKNAD:	TEIKNINGANÚMÉR:
28.04.06	HaM/KS ASH	R-007
MKV:	YFIRFARIR:	VERKUNUMÉR:
A1		2.041.130
SAMHYKKT / KT:	<i>[Signature]</i>	ÚTGÁFA:
		B

TÖLUSKIPAN F-10723 Teikningar/Raðgjafi/Einlínunúmer/R-007/049
