PRENTAÐ: 29. október 2009 10:53:05

30/3 '10

TEIKNING Í SAMRÆMI VIÐ ARKITEKTATEIKNINGAR
dags: 2.3.10
undirskrift: [signature]
kt: 240448-2469

Staur 5x60
LAMPI 137W kvikasilfur

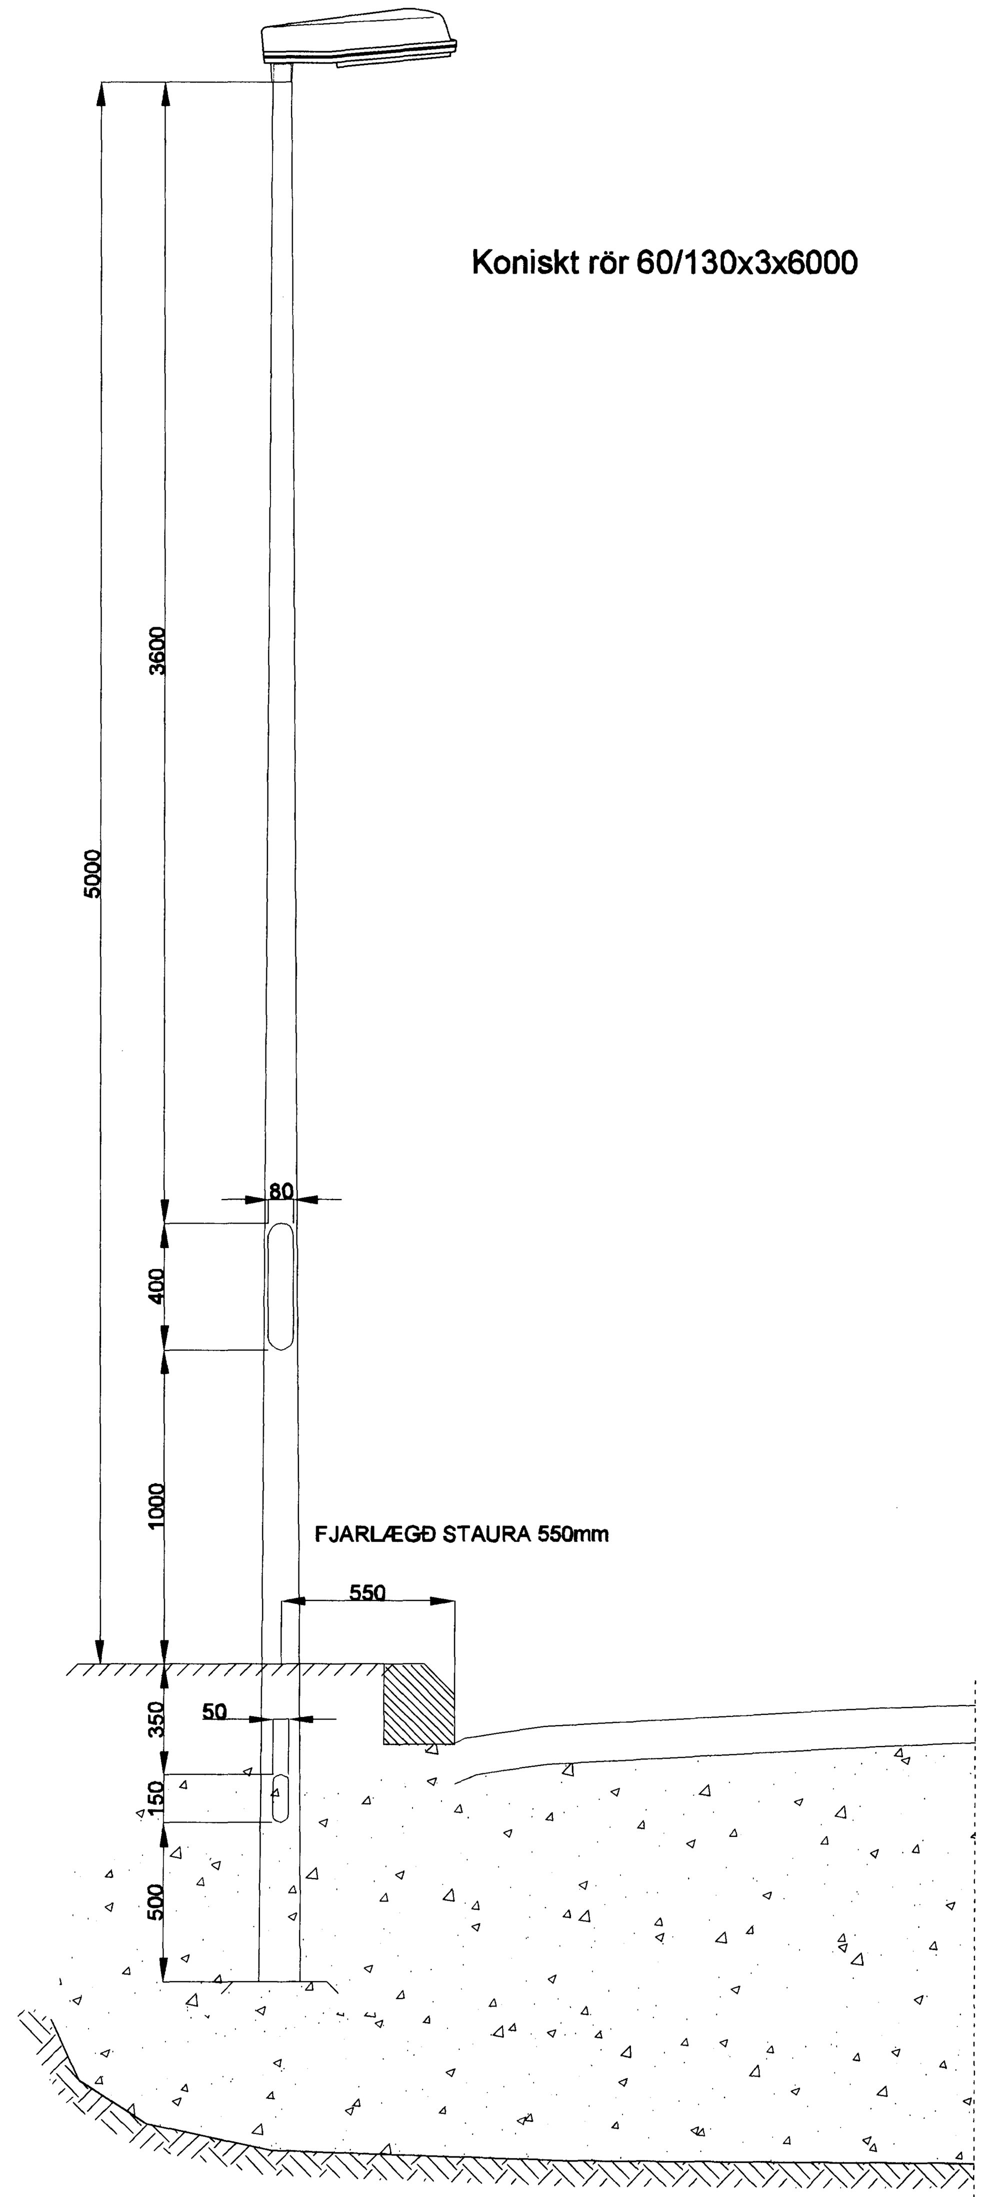

Frágangur stólpa

Strengur

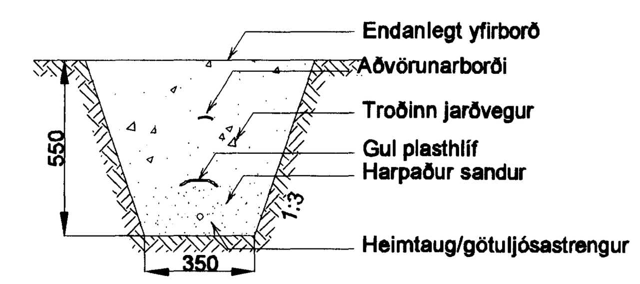

Götuljósastrengur

Þversnið bílaplans

Þversnið af pípu

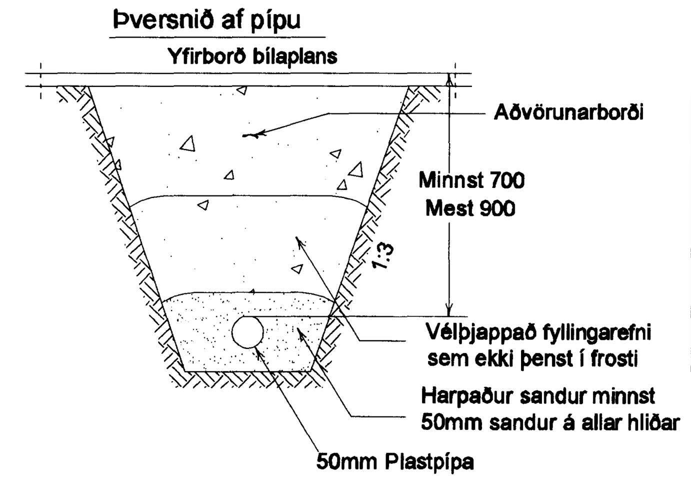

Athugið!

Að lokinni lögn skal gera nákvæma mælingu af öllum pípuendum. Mæla skal út frá föstum mælipunktum eða varanlegum mannvirkjum. Einnig er heimilt að skila hnitaskrá á tölvutæku eða vélrituðu formi. Við uppgjör verksins skulu liggja fyrir niðurstöður mælinga af pípuendum.

Stólpar

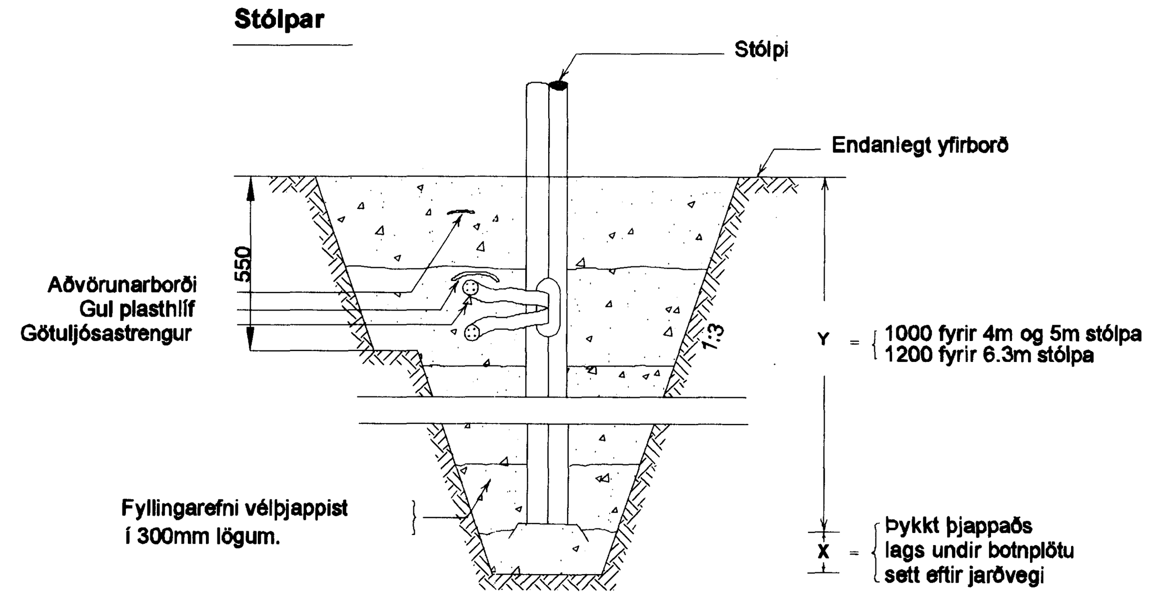

Götuljósastólpi 4m/5m/6.3m

Skýringar:

Tengiop stólpa snúi alltaf undan akstursstefnu. Strengur vefjist með tjörupappa í strengopi stólpans til þéttingar, götuljósastrengur leggist í harpaðan sand.

1:20
1000 0 1000mm

ÚTGÁFUFERILL

NR:	DAGS.:	SKÝRINGAR:	HA:	YF:	SÞ:
A	30.10.09	REYNDARTEIKNING	EBÞ	HaM	

DAGS. UNDIRSKRIFTAR:	NAFN OG KT. SAMRÆMINGARHÖNNUÐAR:

MANNVIT
VERKFRÆÐISTOFA

GRENSÁSVEGI 1, 108 REYKJAVÍK, SÍMI: 422 3000, FAX: 422 3001
VEFFANG: www.mannvit.is NETFANG: mannvit@mannvit.is

HEITI VERKS:
DÆLU- OG HREINSISTÖÐ
HRAUNSVÍK,
HAFNAFIRÐI

HEITI TEIKNINGAR:
FRÁGANGUR Á STRENG
OG STÓLPA

DAGS.:	HANNAÐ /TEIKNAÐ:	TEIKNINGANÚMER:
28.04.06	EBÞ BP	R-014
MKV.: 1:20 A1	YFIRFARIÐ:	

SAMÞYKKT / KT: Haukur Magnússon [signature]
VERKNÚMER: 2.041.130
ÚTGÁFA: A