



PRENTAÐ: 9. nóvember 2009 13:24:31

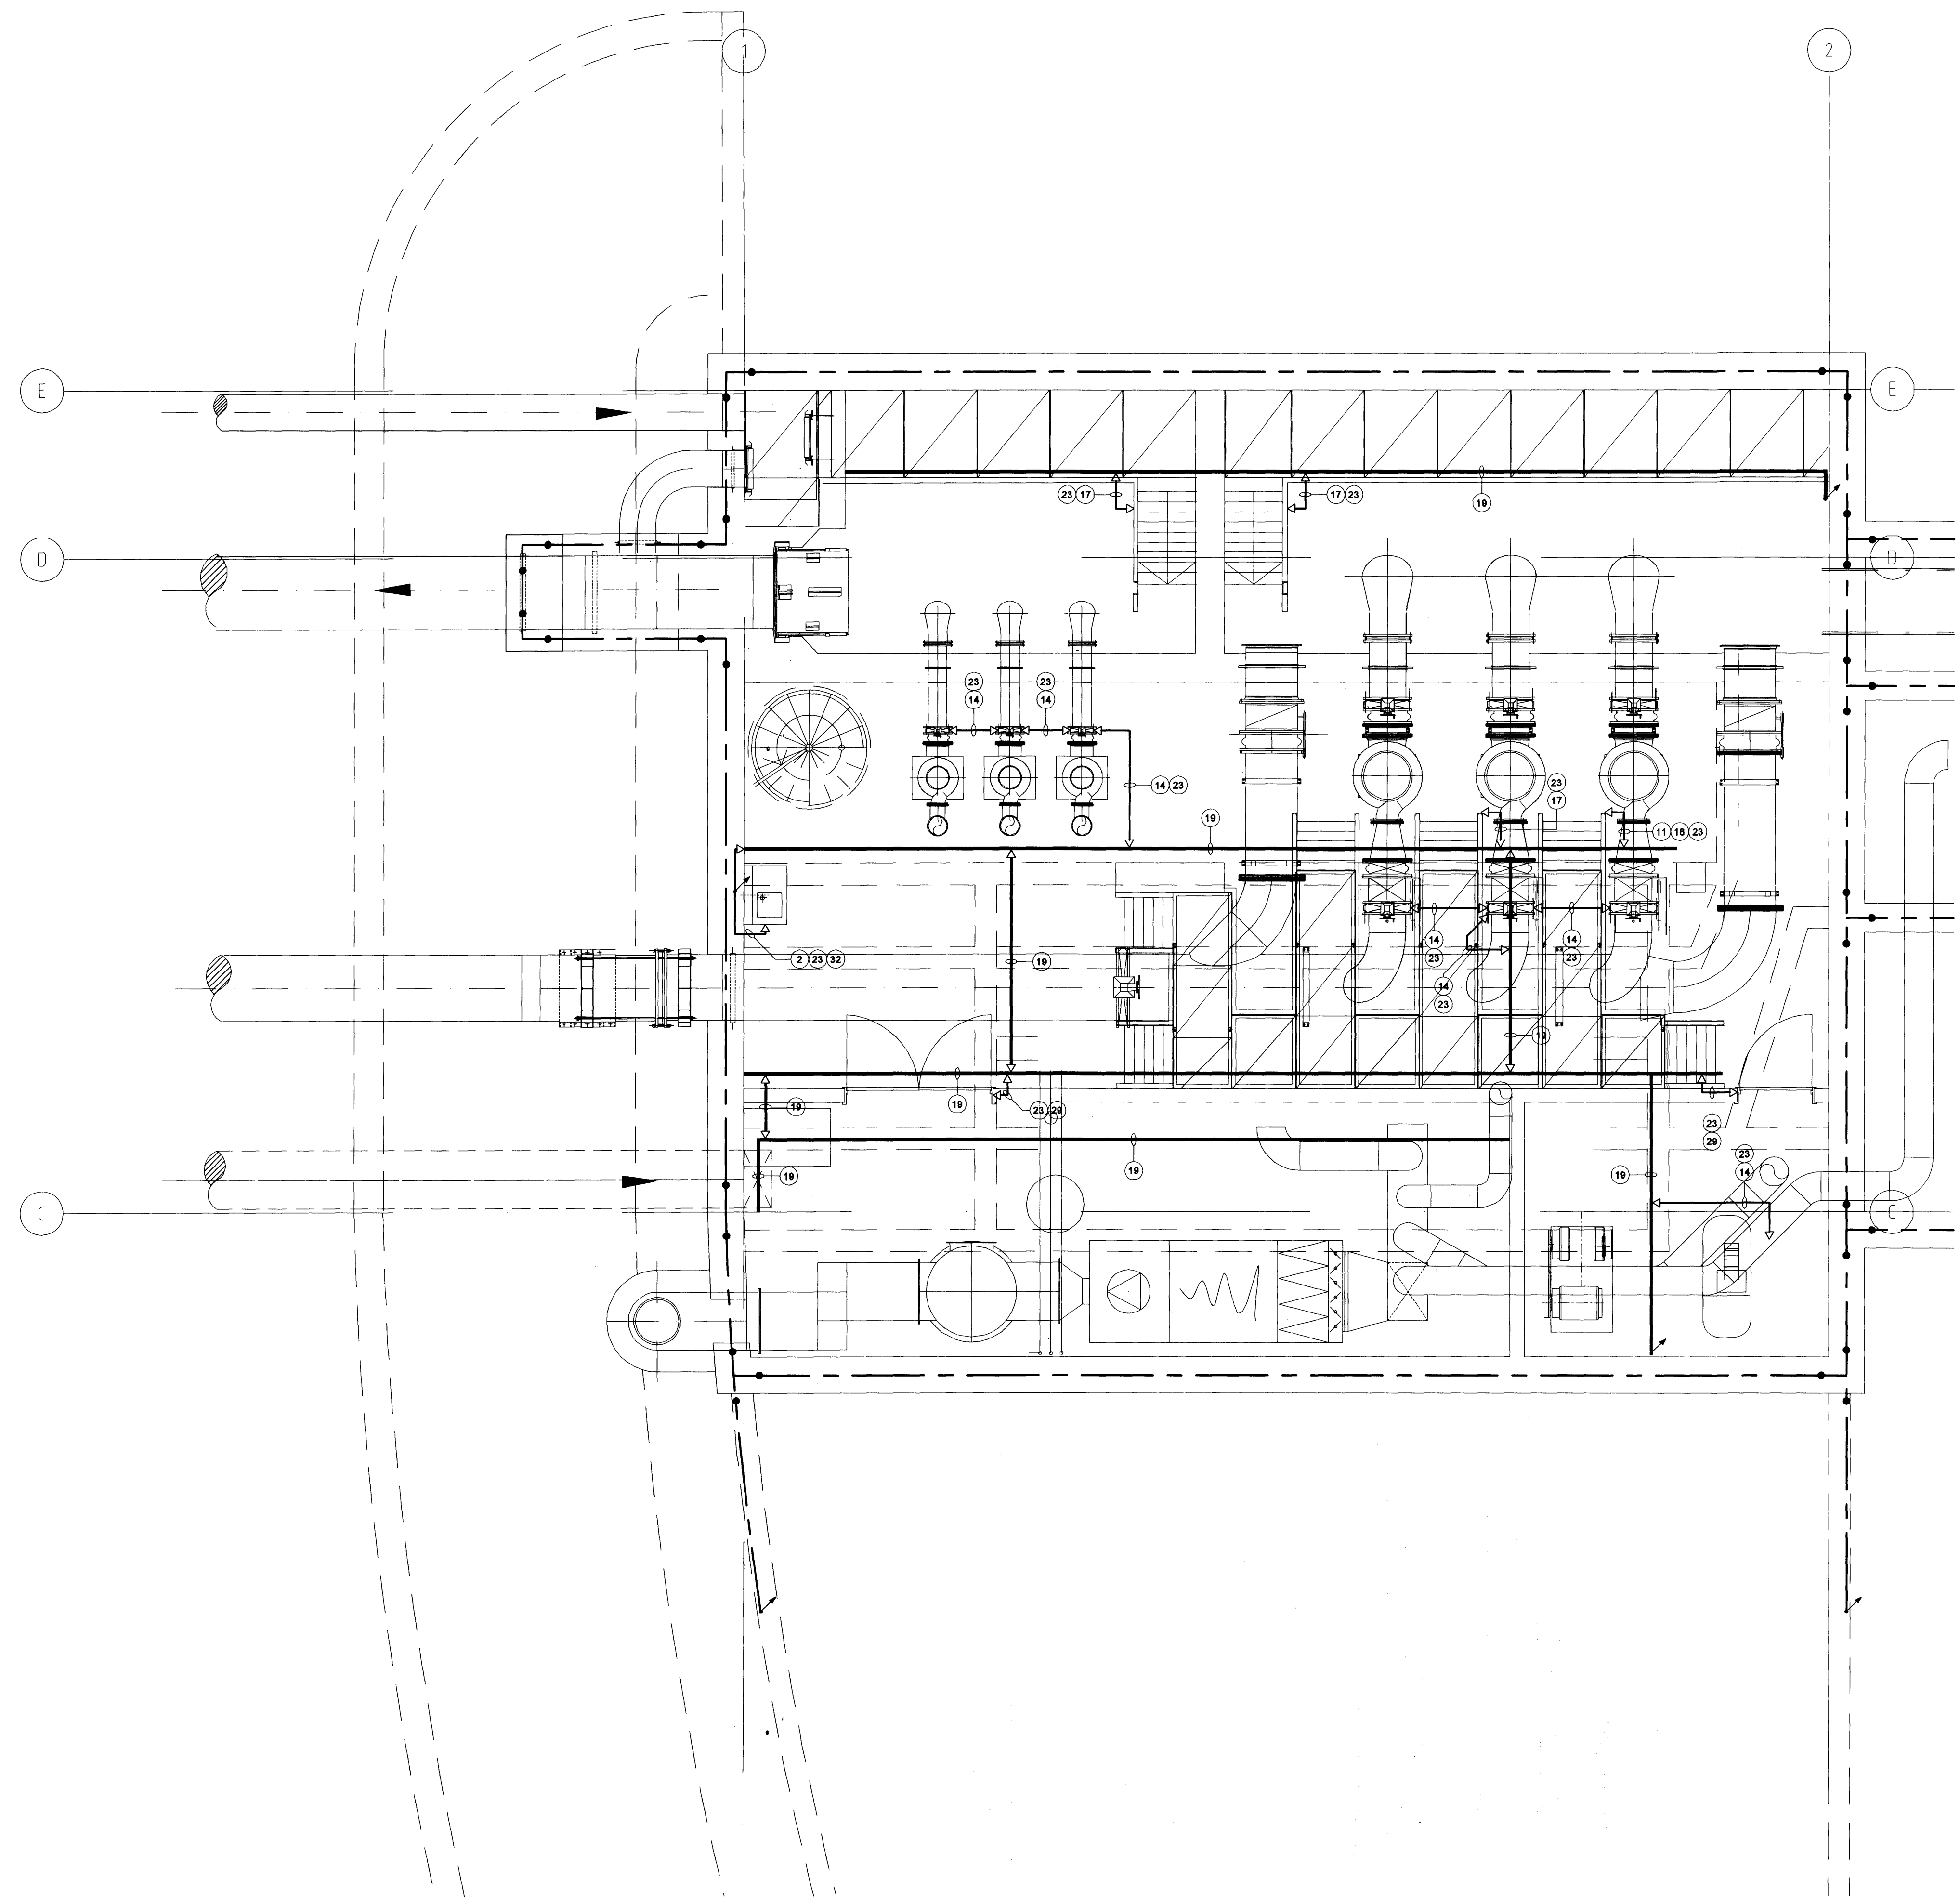

30/3 70
[Signature]

TEIKNING I SAMRÆMI VÍÐ
 ARKITEKTATEIKNINGAR
 dags: 2.2.10
 undirskrift: *[Signature]*
 kt: 240448-2469

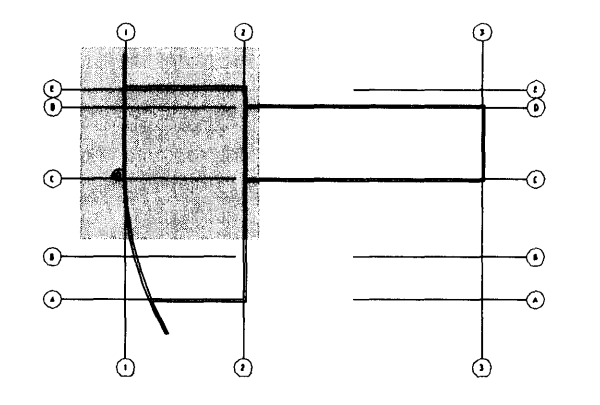

NR.	DAGS.	SKYRINGAR:	ÚTGÁFUERILL	HA:	YF:	SP:
A	30.10.09	REYNDARTEIKNING		H&M	KS	

DAGS. UNDIRSKRIFTAR: NAFN OG KT. SAMRÆMINGARHÖNNUNAR:



GRENSÁSVÉGI 1, 108 REYKJAVÍK. Sími: 422 3000, FAX: 422 3001
 VEFANG: www.mannvit.is NETFANG: mannvit@mennvit.is

HETTI VERKS:
DÆLU- OG HREINSISTÖÐ
 HRAUNAVÍK,
 HAFNAFIRÐI

HETTI TEIKNINGAR:
 SÖKKULSKAUT OG SPENNUJÖFNUN
 SIUR OG DÆLLUR
 GRUNNMYND KJALLARI HLUTI 2

DAGS:	29.04.06	HANNAÐ / TEIKNAD:	H&M	TEIKNINGANÚMÉR:	
MKV:	1:50	YPIRFARIR:	A1		
SAMÞYKKT / KT:					

R-102
 VERKNÚMÉR: 2.041.130
 ÚTGÁFA: A

TÓLVABRÁ: F:\M23\Teikningar\Reiðingunum\Grunnmyndir\100.dwg
 © ALL RIGHTS RESERVED. TEIKNINGAR- OG HILUTA BNA HEILD ER HAFD SKRIFAÐU LITVINGRINDA.