



PRENTAD: 29. október 2009 11:50:17


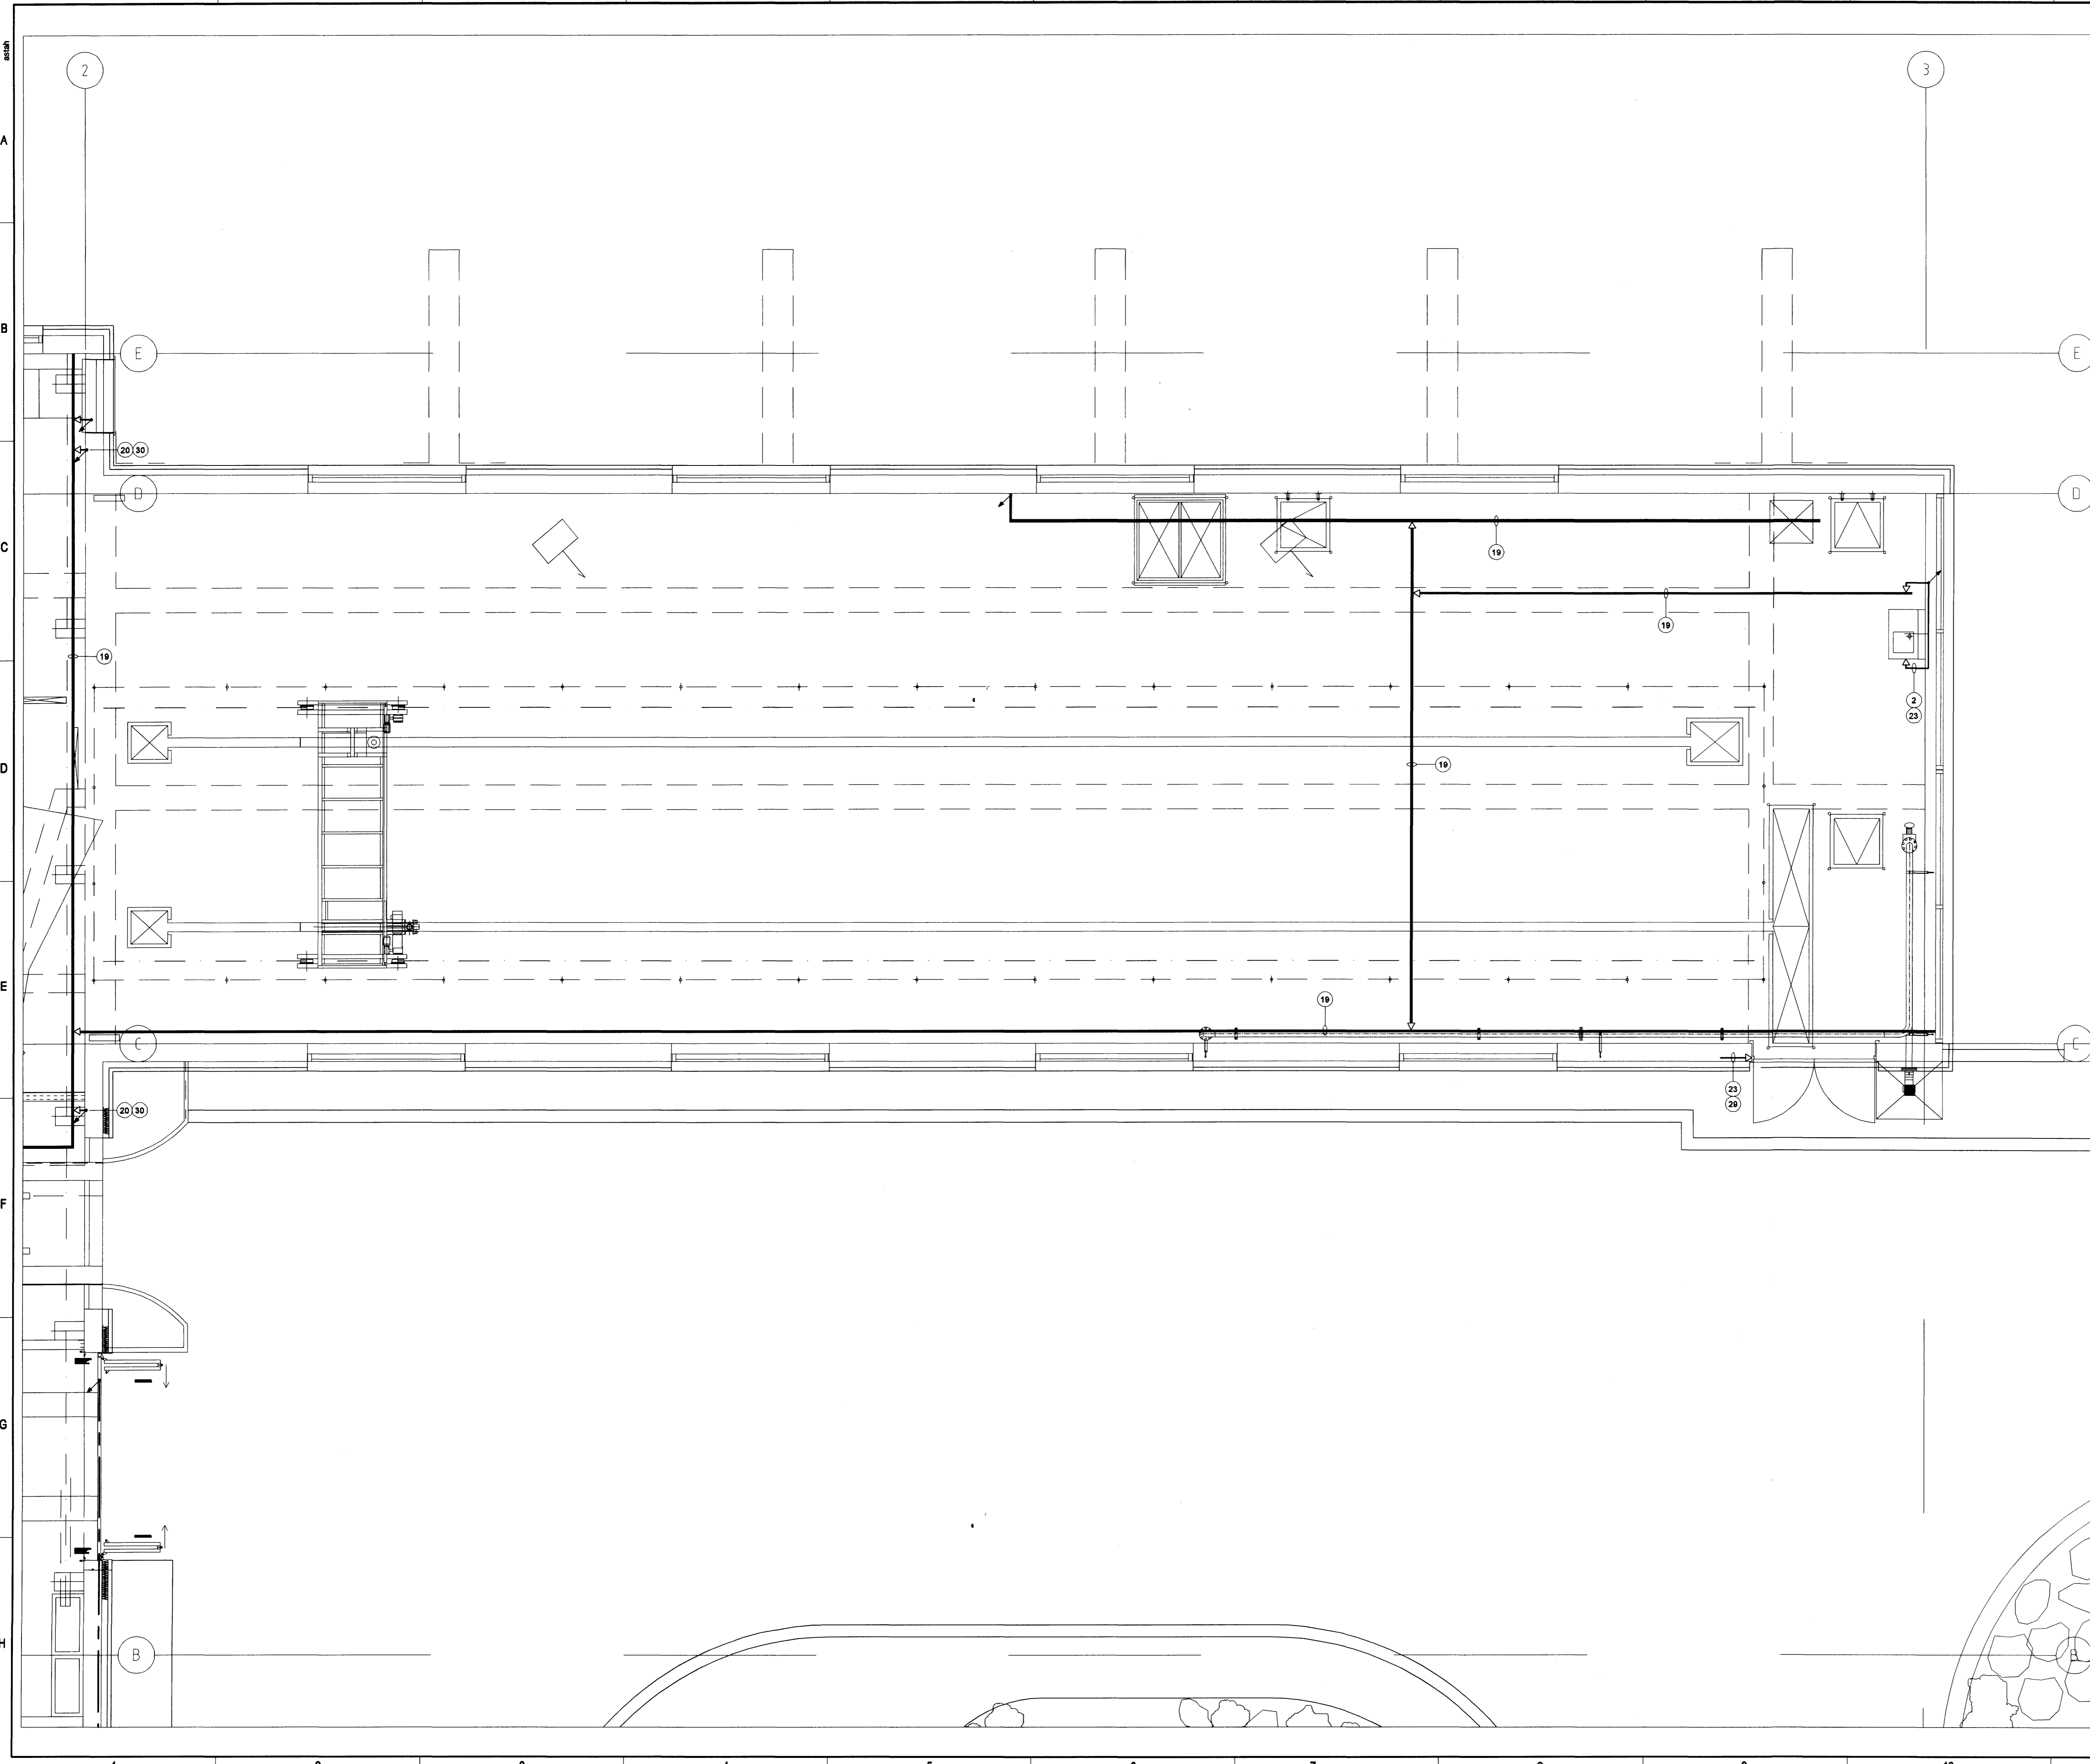

30/3 '10
[Signature]

TEIKNING I SAMHÆM
 ARKITEKTATEIKNINGAF
 dags: 2.2.10
 undirskrift: *[Signature]*
 kt: 240448-2469

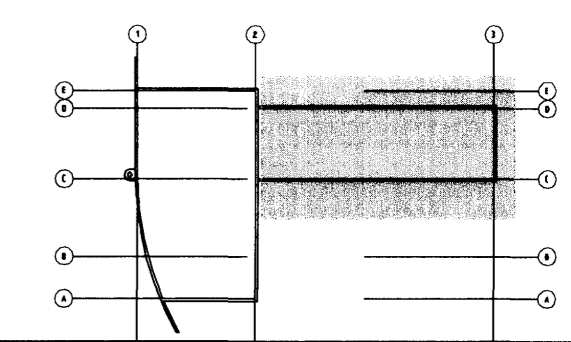

NR:	DAGS:	SKÝRINGAR:	HA:	YF:	SP:
A	30.10.09	REYNDARTEIKNING	KS	HaM	

DAGS. UNDIRSKRIFTAR: NAFN OG KT. SAMRÆMINGARHÖNNUDAR:

MANNVIT
 VERKFRÆÐISTOFA

GRENASÁVEGI 1, 108 REYKJAVÍK, SÍMI: 422 3000, FAX: 422 3001
 VEFFANG: www.mannvit.is NETFANG: mannvit@mannvit.is

HETI VERKS:
DÆLU- OG HREINSISTÖÐ
 HRAUNAVÍK,
 HAFNAFIRÐI

HETI TEIKNINGAR:
 SPENNUJÖFNUN
 SANDSKILJUHLUTI
 GRUNNMÝND JARÐHÆÐ HLUTI 1

DAGS:	HANNAÐ / TEIKNAD:	TEIKNINGANÚMÉR:
28.04.06	HaM	
MKV: 1:50	A1	YFIRFARIR:
SAMÞYKKT / KT:		

R-111

VERKUNÚMÉR: 2.041.130
 ÚTGÁFA: A

[Signature]