PRENTAÐ: 10. nóvember 2009 10:14:16

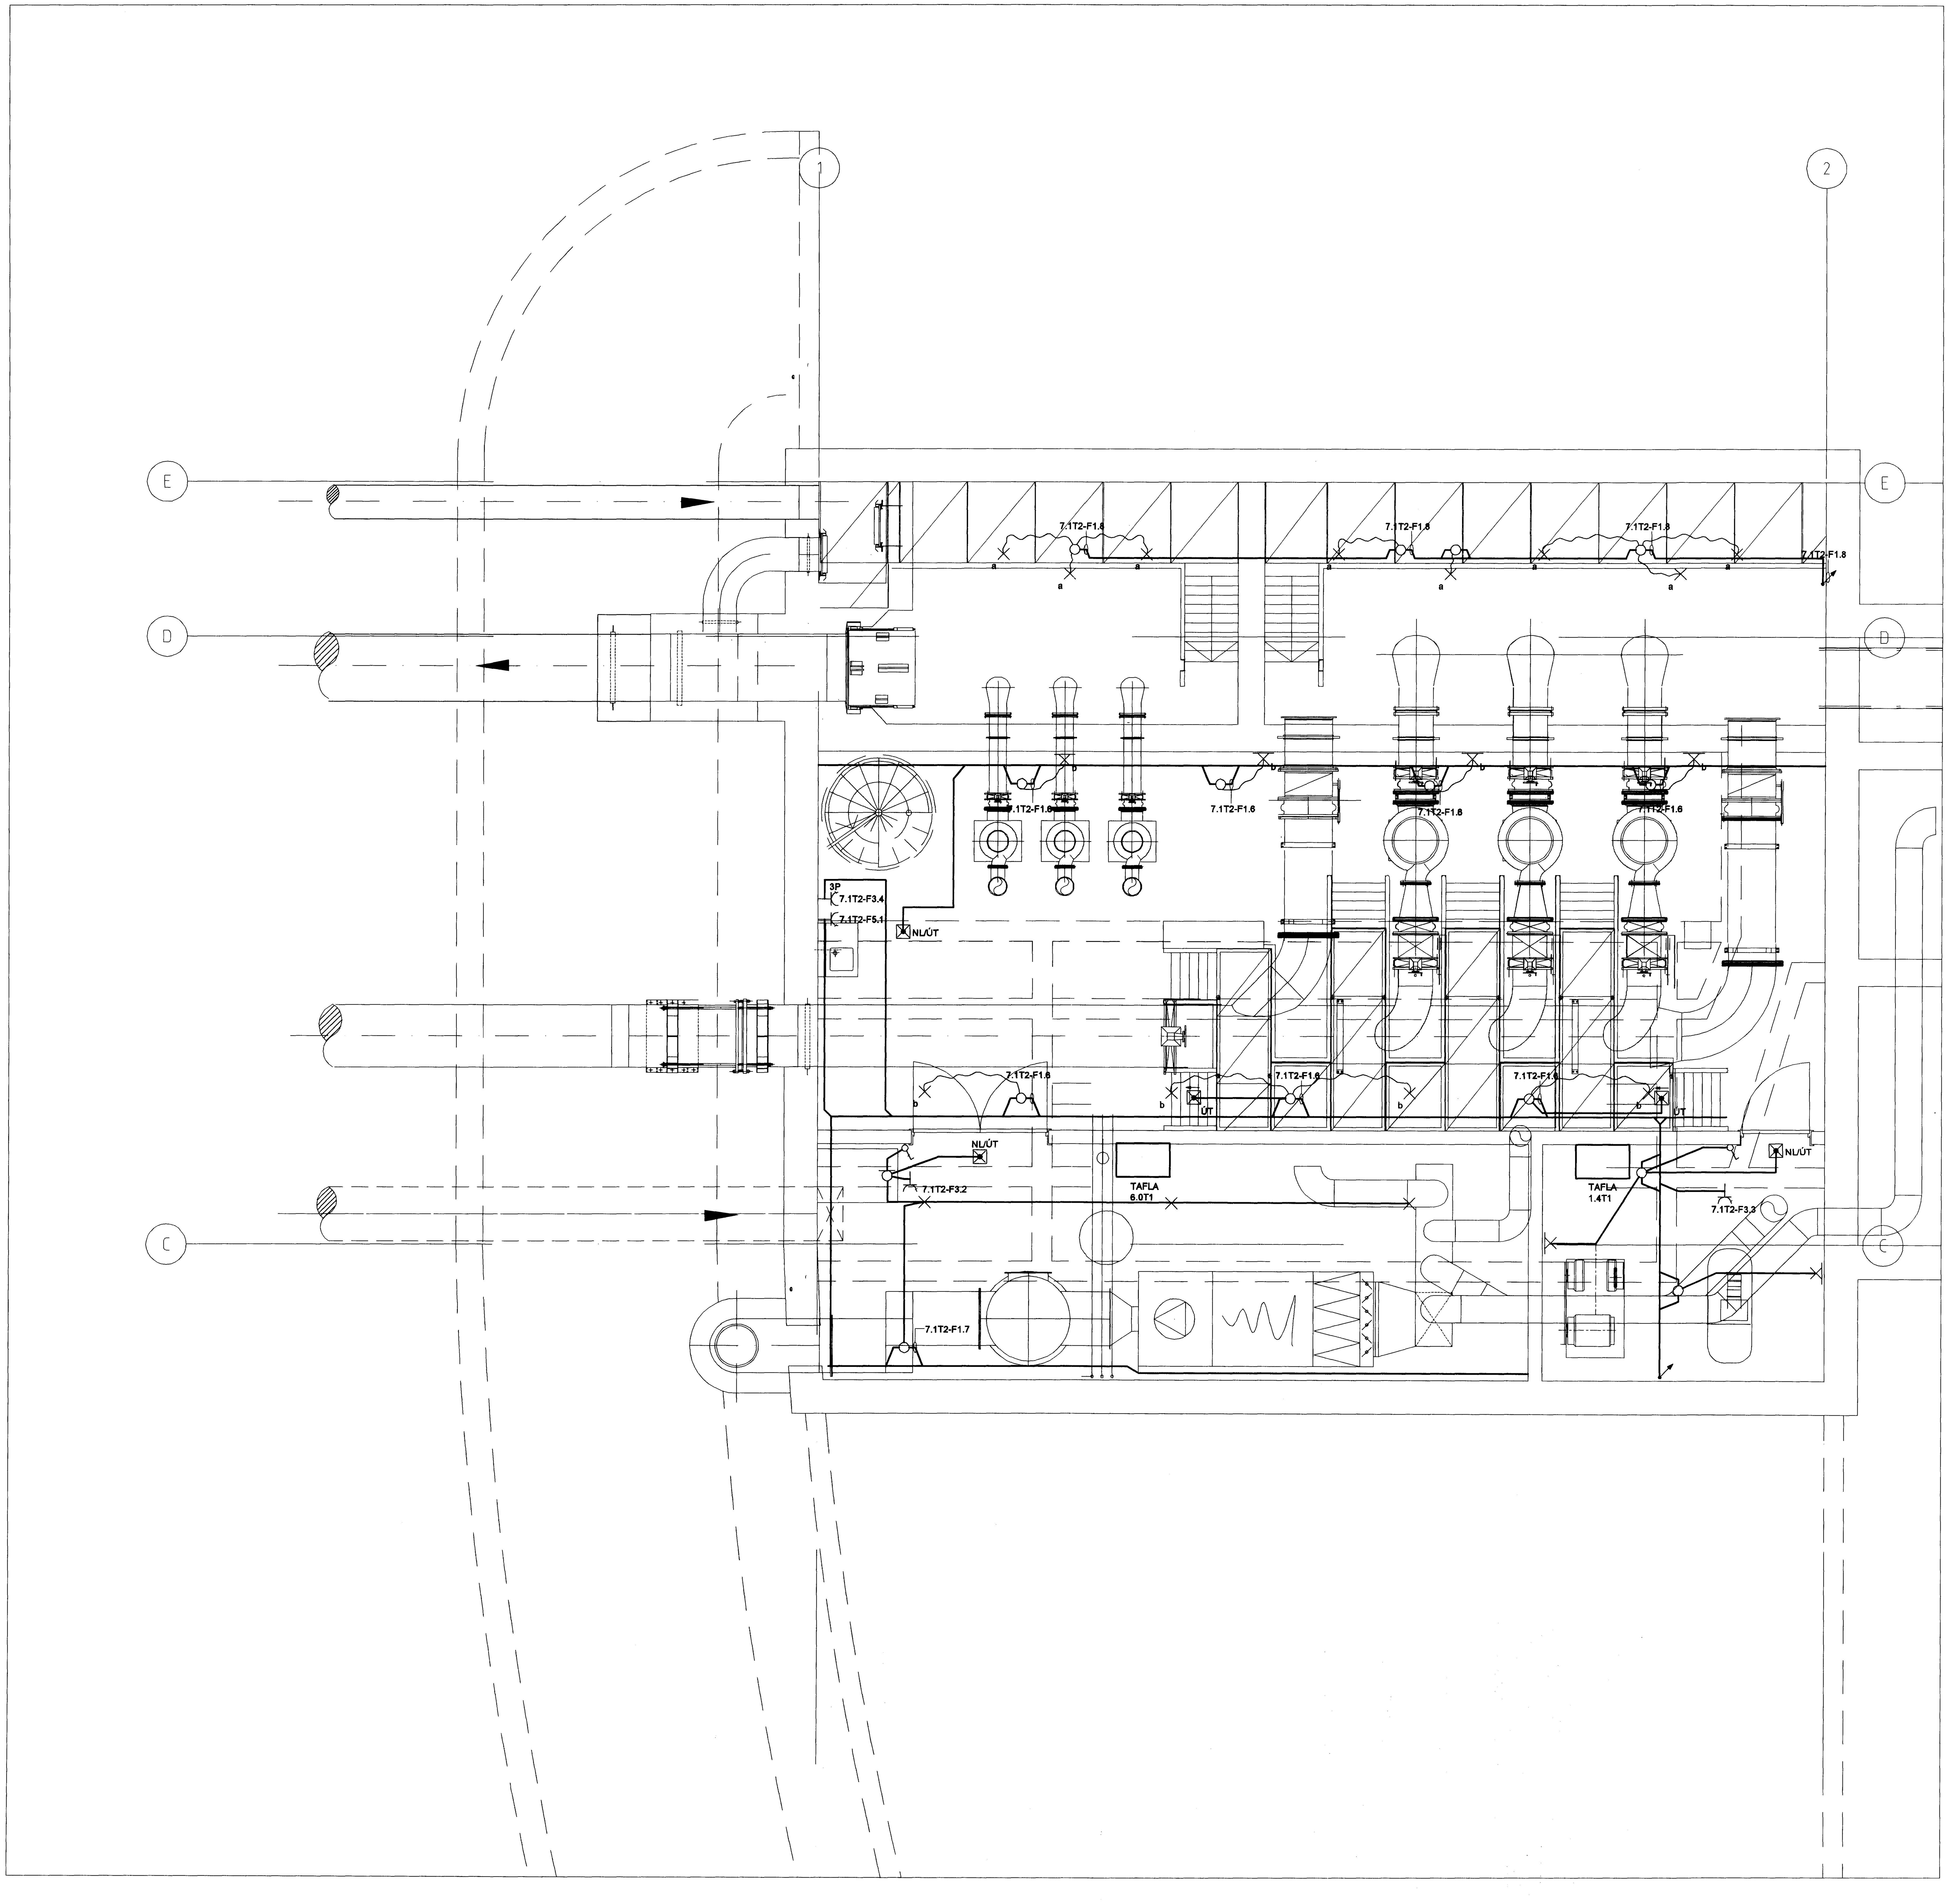

30/3 '10

TEIKNING Í SAMRÆMI VIÐ ARKITEKTATEIKNINGAR
dags: 2.2.10
undirskrift:
kt: 240448-2469

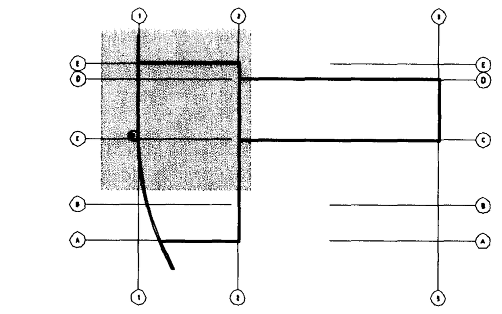

NR:	DAGS.:	SKÝRINGAR: ÚTGÁFUFERILL	HA:	YF:	SÞ:
A	28.02.08	GREINAMERKINGAR	KS	HaM	
B	30.10.09	REYNDARTEIKNING	HaM	KS	

DAGS. UNDIRSKRIFTAR: | NAFN OG KT. SAMRÆMINGARHÖNNUÐAR:

MANNVIT
VERKFRÆÐISTOFA

GRENSÁSVEGI 1, 108 REYKJAVÍK, SÍMI: 422 3000, FAX: 422 3001
VEFFANG: www.mannvit.is NETFANG: mannvit@mannvit.is

HEITI VERKS:

DÆLU- OG HREINSISTÖÐ
HRAUNAVÍK,
HAFNAFIRÐI

HEITI TEIKNINGAR:
LÁGSPENNULAGNIR
SÍUR OG DÆLUR
GRUNNMYND KJALLARI HLUTI 2

DAGS.: 28.04.06	HANNAÐ /TEIKNAÐ: HaM	TEIKNINGANÚMER:
MKV.: 1:50 A1	YFIRFARIÐ:	R-202
SAMÞYKKT / KT:		VERKNÚMER: 2.041.130 ÚTGÁFA: B