



PRENTAD: 11. desember 2009 09:51:00

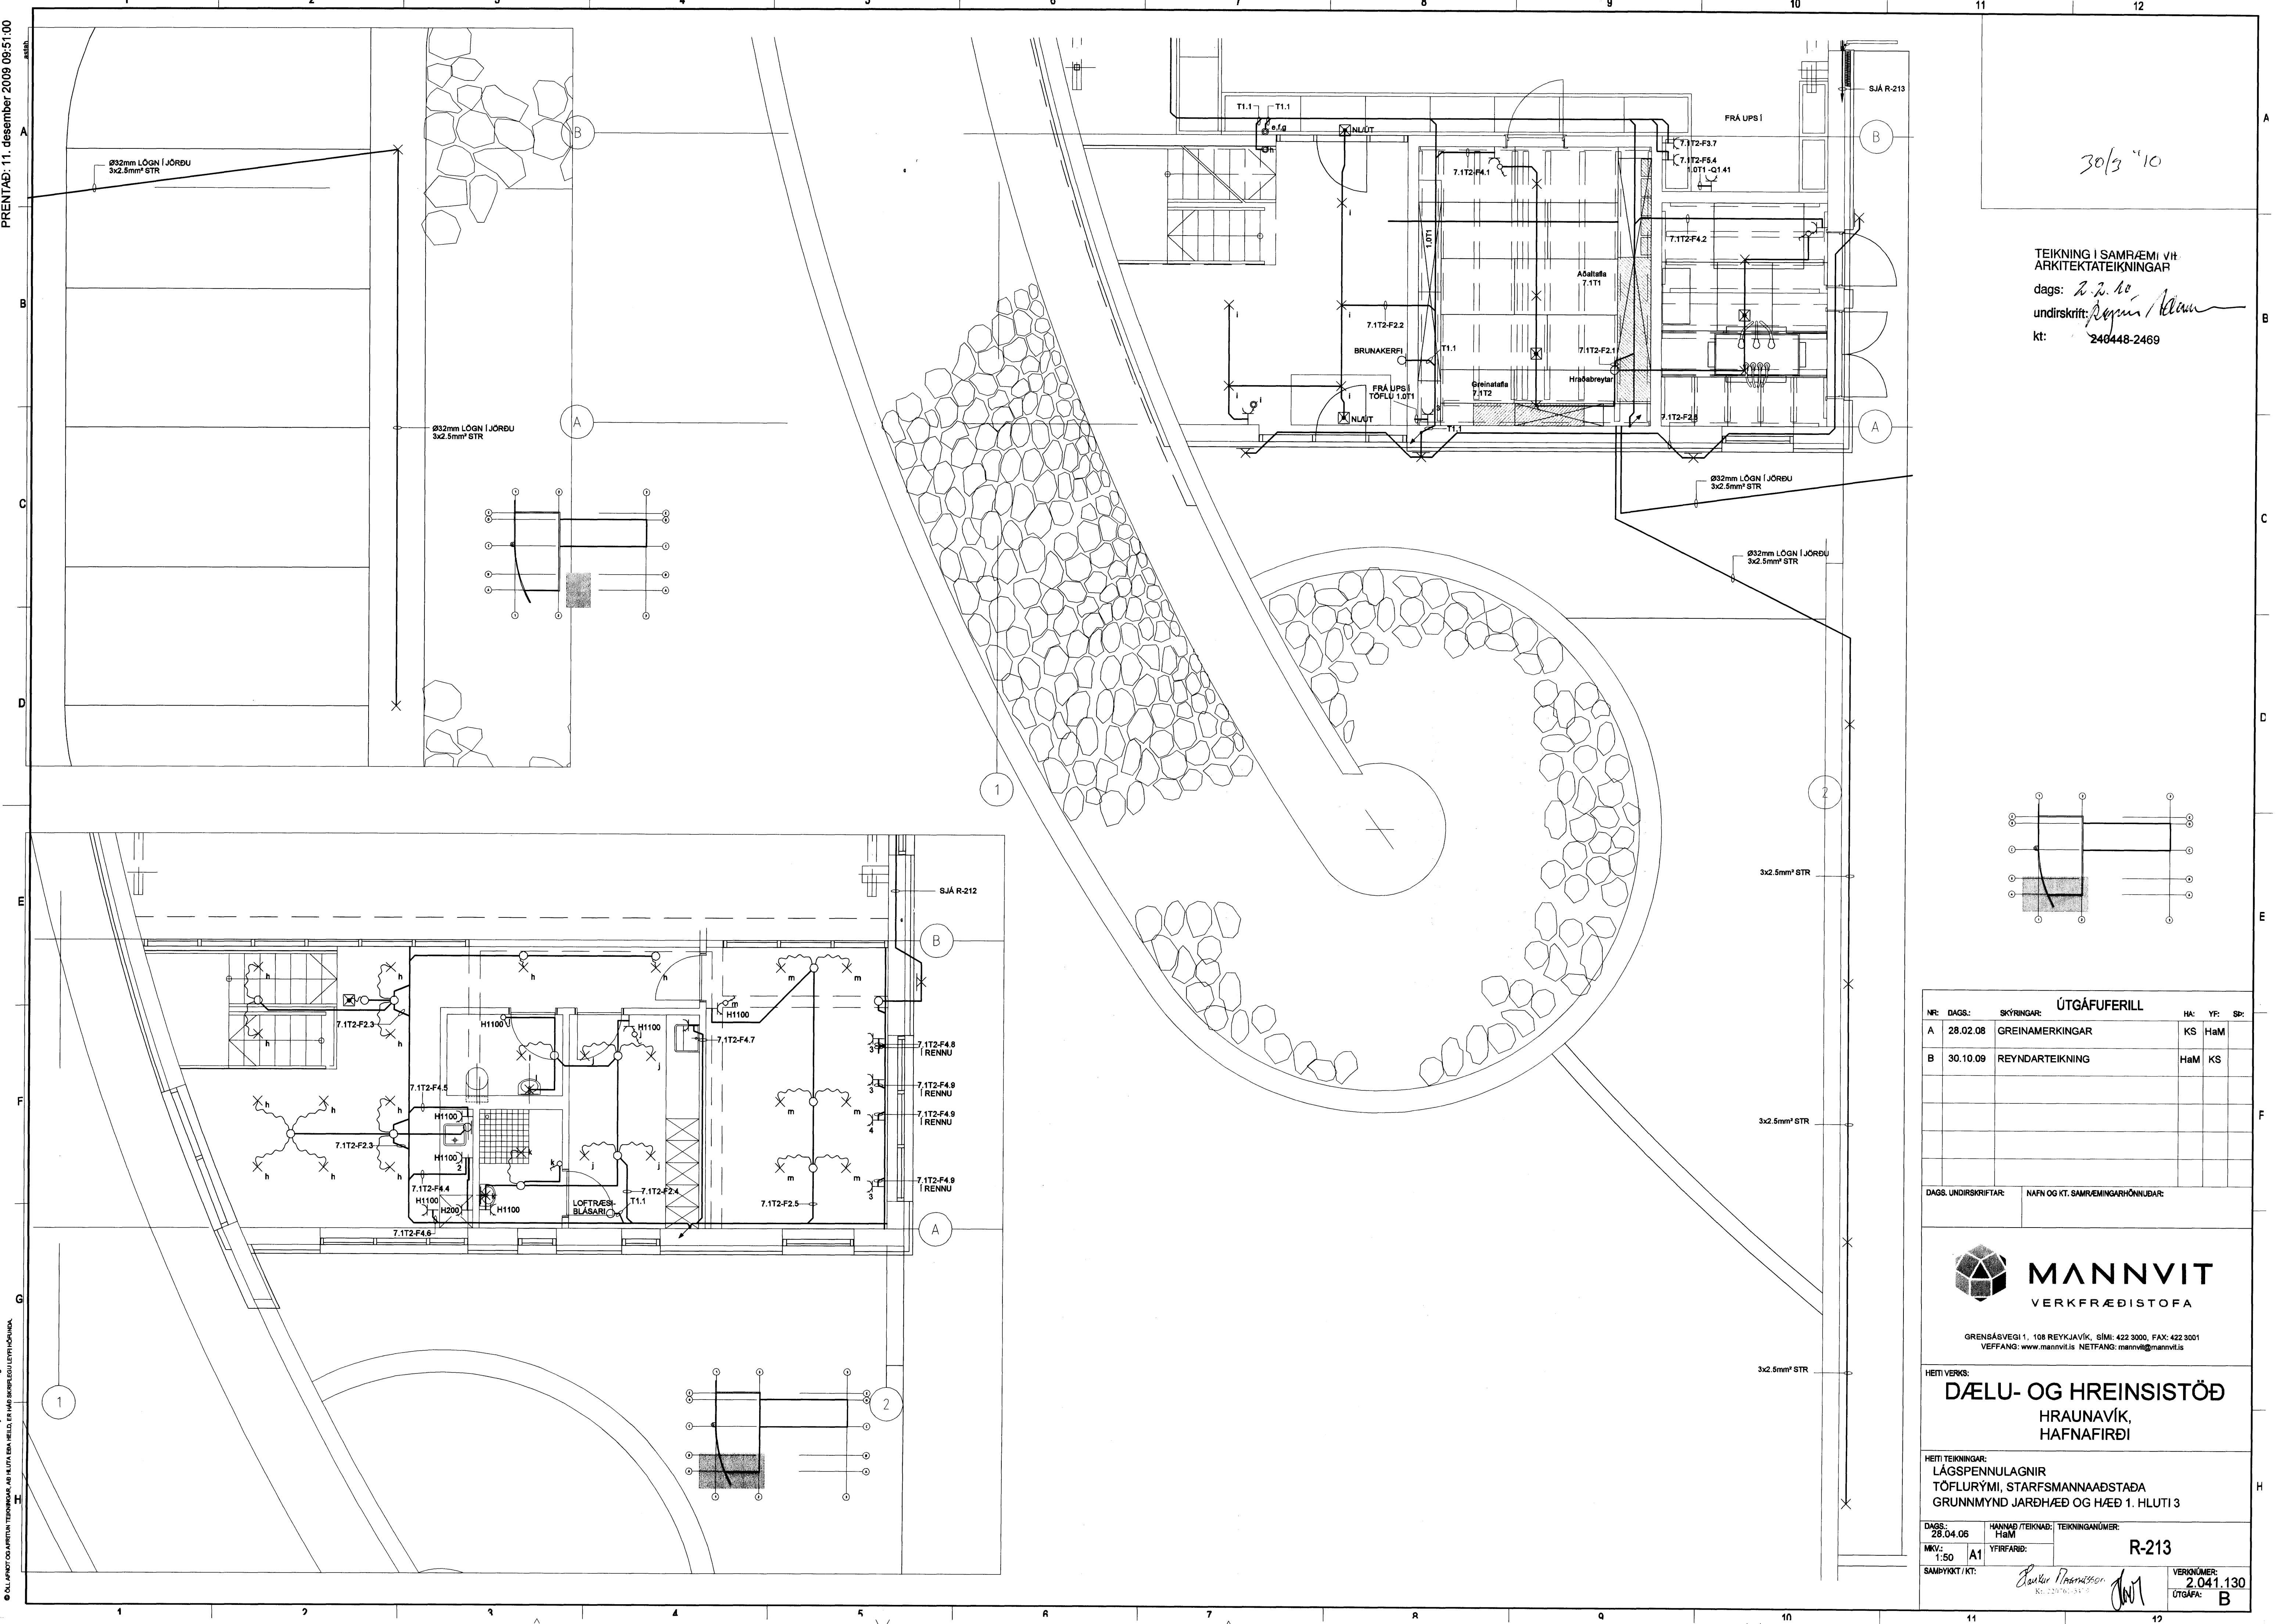

30/3 '10

TEIKNING I SAMRÆMI VIT.
 ARKITEKTATEIKNINGAR
 dags: 2.2.10
 undirskrift: *Peyrur Haun*
 kt: 240448-2469

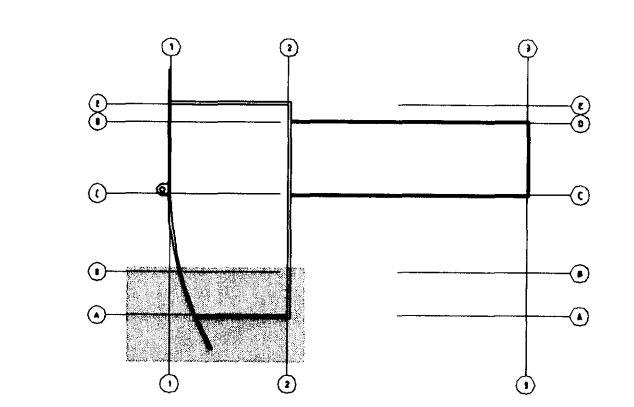

NR:	DAGS:	SKÝRINGAR:	ÚTGÁFUFRILL	HA:	YF:	SP:
A	28.02.08	GREINAMERKINGAR		KS	HaM	
B	30.10.09	REYNDARTEIKNING		HaM	KS	

DAGS. UNDIRSKRIFTAR: NAFN OG KT. SAMRÆMINGARHÖNNUÐAR:



GREINÁSVEGLI 1, 108 REYKJAVÍK, SÍMI: 422 3000, FAX: 422 3001
 VEFANG: www.mannvit.is NETFANG: mannvit@mannvit.is

HIETI VERKS:
DÆLU- OG HREINSISTÖÐ
 HRAUNAVÍK,
 HAFNAFIRÐI

HIETI TEIKNINGAR:
 LÁGSPENNULAGNIR
 TÓFLURÝMI, STARFSMANNAAÐSTAÐA
 GRUNNMYND JARÐHÆÐ OG HÆÐ 1. HLUTI 3

DAGS:	28.04.06	HANNAÐ / TEIKNAD:	HaM	TEIKNINGANÚMÉR:	R-213
MKV:	1:50	A1	YFIRFAR:		
SAMPYKKT / KT:					VERKNÚMÉR: 2.041.130 ÚTGÁFA: B

TÖLVAÐ: F:\M73\Teikningar\Reiðnir\GrunnmyndR-200.dwg
