



PRENTAD: 4. desember 2009 13:33:27

TÓLVISUN: F:\M2\31\Teikningar\Grunnmyndir\Grunnmyndir\_30.dwg  

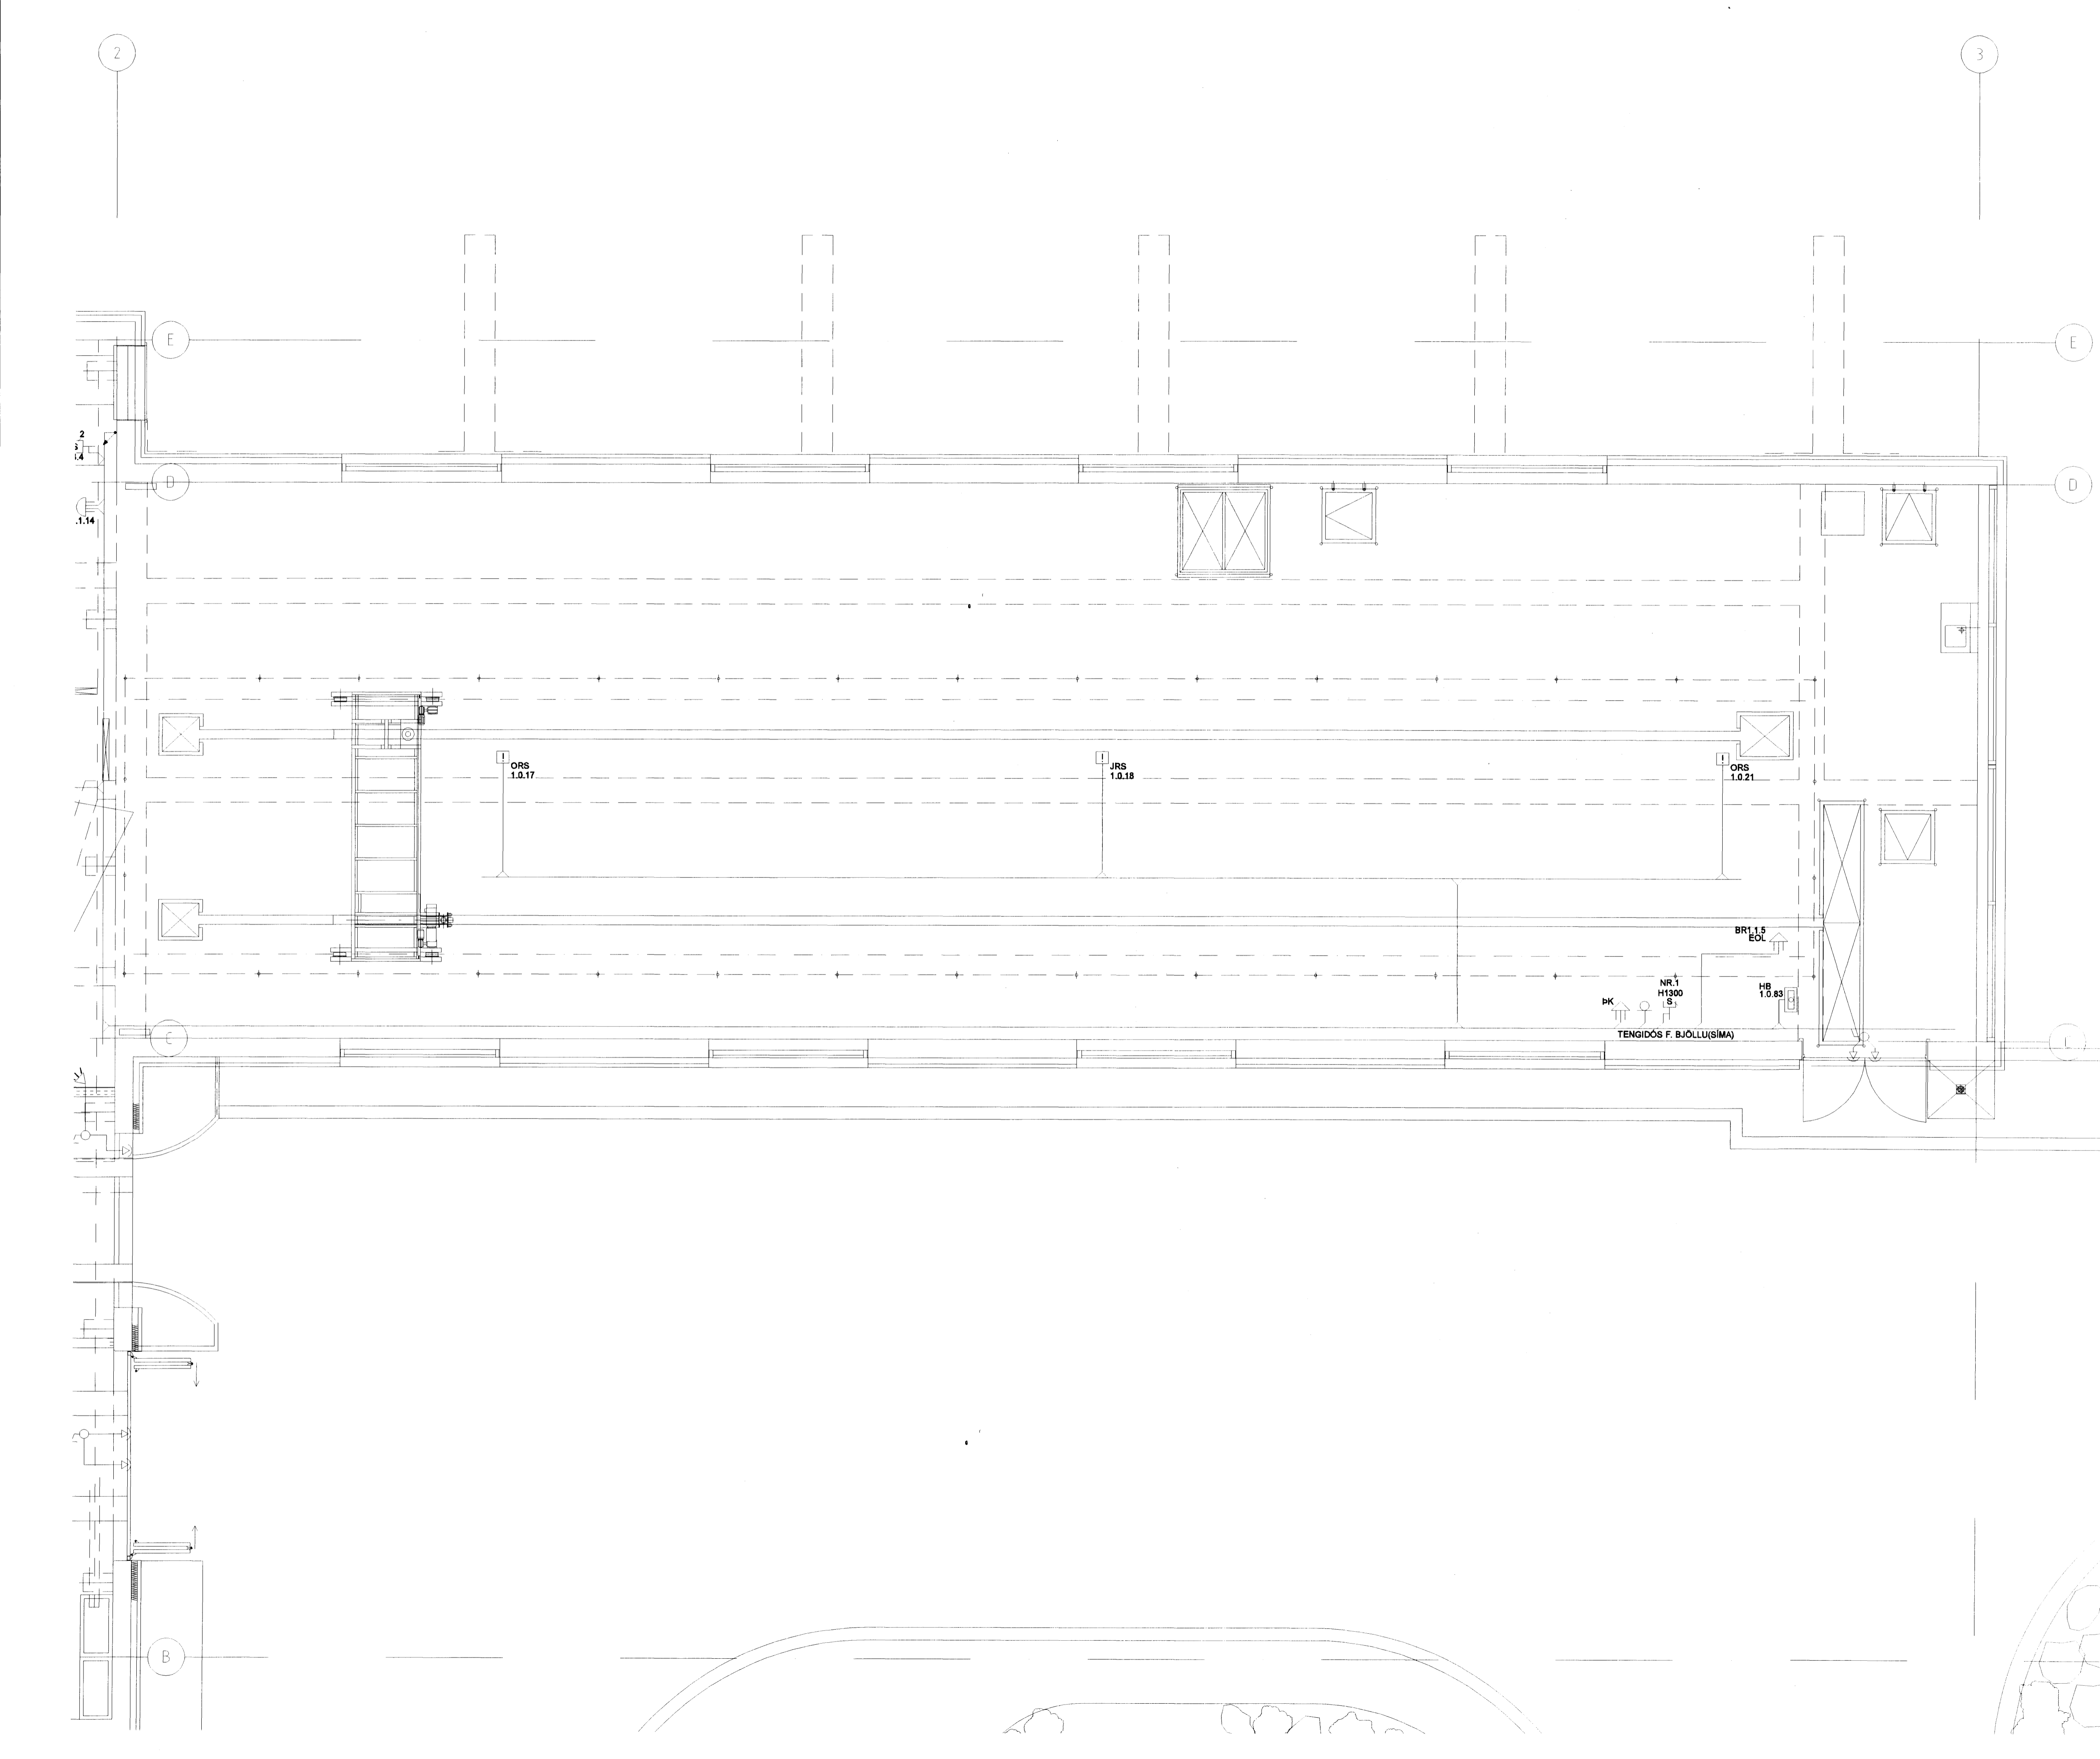

30/9 '10

TEIKNING I SAMVIRKI  
 ARKITEKTATEIKNINGAR  
 dags: 2.2.10  
 undirskrift: *Reynir Halvarsson*  
 kt: 240448-2469

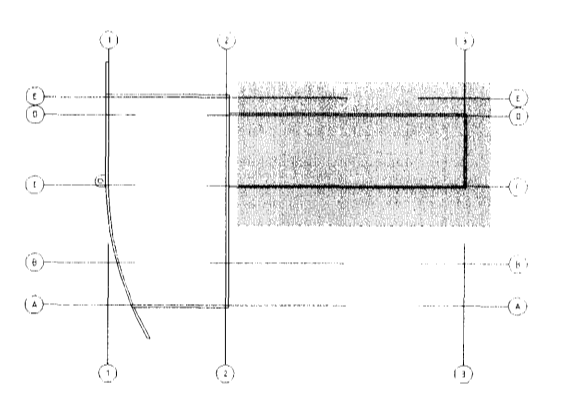

NR.	DAGS.	SKYRINGAR:	HA:	YF:	SP:
A	30.10.09	REYNDARTEIKNING	KS	HaM	

DAGS. UNDIRSKRIFTAR: NAFN OG KT. SAMRÆMINGARHÖNNUÐAR:



GRENSÁSVEGI 1, 108 REYKJAVÍK, SÍMI: 422 3000, FAX: 422 3001  
 VEFFANG: www.mannvit.is NETFANG: mannvit@mannvit.is

HEITI VERKS:  
**DÆLU- OG HREINSISTÖÐ**  
 HRAUNAVÍK,  
 HAFNAFIRÐI

HEITI TEIKNINGAR:  
 SMÁSPENNULAGNIR  
 SANDSKILJUHLUTI  
 GRUNNMYND JARÐHÆÐ HLUÐI 1

DAGS:	28.04.06	HANNAÐ / TEIKNAD:	KS	TEIKNINGANÚMÉR:	
MKV:	1:50	YFIRFARID:	A1		
SAMÞYKKT / KT:				R-311	VERKNÚMÉR: 2.041.130 ÚTGÁFA A

*Reynir Halvarsson*  
 kt: 240448-2469