PRENTAÐ: 4. desember 2009 13:33:36 sstah

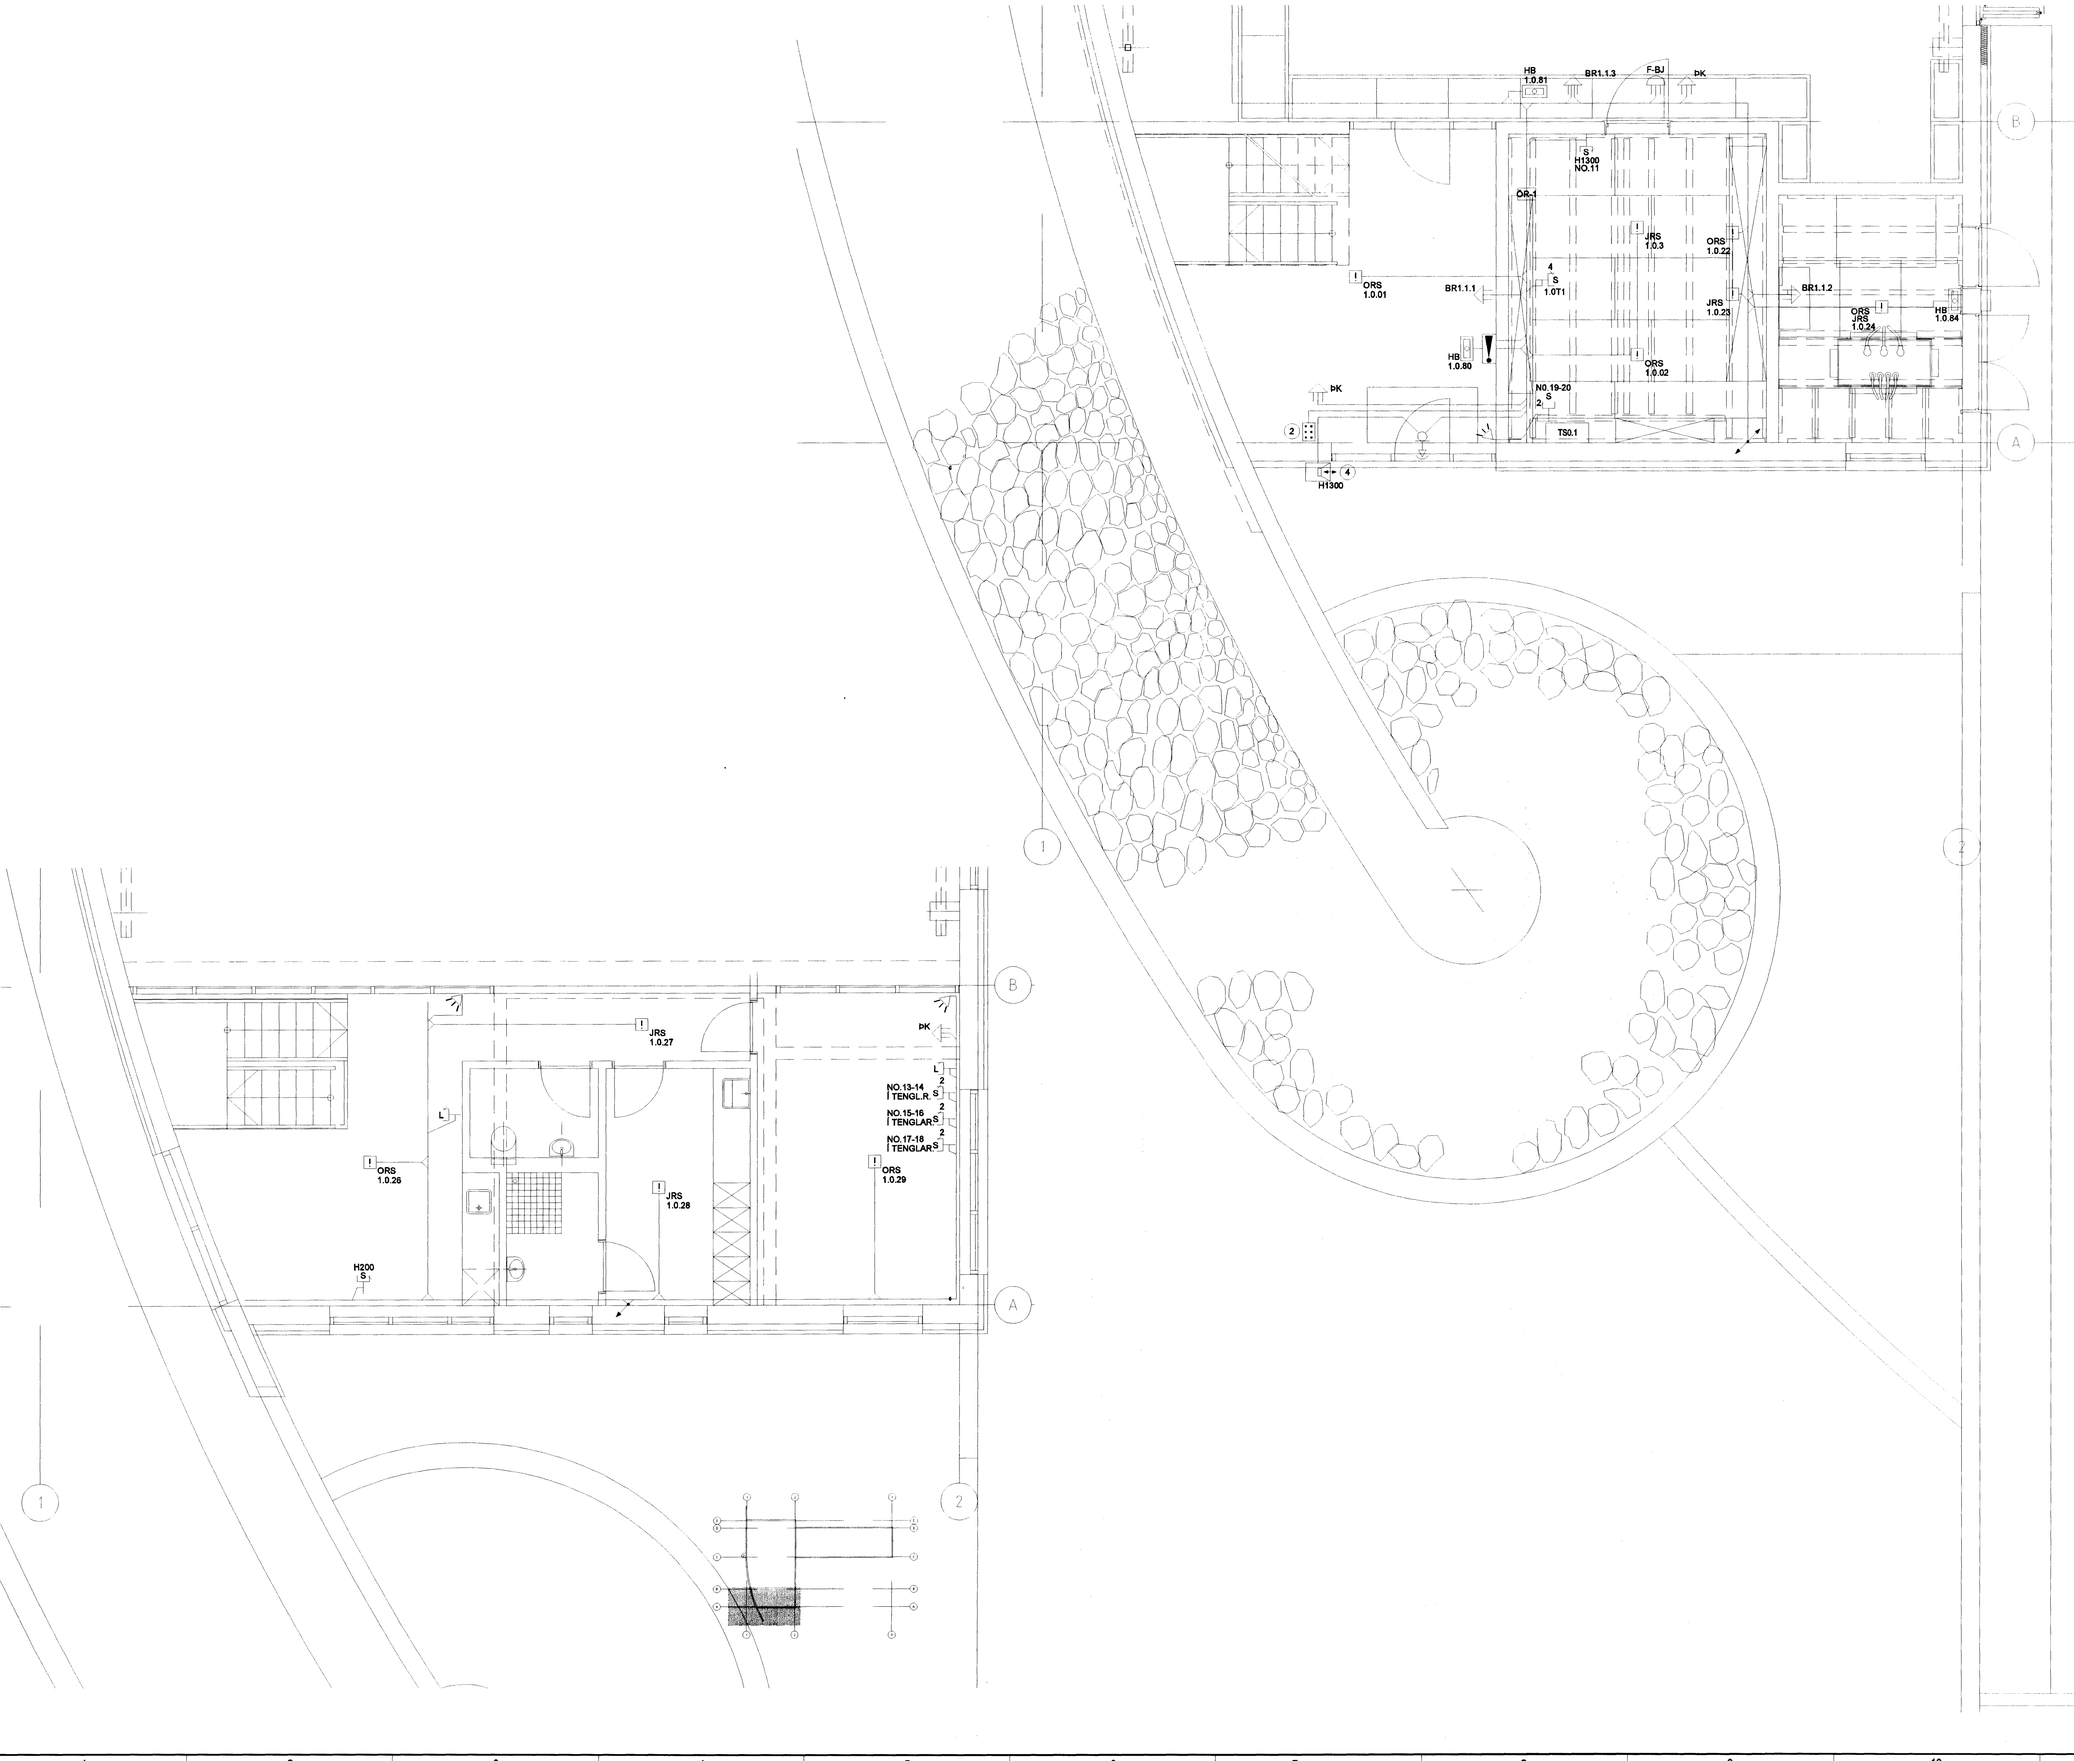

30/3 '10

TEIKNING I SAMRÆMI VIÐ ARKITEKTATEIKNINGAR
dags: 2.2.10
undirskrift:
kt: 240448-2469

ÚTGÁFUFERILL

NR:	DAGS.:	SKÝRINGAR:	HA:	YF:	SÞ:
A	20.01.09	ALM. BREYTING	KS	HaM	
B	30.10.09	REYNDARTEIKNING	KS	HaM	

DAGS. UNDIRSKRIFTAR: | NAFN OG KT. SAMRÆMINGARHÖNNUÐAR:

MANNVIT
VERKFRÆÐISTOFA
GRENSÁSVEGI 1, 108 REYKJAVÍK, SÍMI: 422 3000, FAX: 422 3001
VEFFANG: www.mannvit.is NETFANG: mannvit@mannvit.is

HEITI VERKS:
DÆLU- OG HREINSISTÖÐ
HRAUNAVÍK,
HAFNAFIRÐI

HEITI TEIKNINGAR:
SMÁSPENNULAGNIR
TÖFLURÝMI, STARFSMANNAAÐSTAÐA
GRUNNMYND JARÐ- OG 1.HÆÐ HLUTI 3

DAGS.:	HANNAÐ /TEIKNAÐ:	TEIKNINGANÚMER:
28.04.06	KS	R-313
MKV.: 1:50 A1	YFIRFARIÐ:	

SAMÞYKKT / KT: Sævar Pálmason Kt. 220765-3479

VERKNÚMER: 2.041.130
ÚTGÁFA: B

TÖLVUSKRÁ: F:\4073\Teikningar\Rafmagn\Grunnmynd\R-300.dwg
© ALLAR RÉTTIR OG AFRITUN TEIKNINGAR, AÐ HLUTA EÐA HELDI, ER HÁÐ SKRIFLEGU LEYFI MÖNNUM.