


30/3 '10

TEIKNING I SAMHÆM
 ARKITEKTATEIKNINGAR
 dags: 2-2-10
 undirskrift: *Dagur Adam*
 kt: 240448-2469

SKÝRINGA

- TÁKN FYRIR LÁGSPENNUTÆKI HEITI TÆKIS OG ENDASTAÐUR (TAFLA)
- TÁKN FYRIR SMÁSPENNUTÆKI HEITI TÆKIS OG ENDASTAÐUR (TAFLA)
- TÁKN FYRIR SAMSKIPTABÚNAÐ HEITI TÆKIS OG ENDASTAÐUR (TAFLA)

* G LAGNALEIB Í GÓLFI SJA RAFLAGNATEIKNINGAR
 2 STRENGIR ERU SÝNDIR Í TEIKNINGASETTI FYRIR 2.8SP1 STRENGIR MERKTIR SAMKV. ÞVL.

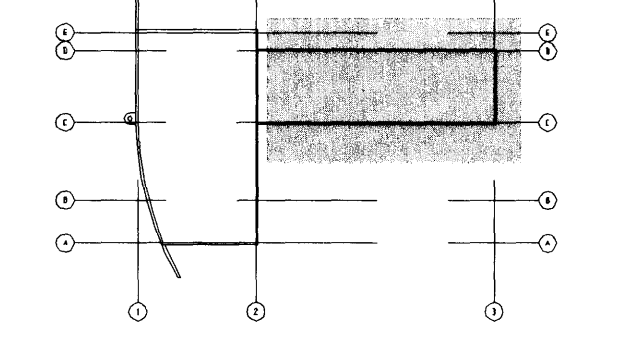

NR.	DAGS.	SKÝRINGAR:	HA:	YF:	SP:
A	30.10.09	REYNDARTEIKNING	KS	HaM	

DAGS. UNDIRSKRIFTAR: NAFN OG KT. SAMRÆMINGARÞÖNNUGAR:



GRENSÁSGVEGI 1, 108 REYKJAVÍK. Sími: 422 3000. FAX: 422 3001
 VEFANG: www.mannvit.is. NETFANG: mannvit@mannvit.is

HEITI VERKS:
DÆLU- OG HREINSISTÖÐ
 HRAUNAVÍK,
 HAFNAFIRÐI

HEITI TEIKNINGAR:
 TÆKJASTAÐSETNING
 SANDSKILJUHLUTI
 GRUNNMÝND KJALLARI HLUTI 1

DAGS:	28.04.06	HANNAÐ/TEIKNAD:	KS	TEIKNINGANÚMÉR:	R-401
MKV.:	1:50	YFIRFARIB:	A1		
SAMBÝKKT/KT:		<i>Dagur Þannísson</i>		VERKUNUMÉR:	2.041.130
				ÚTGÁFA:	A