


30/3 '10

TEIKNING I SAMRÆMI V/H  
ARKITEKTATEIKNINGAR  
dags: 2.2.10  
undirskrift: *Egvin Ham*  
kt: 240448-2469

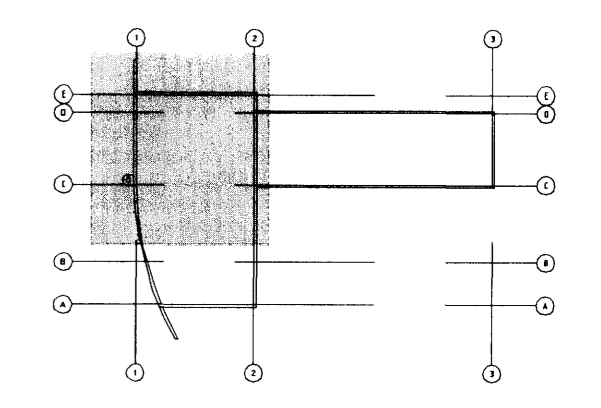

NR.	DAGS.	SKYRINGAR:	HA:	YF:	SB:
A	28.02.08	ALM. BREYTING	HaM		
B	30.10.09	REYNDARTEIKNING	HaM	KS	

DAGS. UNDIRSKRIFTAR:      NAFN OG KT. SAMRÆMINGARHÖNNUBAR:



GRENSÁSGVEGI 1, 108 REYKJAVÍK, Sími: 422 3000, FAX: 422 3001  
VEFFANG: www.mannvit.is    NETFANG: mannvit@mannvit.is

HEITI VERKS:  
**DÆLU- OG HREINSISTÖÐ**  
HRAUNAVÍK,  
HAFNAFIRÐI

HEITI TEIKNINGAR:  
TÆKJASTADSETNING  
SÍUR OG DÆLUR  
GRUNNMYND KJALLARI HLUTI 2

DAGS.: 28.04.06	HANNAÐ/TEIKNAD: KS	TEIKNINGANÚMÉR:
MKV.: 1:50	YFIRFARB: A1	R-402
SAMÞYKKT/KT:	<i>Egvin Ham</i>	VERKNUMÉR: 2.041.130
		ÚTGÁFA: B