


30/3 '10
H

TEIKNING I SAMRÆMING
 ARKITEKTATEIKNINGAR
 dags: 2.2.10
 undirskrift: *Þórunn Halldóttir*
 kt: 240448-2469

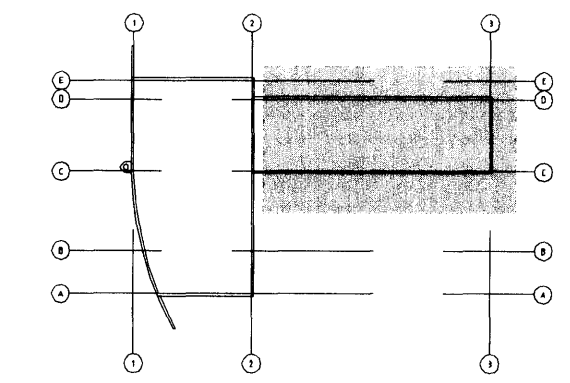

NR.	DAGS.	SKÝRINGAR:	HA:	YF:	SR:
A	28.02.08	ALM. BREYTING	HaM		
B	29.09.09	BÚNAÐUR FYRIR HÚSB.	HaM	HaM	
C	30.10.09	REYNDARTEIKNING	HaM	KS	

DAGS. UNDIRSKRIFTAR: NAFN OG KT. SAMRÆMINGARHÖNNUNAR:



GRENSÁSVÉGI 1, 108 REYKJAVÍK, Sími: 422 3000, FAX: 422 3001
 VEFANG: www.mannvit.is NETFANG: mannvit@mannvit.is

HEITI VERKS:
DÆLU- OG HREINSISTÖÐ
 HRAUNAVÍK,
 HAFNAFIRÐI

HEITI TEIKNINGAR:
 TÆKJASTAÐSETNING
 SANDSKILJUHLOTI
 GRUNNMYND JARÐHÆÐ HLUTI 1

DAGS:	28.04.06	HANNAÐ / TEIKNAD:	KS	TEIKNINGANÚMÉR:	R-411
MKV.:	1:50	YFRIFARID:			
SAMÞYKKT / KT:		<i>Þórunn Halldóttir</i>			
				VERÐNÚMÉR:	2.041.130
				ÚTGÁFA:	C