



Msd: 18/3 '10
H

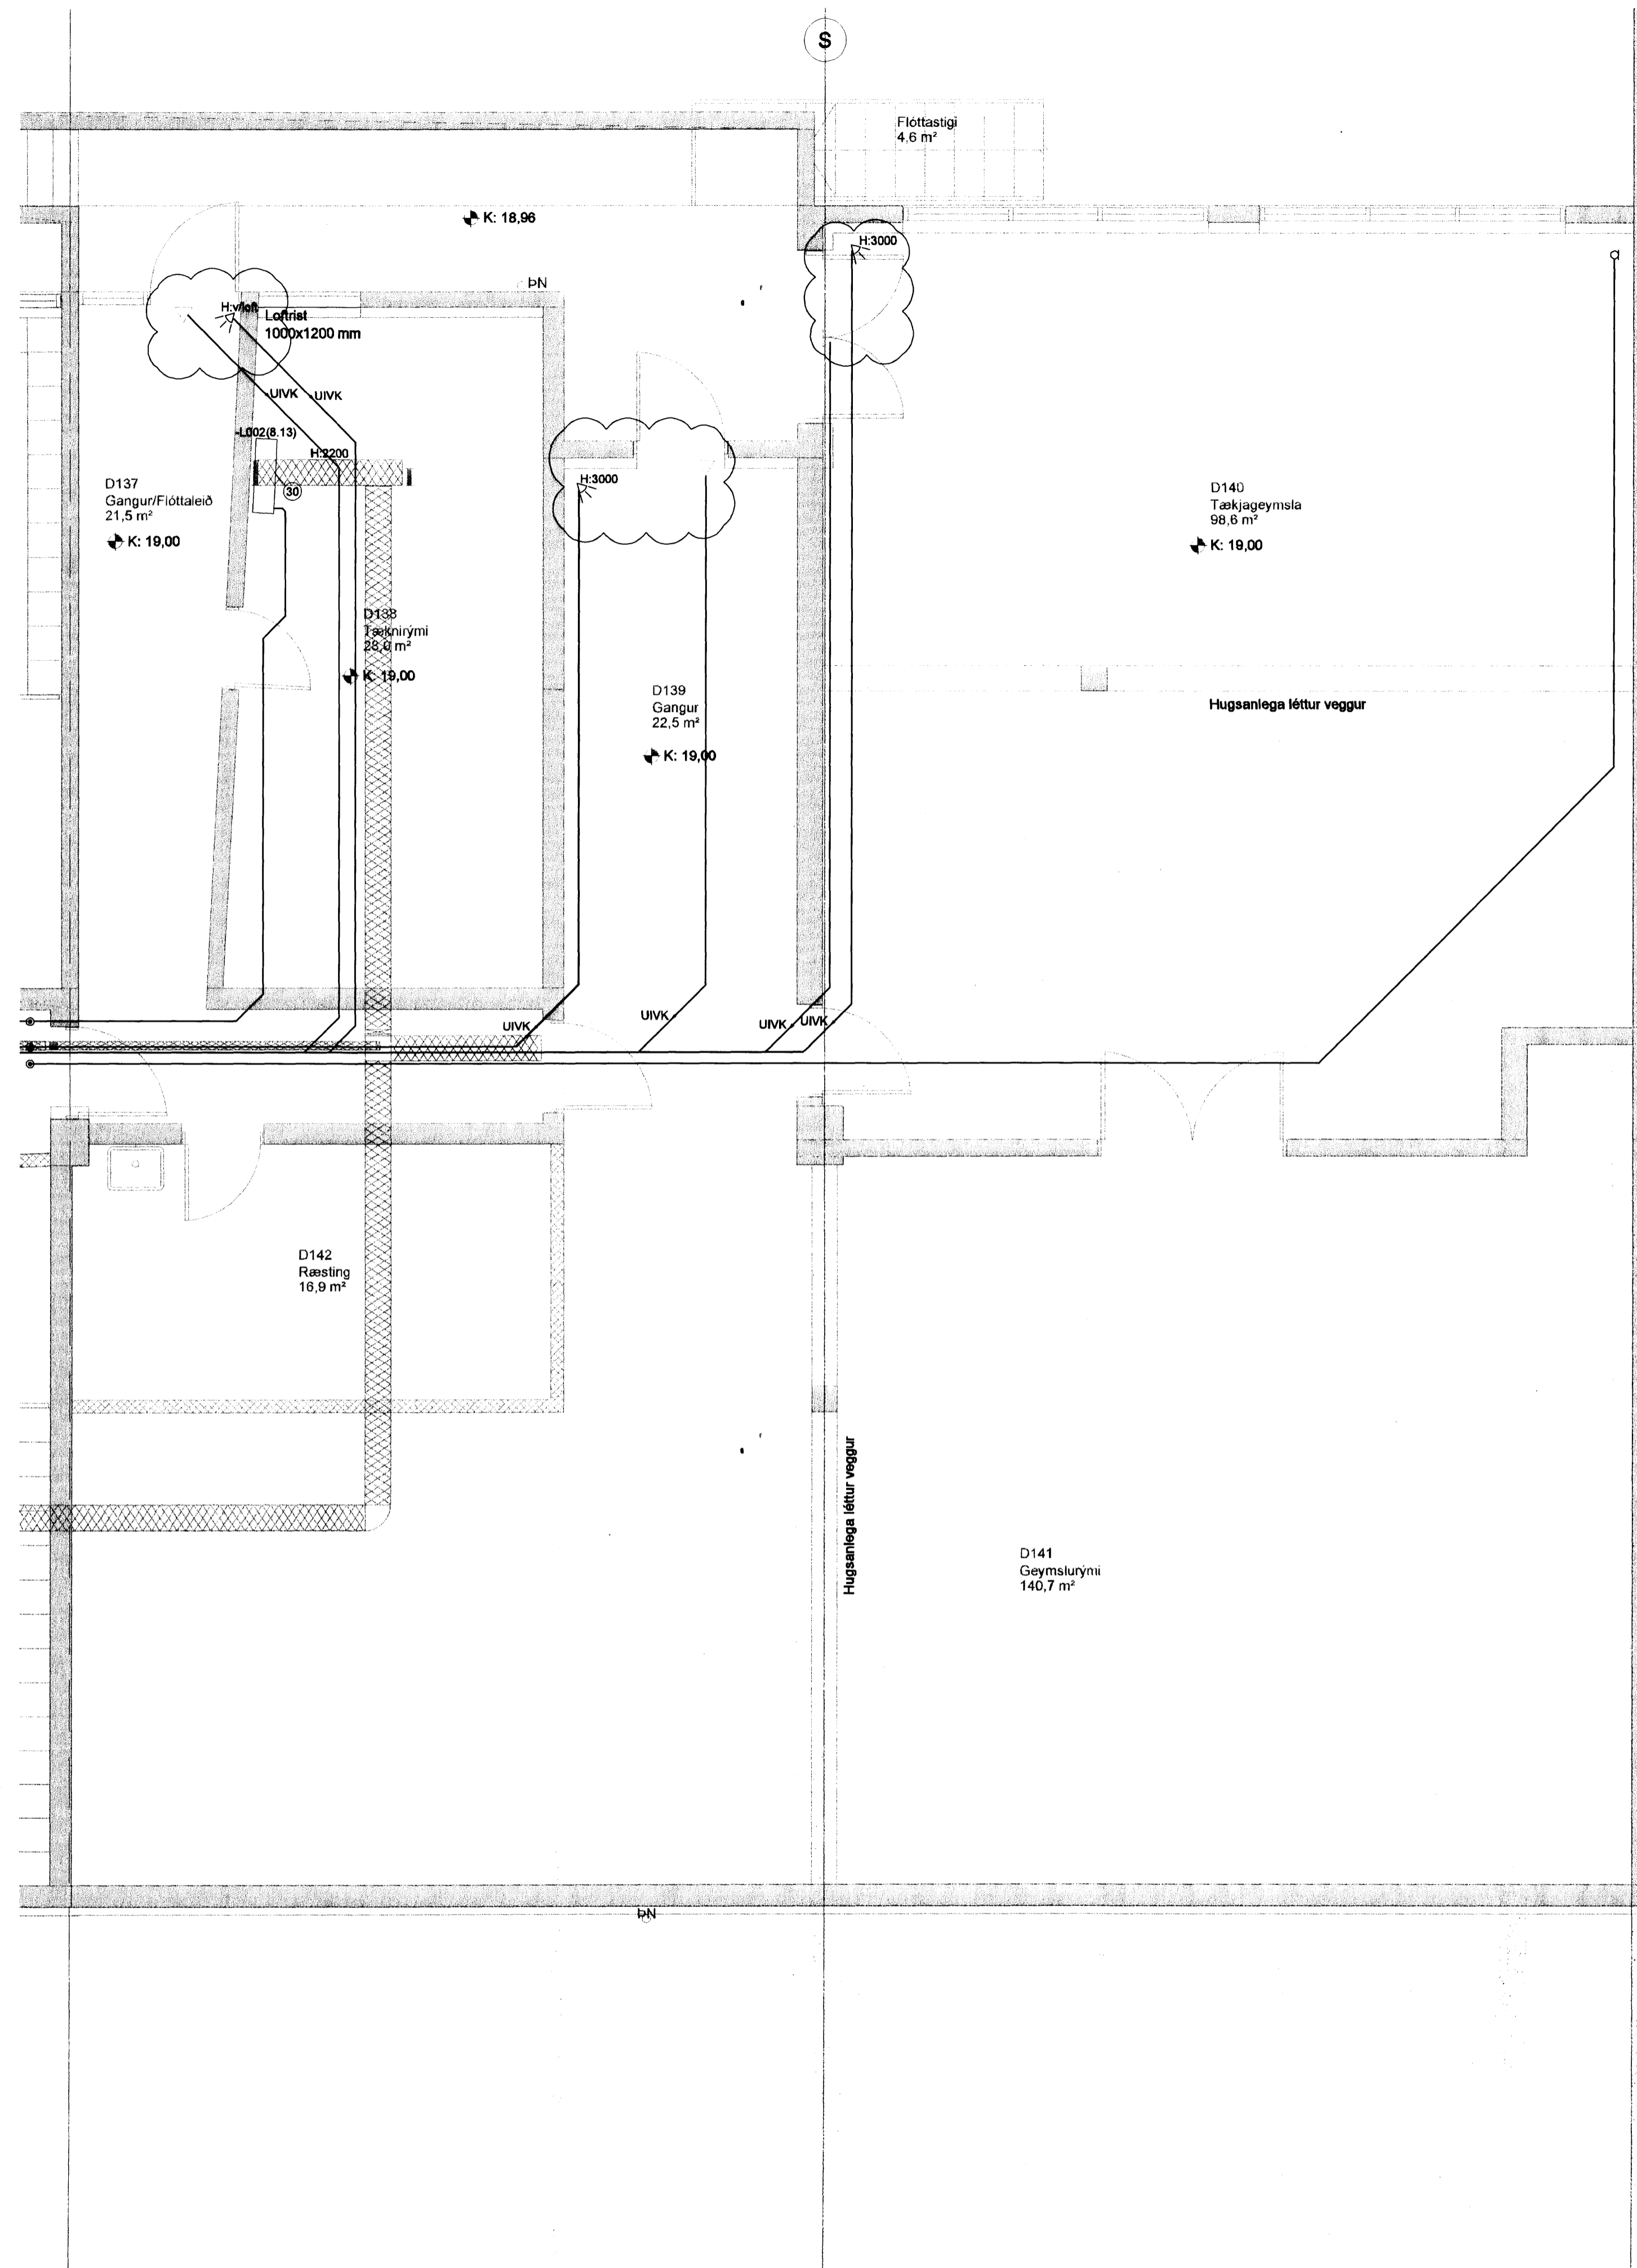

[Signature]
K. 11045/2/89

KAPLAKRIKI

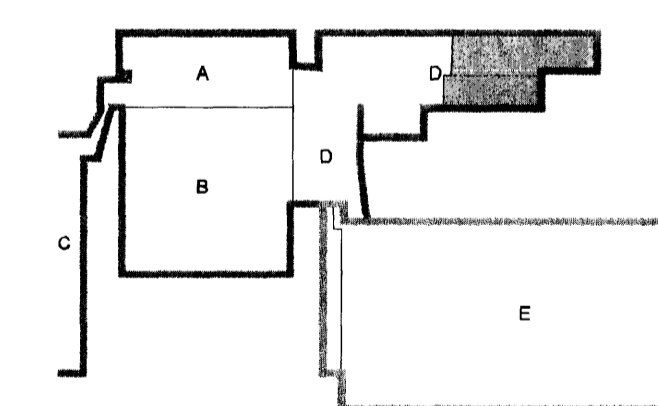

A 14.01.01 Innbrotavíðvunarkerfi BSG/ÖG
Útg. Dags. Skýring Hannað/Yfirfarð



VERKFRÆÐISTOFA

BÆJARHRAUN 20 · 220 HAFNARFJÖRÐUR · KENNIT. 710796-2899
vsb@vsb.is · Sími 585 8600 · Fax 585 8610 · www.vsb.is

Artun sérhönnuðar
Öm Guðmundsson Kt: 220981 2739 *[Signature]*

Verkefni
KAPLAKRIKI
HAFNARFIRÐI

Verkefni
Rafkerfi
Smáspenna 0.hæð
Grunnmynd

Hannað BSG	Telkað BSG	Yfirfarð ÖG	Kvarði 1:50	/ A1	Síða -
Dags. 25.02.2008	Verkefni 06811	Tekning A R304	Útgáfa A		

V:\2008\06811\06811-Kaplakriki-FH\Sheets\A\A3(Smáspenna)\06811-RS-0.hæð-A.dwg