

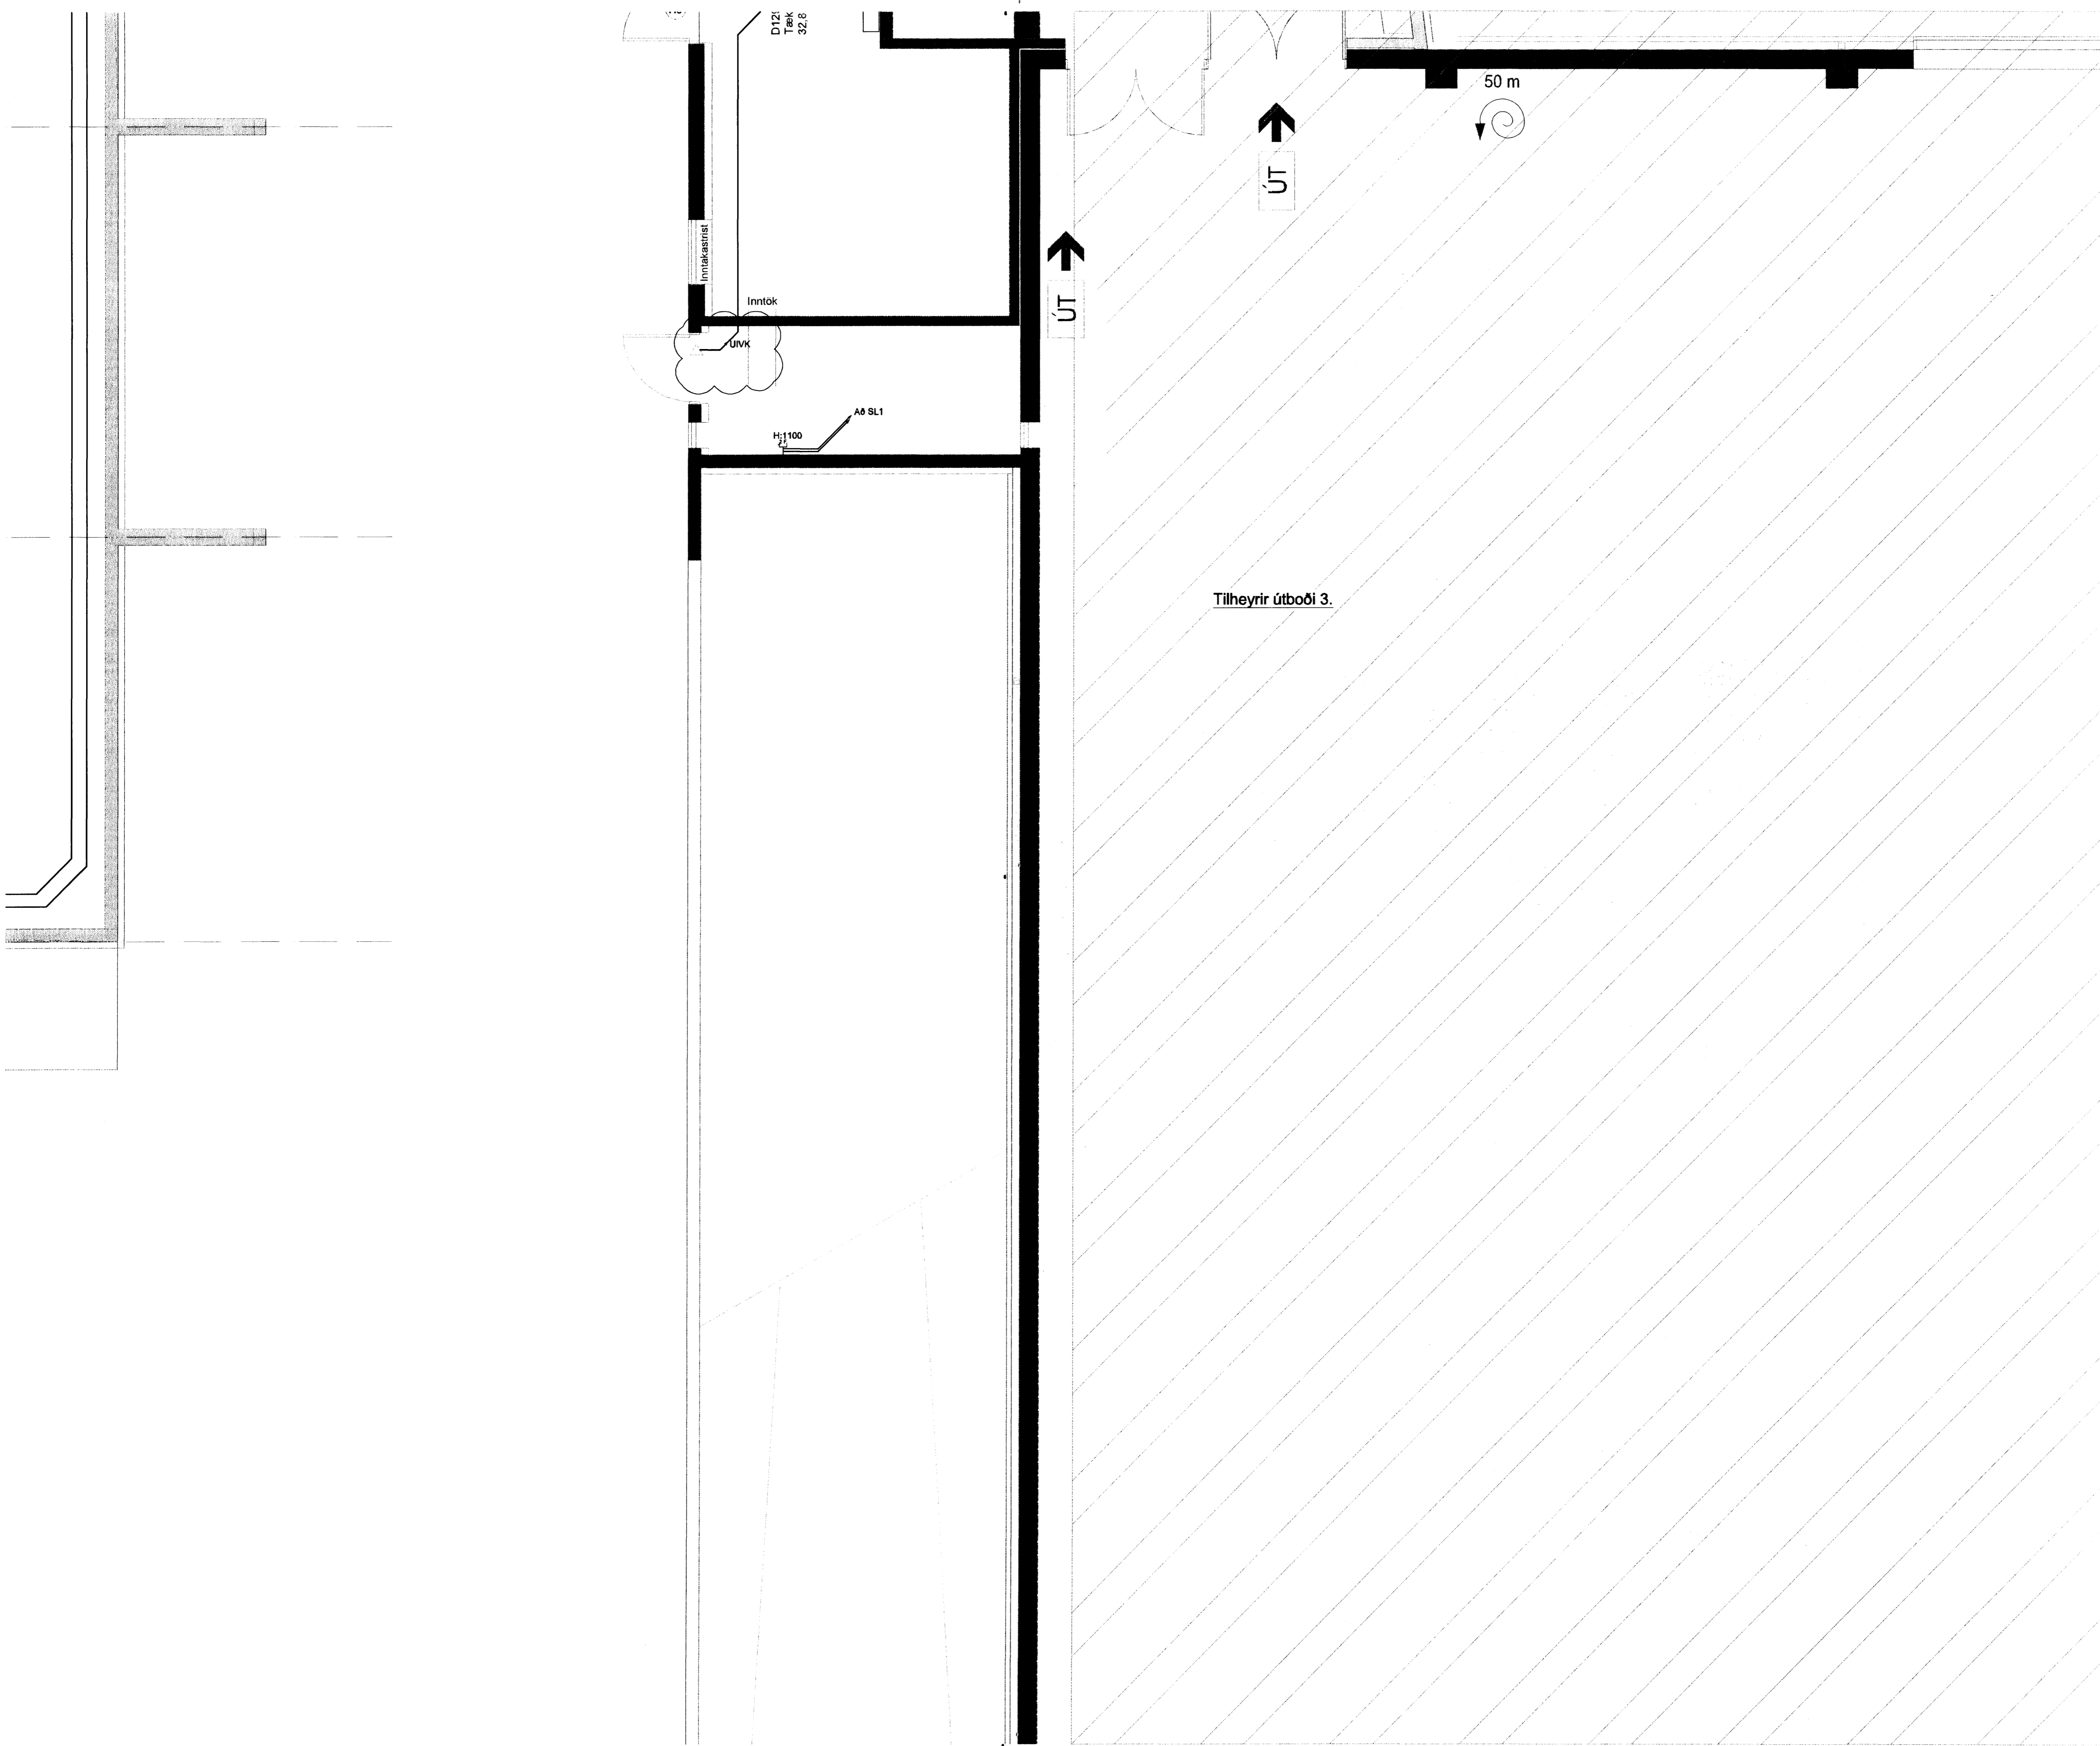


M. 18/3 '10
H

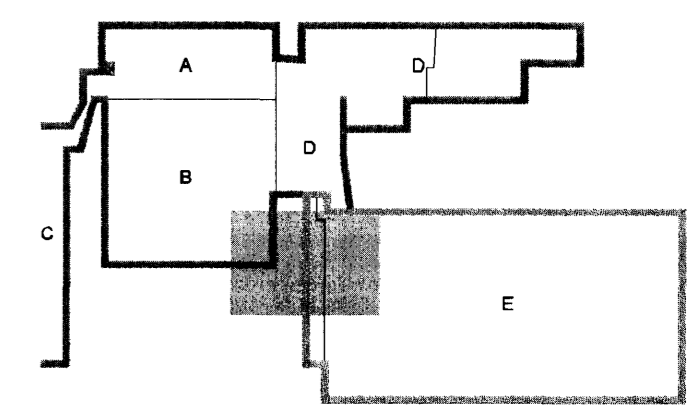

[Signature]
Kl. 110457-2289

KAPLAKRIKI

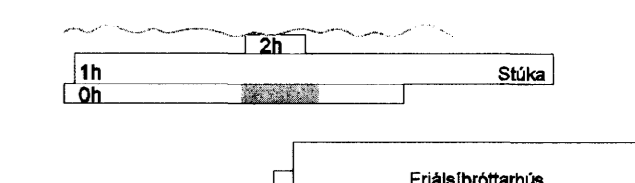

A 14.01.10 Innbrotarvörðunarkerfi BSGÖG
Útg. Dags. Skýring Hannabó/Yfirfari

VSB

VERKFRÆÐISTOFA

BEIARHRAUN 20 • 220 HAFNARFJÖRDUR • KENNIT. 710796-2899
vab@vab.is • Sími 696 8600 • Fax 685 8610 • www.vab.is

Áritun sérhönnuðar
Örn Guðmundsdóttir Kt. 220981 2739 *[Signature]*

Verkefni
**KAPLAKRIKI
HAFNARFIRÐI**

Verkhúsi
Rafkerfi
Smáspenna 0.hæð
Grunnmynd

Hannað	Teknað	Yfirfarið	Kvarði	Síða
BSG	BSG	ÖG	1:50	/ A1
Dags.	Verkefni	Tekning	Utgáfa	
12.06.2009	06811	A R306	A	