



M. 18/1 '10
J

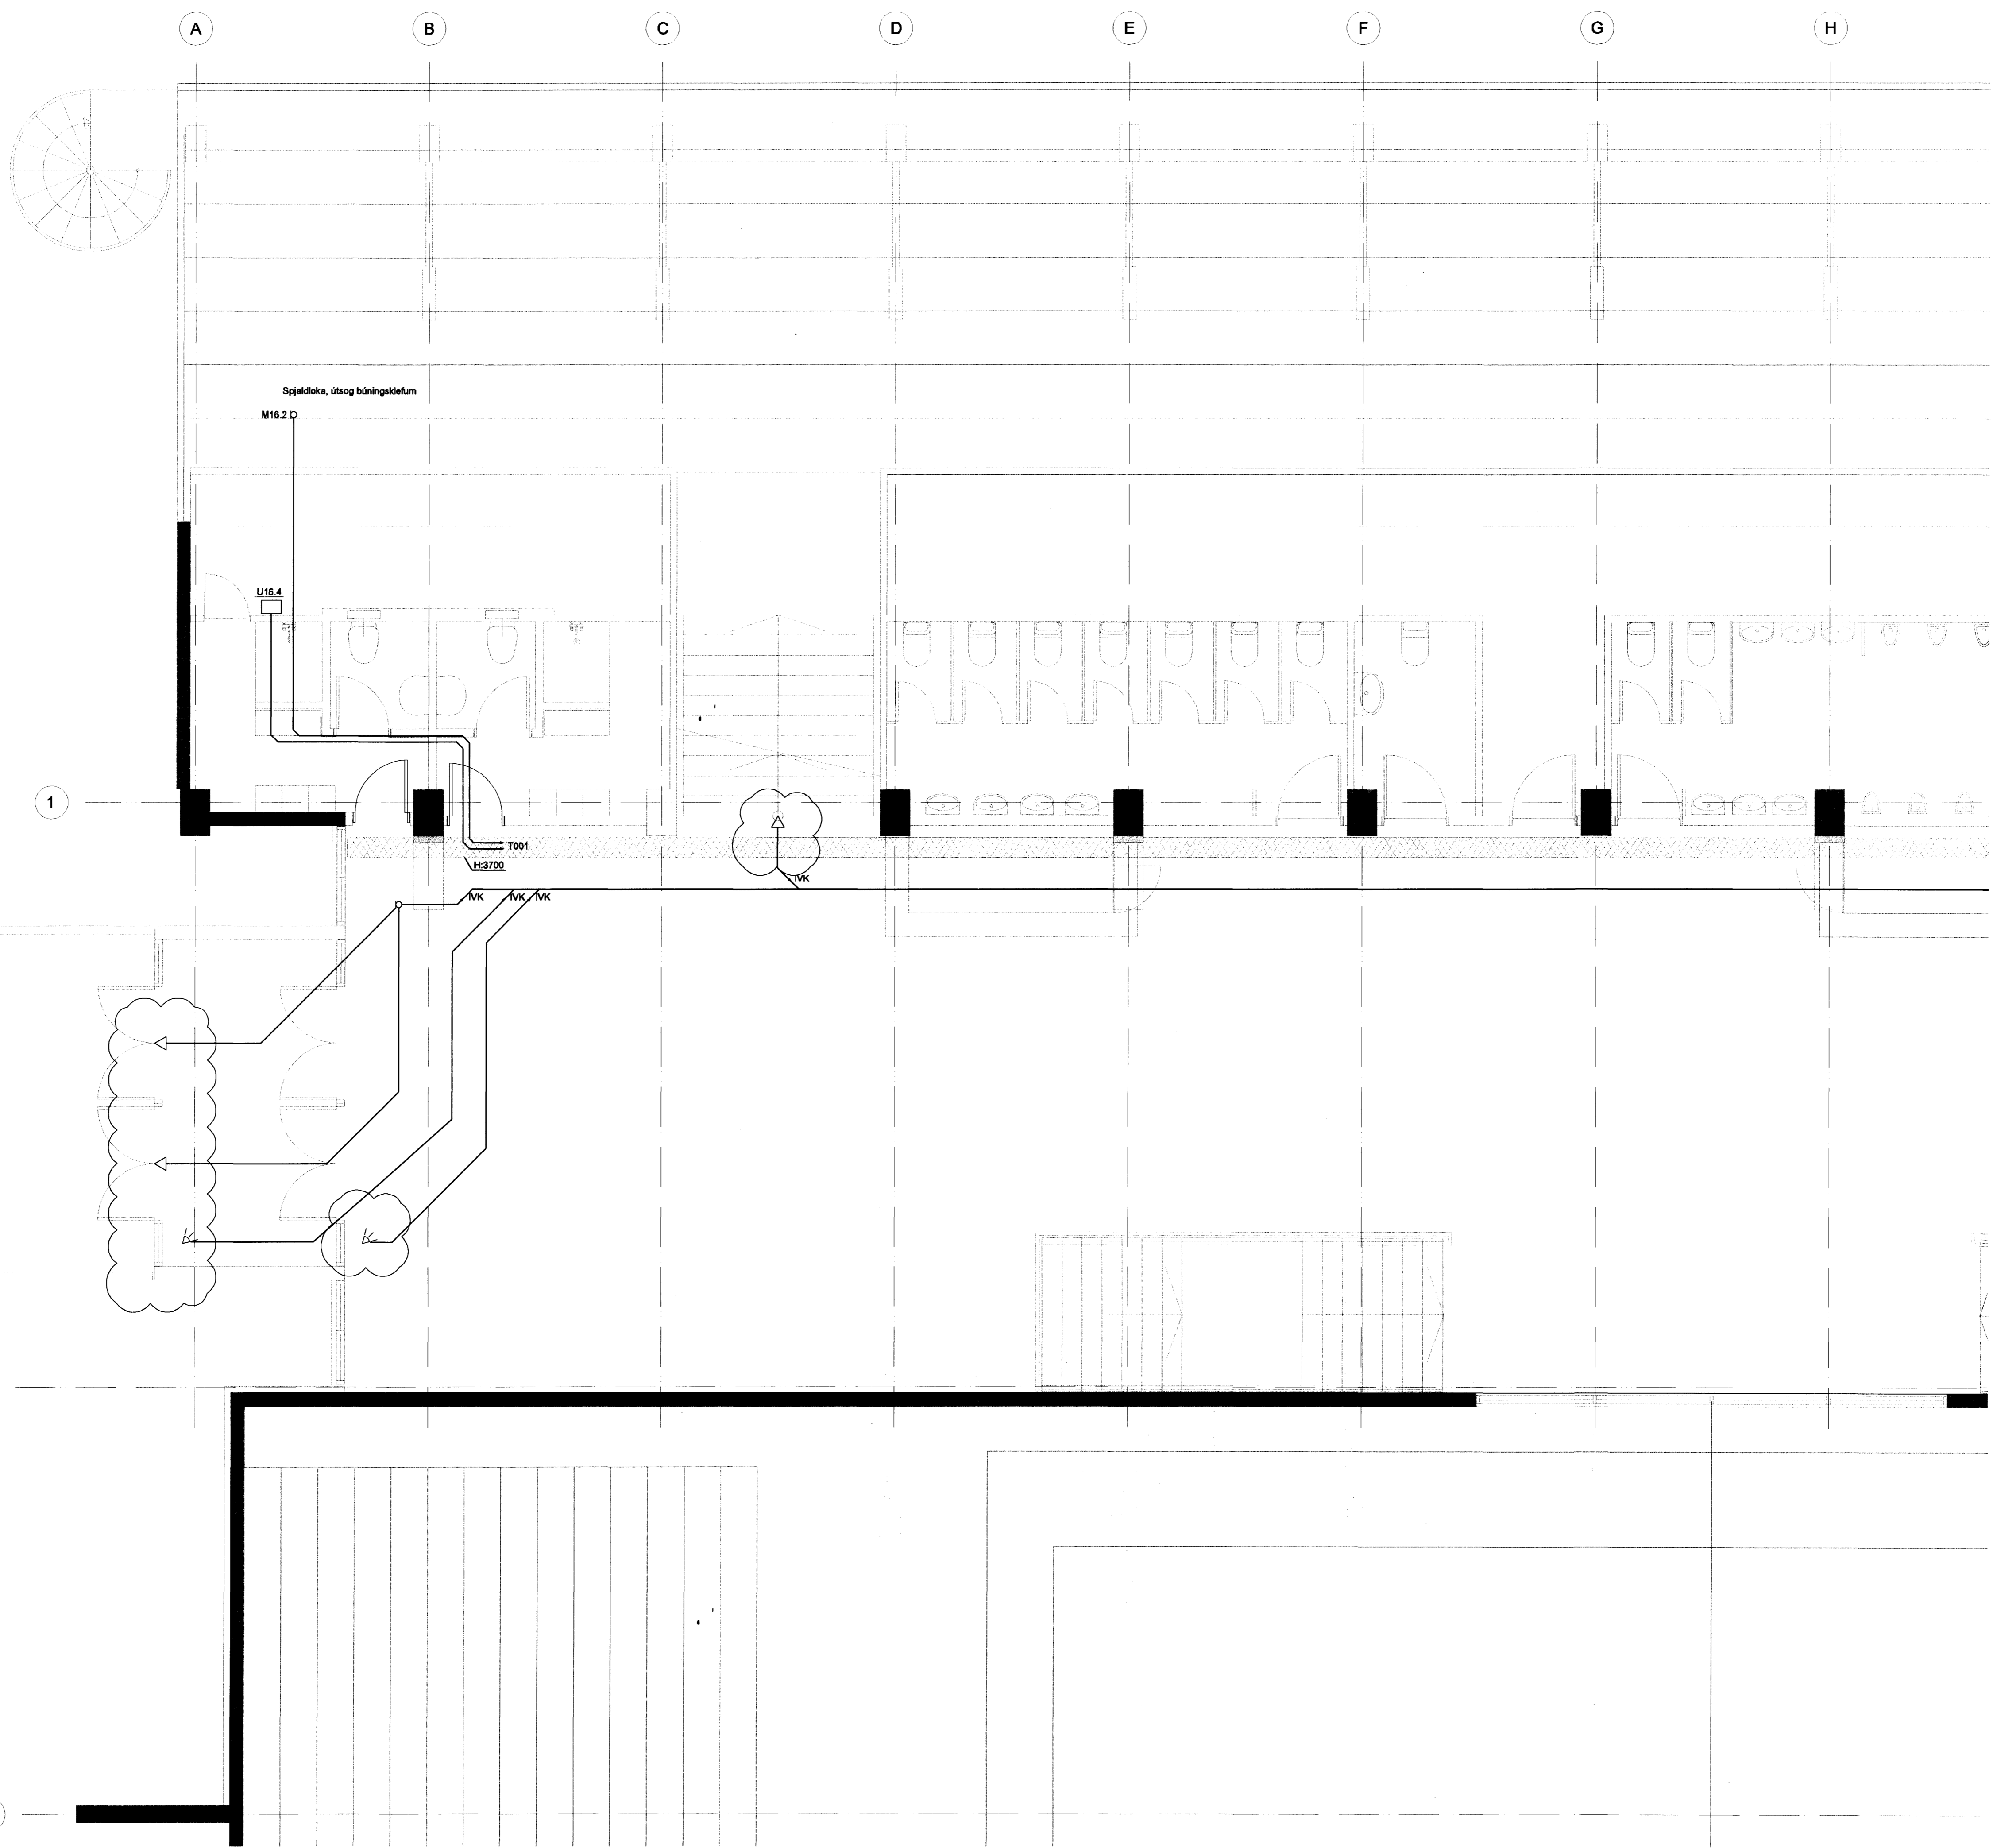

[Signature]
 Kf. 110457-2789
KAPLAKRIKI

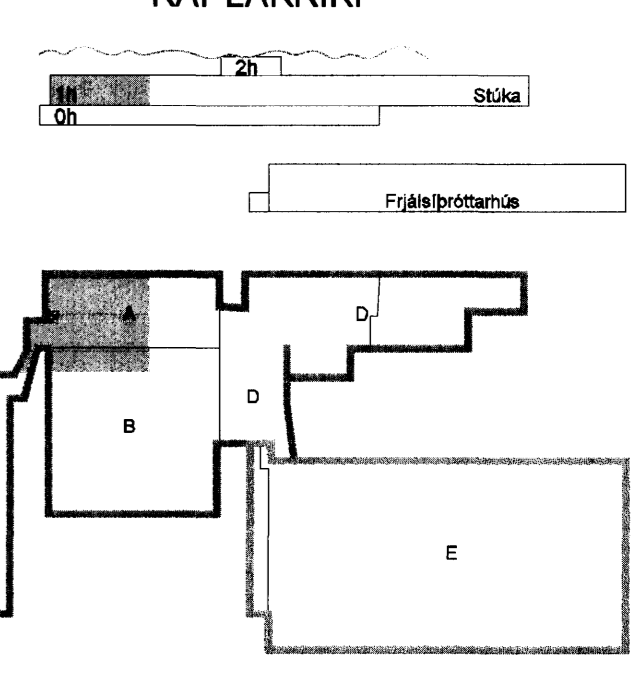

A 14.01.10 Imbrotavörðunarkort		BSG/OG	
Útg. Dags.	Skýring	Hannað/Yfirfarð	
VSB			
VERKFRÆÐISTOFA			
BÆJARHRAUN 20 • 220 HAFNARFJÖRÐUR • KENNIT. 710796-2899 vsb@vsb.is • Sími 585 8600 • Fax 585 8610 • www.vsb.is			
Áritun sérhönnuðar Örn Guðmundsson Kf: 220981-2739 <i>[Signature]</i>			
Verkefni KAPLAKRIKI HAFNARFIRÐI			
Verktali Rafkerfi Smáspenna 1.hæð Grunnmynd			
Hannað	Teknað	Yfirfarð	Kvarði
RVK/HJ	RVK/HJ	RVK	1:50
Dags.	Verkefni	Tekning	/ A1
06.10.08	06811	A R311	Slóð A

V:\000606811\06811-KaplaKriki-FH\Sheets\A3\Smáspenna\06811-R3-1.dwg