
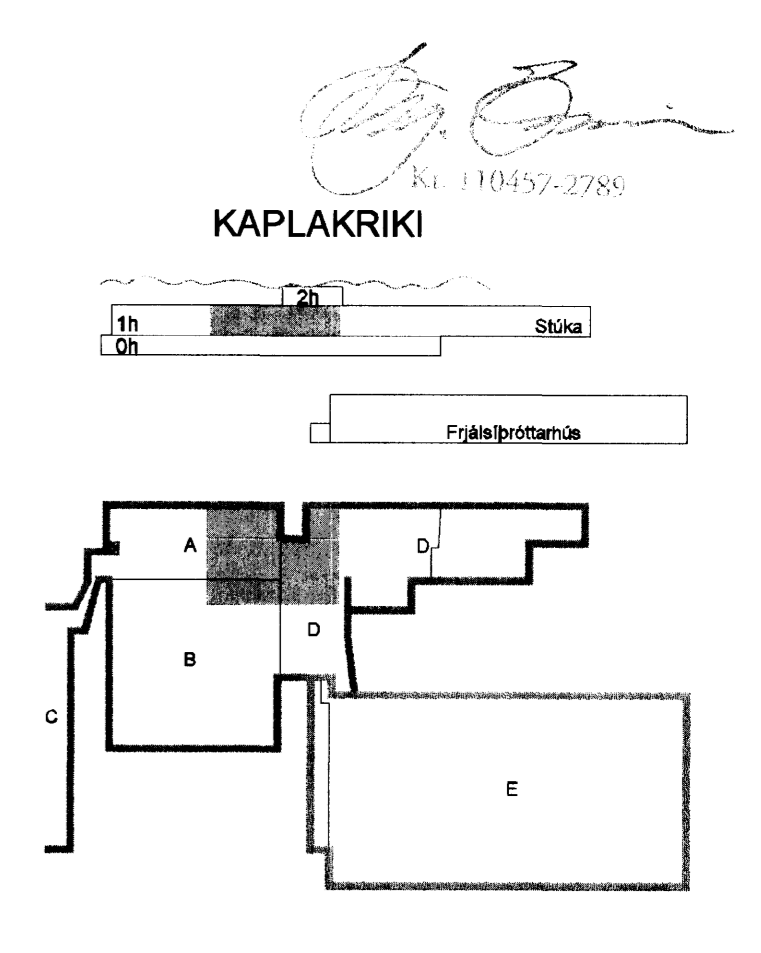


M. 18/1 '10
H

Skýringar:
E Lagnir fyrir hjólkerti

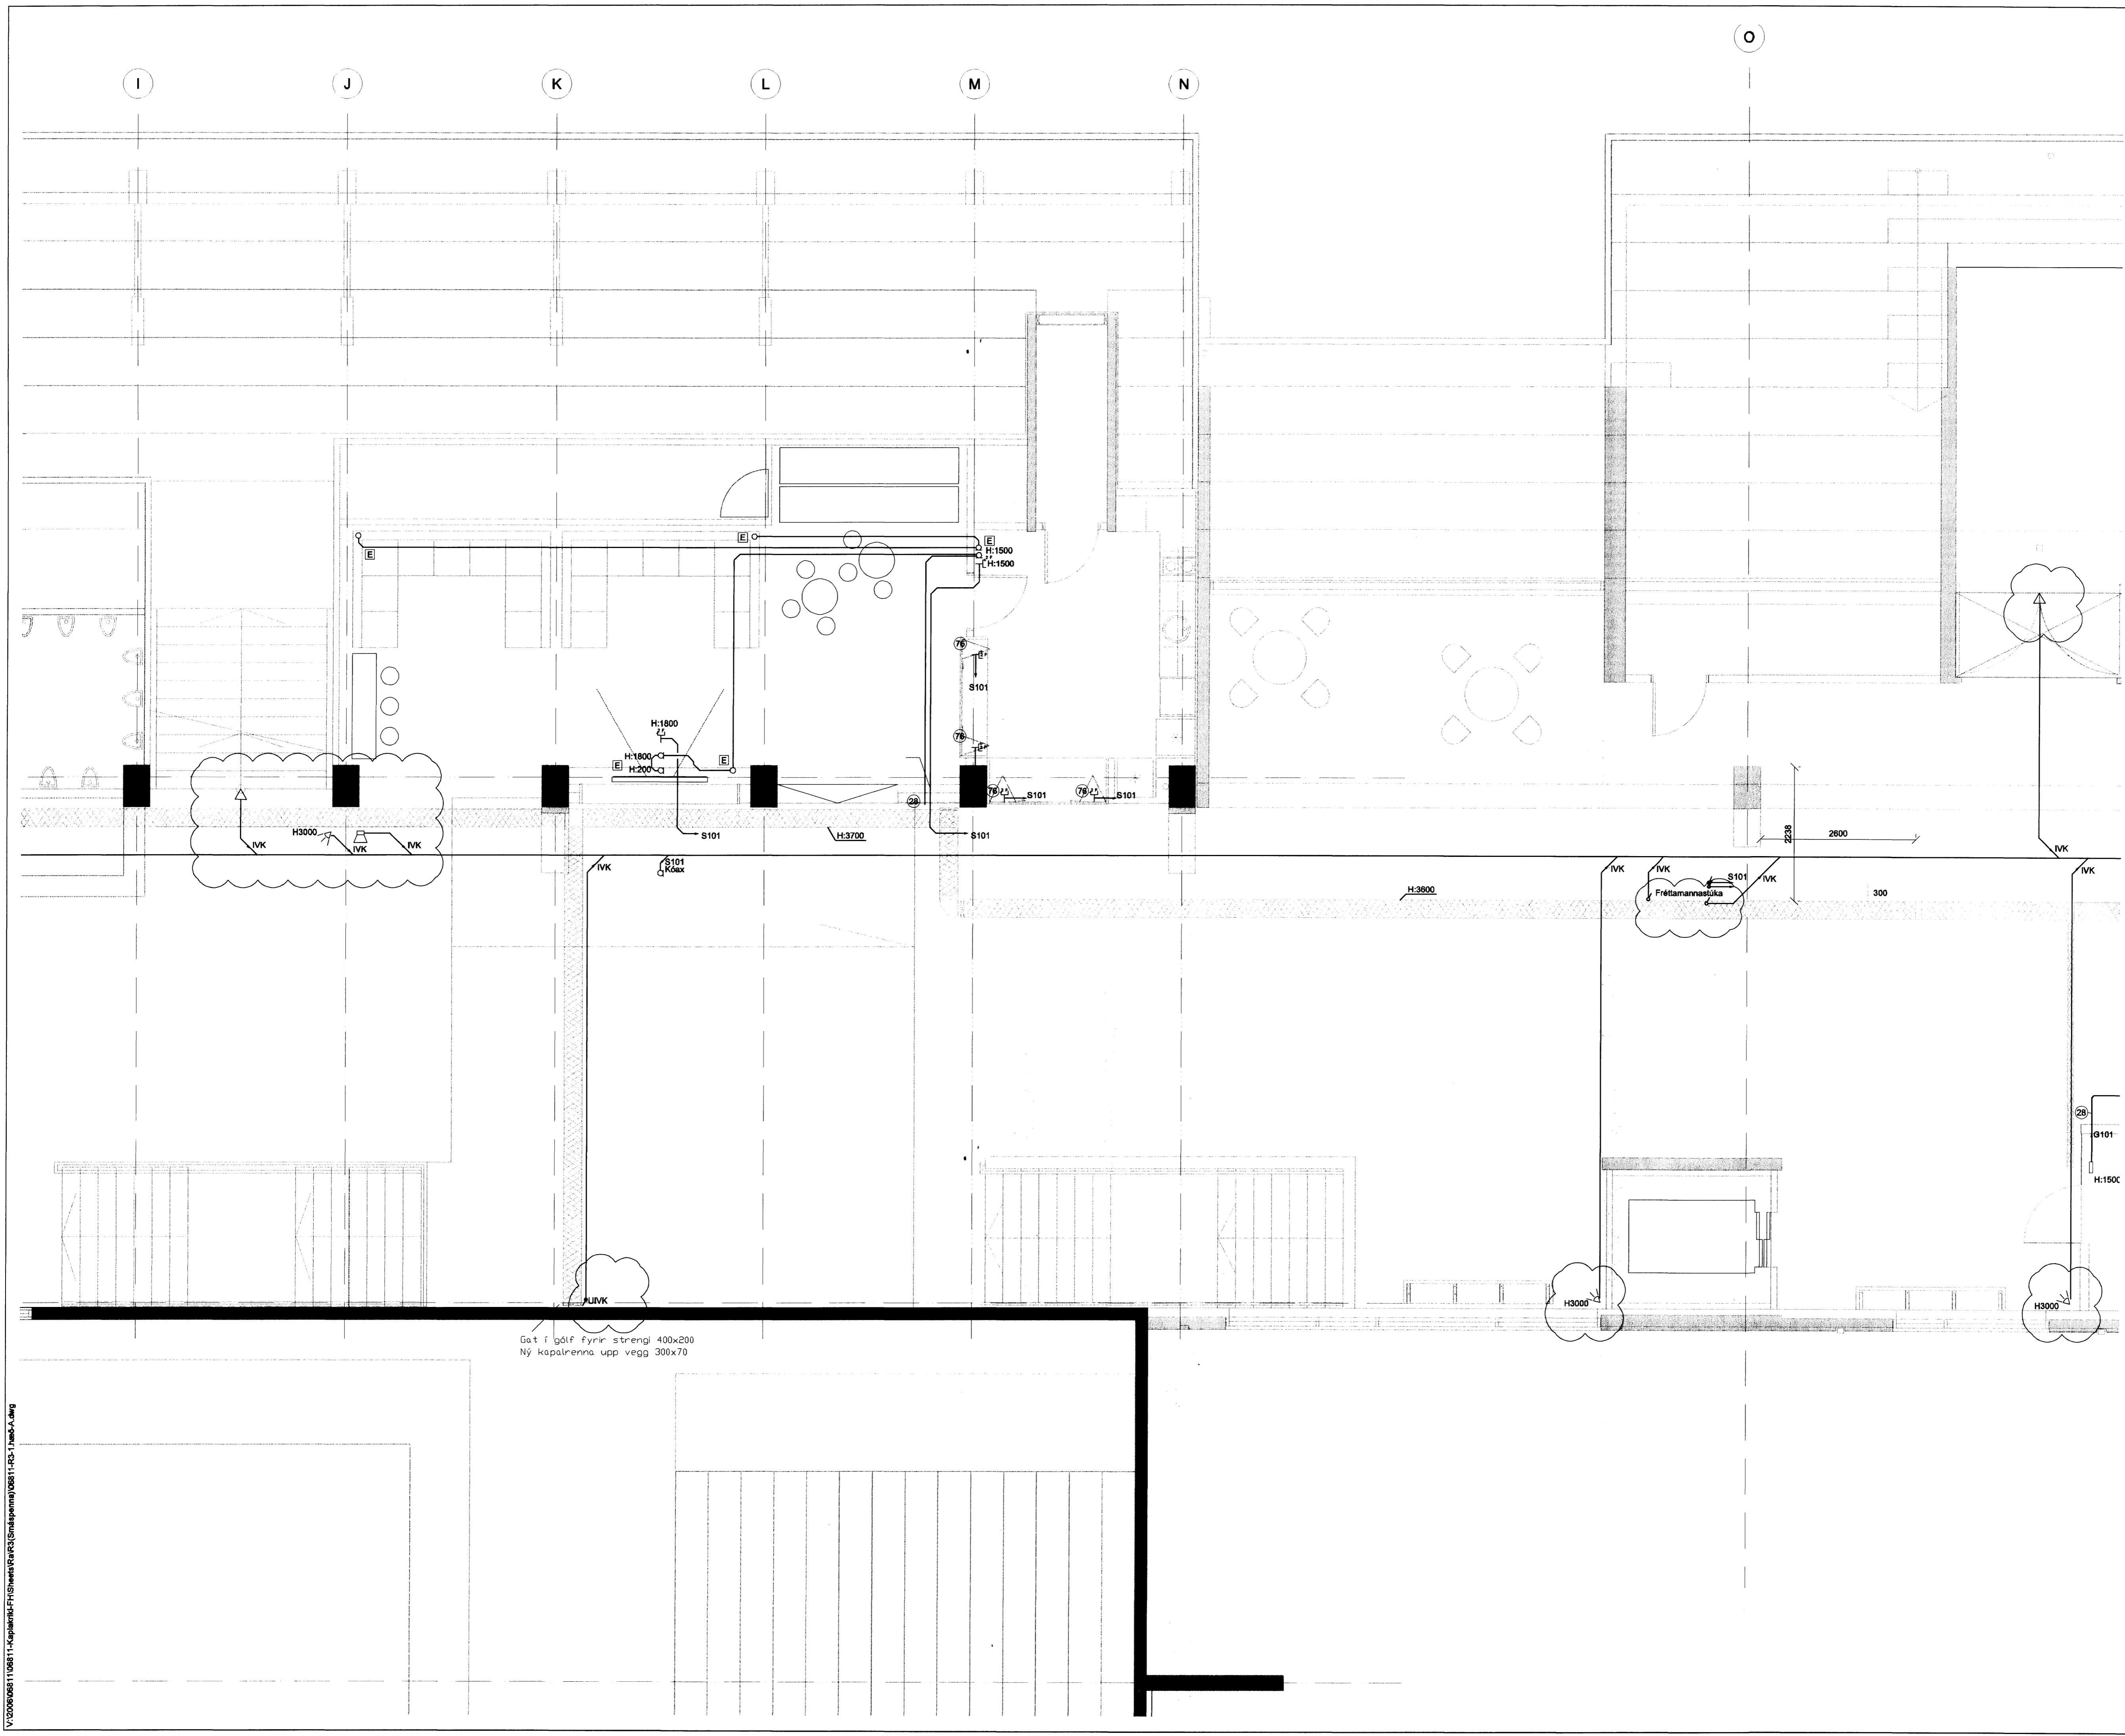

C	14.01.10	Imbrotavilvörðunarkerfi	BSG/ÓG
B	12.06.09	Breyting, Sjónarhöf	SF/BSG
A	27.11.07	Verkefning	RVK/HJ
Útg. Dags.	Skýring		Hannað/Yfirfarið

VS

VERKFRÆÐISTOFA

BEIJARHRAUN 20 - 220 HAFNARFJÖRÐUR - KENNIT. 710786-2899
vsb@vsb.is - Sími 585 8600 Fax 585 8610 www.vsb.is

Áritun sérhönnuðar
Örn Guðmundsson Kt: 220981-2739

Verkefni
KAPLAKRIKI
HAFNARFIRÐI

Verktali
Rafkerfi
Smáspenna 1.hæð
Grunnmynd

Hannað	Talkeyð	Yfirfarið	Kvarði	Síða
RVK/HJ	RVK/HJ	RVK	1:50	/ A1 -
Dags.	Verkefni	Talkeyning	Útgáfa	
30.04.2007	06811	A R312	C	

V:\2006\06811\06811-Kapalrenni\FH\Sheets\RVK\RVK3(Smáspenna)\06811-R3-1.hæð-A.dwg