



M. 30/3 '10
H

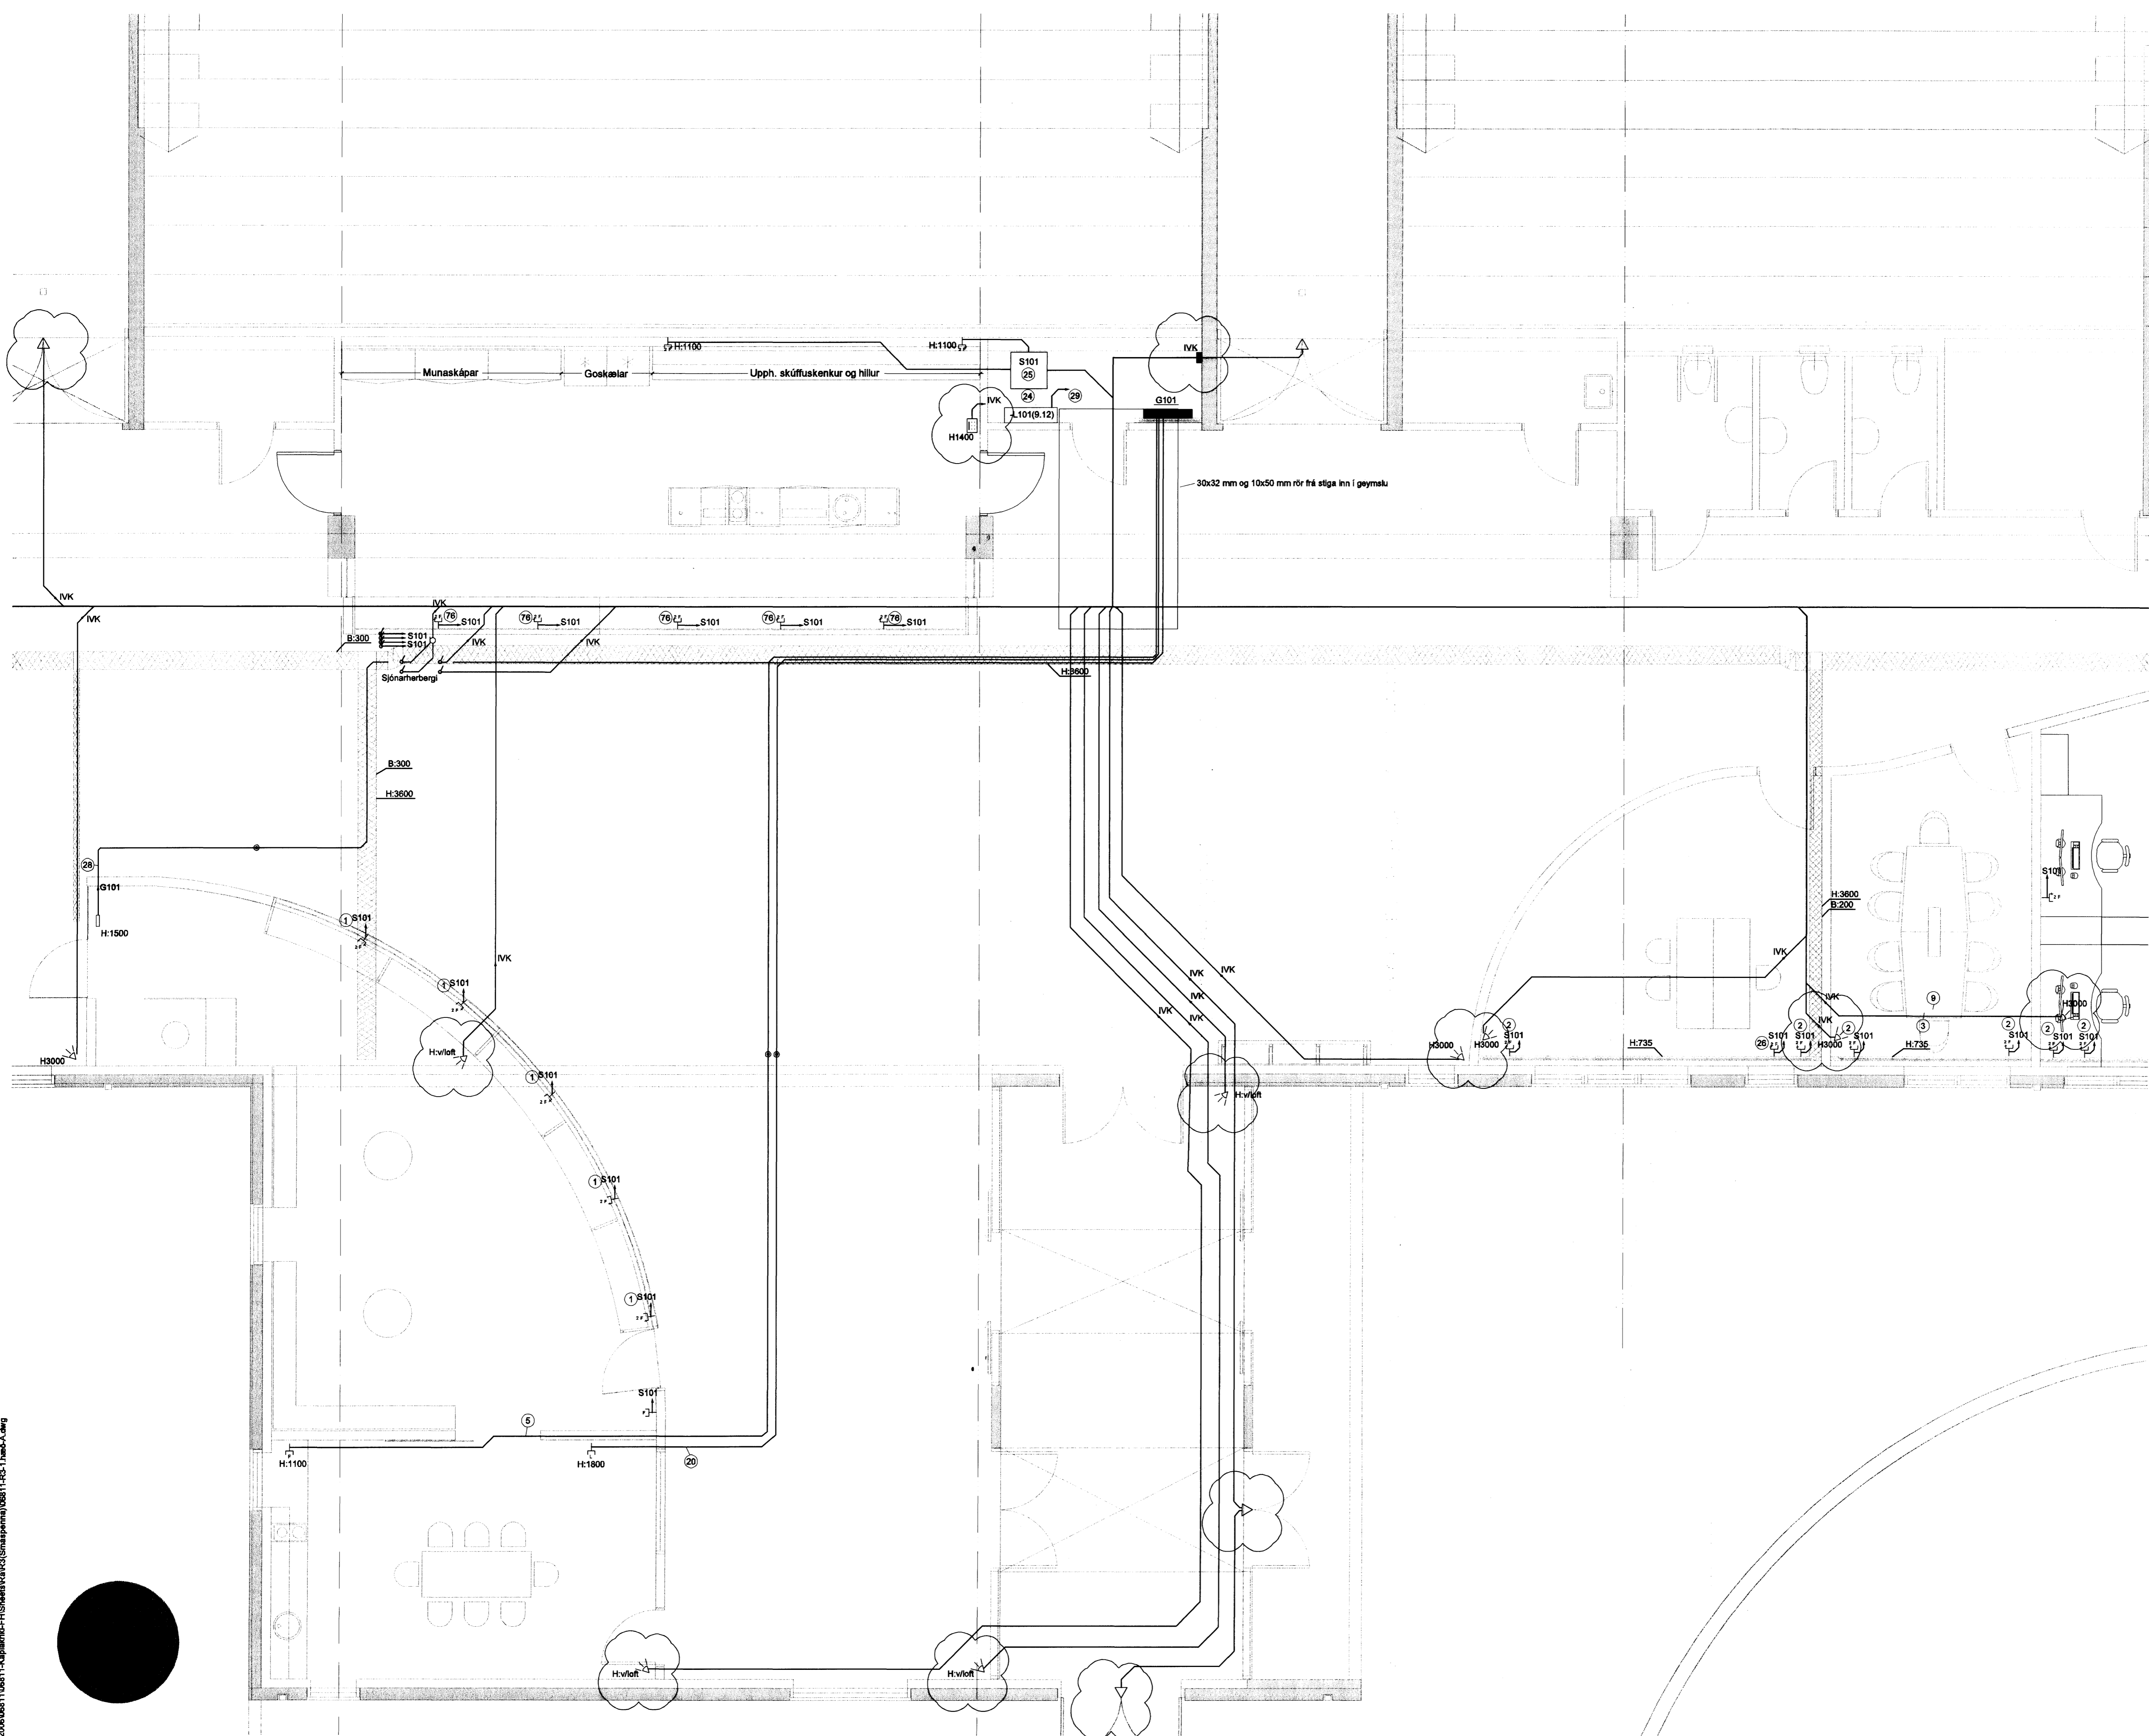

[Signature]
KAPLAKRIKI

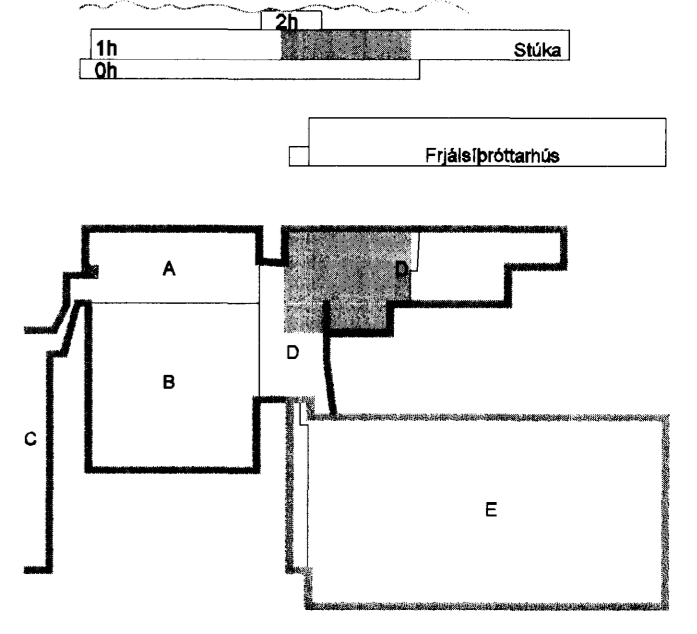

C	14.01.10	Innrotavíðvörðunarkort	BSG/ÖG
B	12.06.09	Ný verslun, breytt herbergi	SF/BSG
A	27.11.07	Verteikning	RVK/HJ
Útg. Dags.	Skýring		Hannað/Yfirfarð

VSB

VERKFRÆDISTOFA

BJARHRAUN 20 · 220 HAFNARFJÖRÐUR · KENNIT. 710796-2899
 vsb@vsb.is · Sími 585 8600 · Fax 585 8610 · www.vsb.is

Ártun sérhönnuðar
 Örn Guðmundsson Kt: 220961-2739

Verkefni
KAPLAKRIKI
HAFNARFIRÐI

Verktali
 Rafkerfi
 Smáspenna 1.hæð
 Grunnmynd

Hannað	Talcað	Yfirfarð	Kvarði	Síða
RVK/HJ	RVK/HJ	RVK	1:50	/A1
Dags.	Verkefni	Talcað	Útgáfa	
30.04.2007	06811	A R313	C	

V:\2006\06811\06811-Kaplakriki-FH\Smáspenna\06811-RCS-1-Læk-A.dwg