



M. 30/3 '10  
H

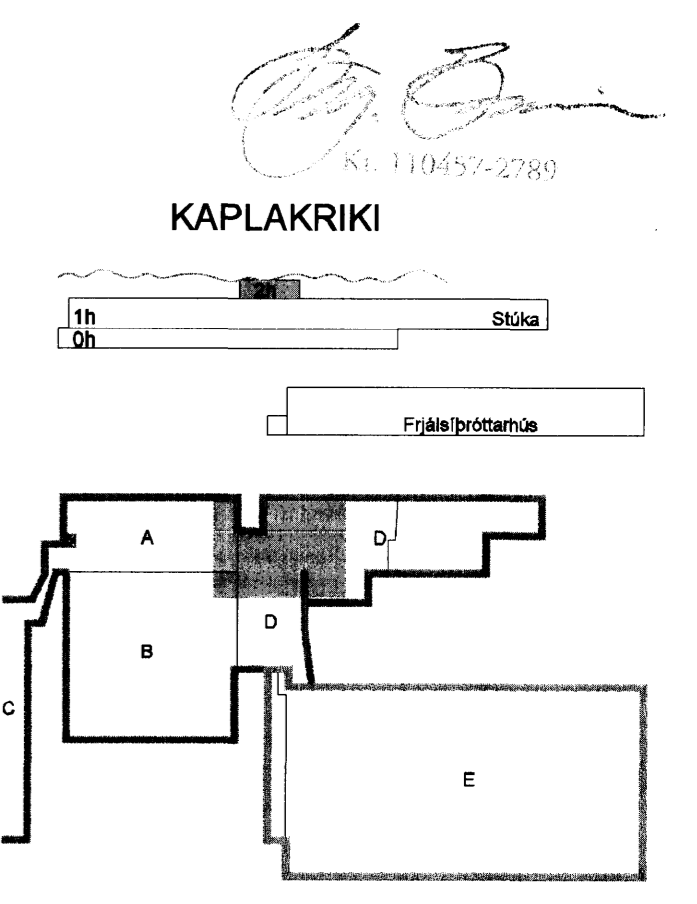

C	14.01.10	Innbrotavíðvörðunarkort	BSG/OG
B	27.01.09	Breytingar á raftögn	SF/OG
A	27.11.07	Verkefning	RVK/HJ
Útg.	Dags.	Skýring	Hannað/Yfirfarð

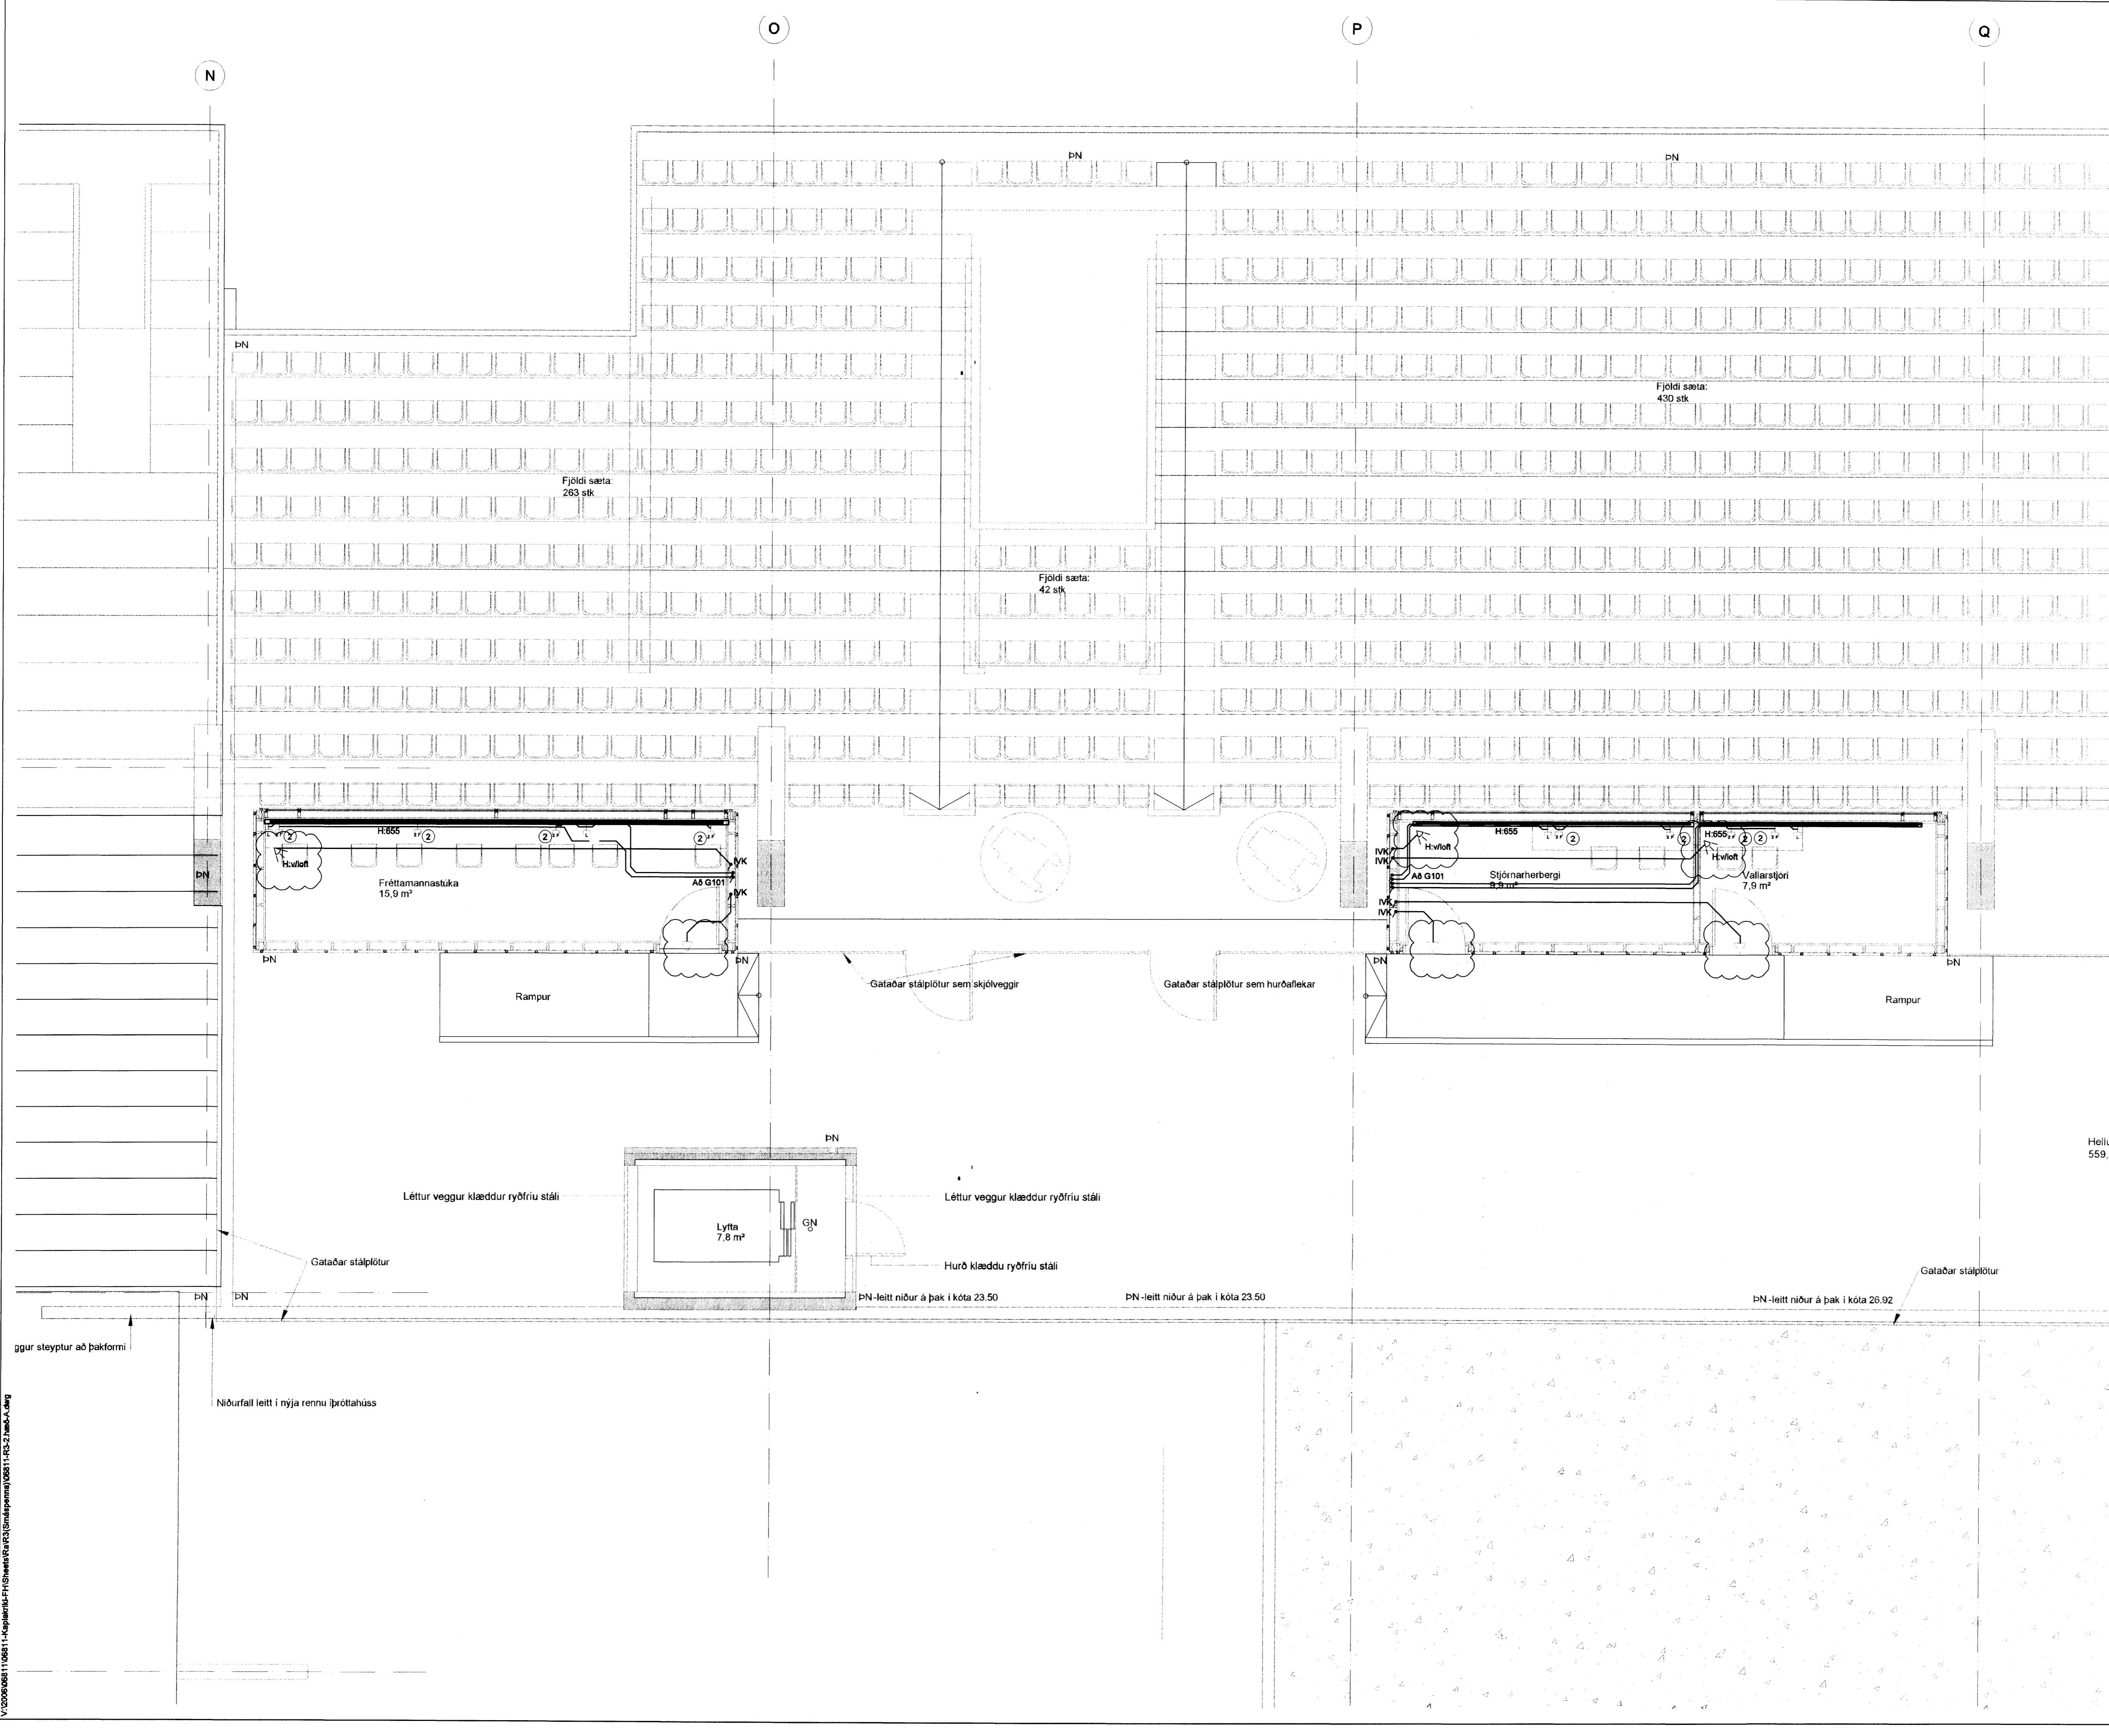

BÆJARHRAUN 20 • 220 HAFNARFJÖRÐUR • KENNIT. 710796-2899  
 veb@vab.is Sími 585 8600 Fax 585 8610 www.vab.is

Ártun sérhönnuðar  
 Ragnar Viktor Karlsson Kt: 220470 5129

Verkefni:  
**KAPLAKRIKI**  
**HAFNARFIRÐI**

Verkhúsi:  
 Rafkerfi  
 Smáspenna 2.hæð  
 Grunnmynd

Hannað	Talkeyð	Yfirfarð	Kvarði	Síða
RVK/HJ	RVK/HJ	RVK	1:50	/ A1
Dags.	Verkefni	Talkeyning	Útgáfa	
30.04.2007	06811	A R322	C	

V:\2006\06811\06811-KaplaKriki-FH\Sheets\A-R322(Smaspenna)\06811-R322.hac.dwg