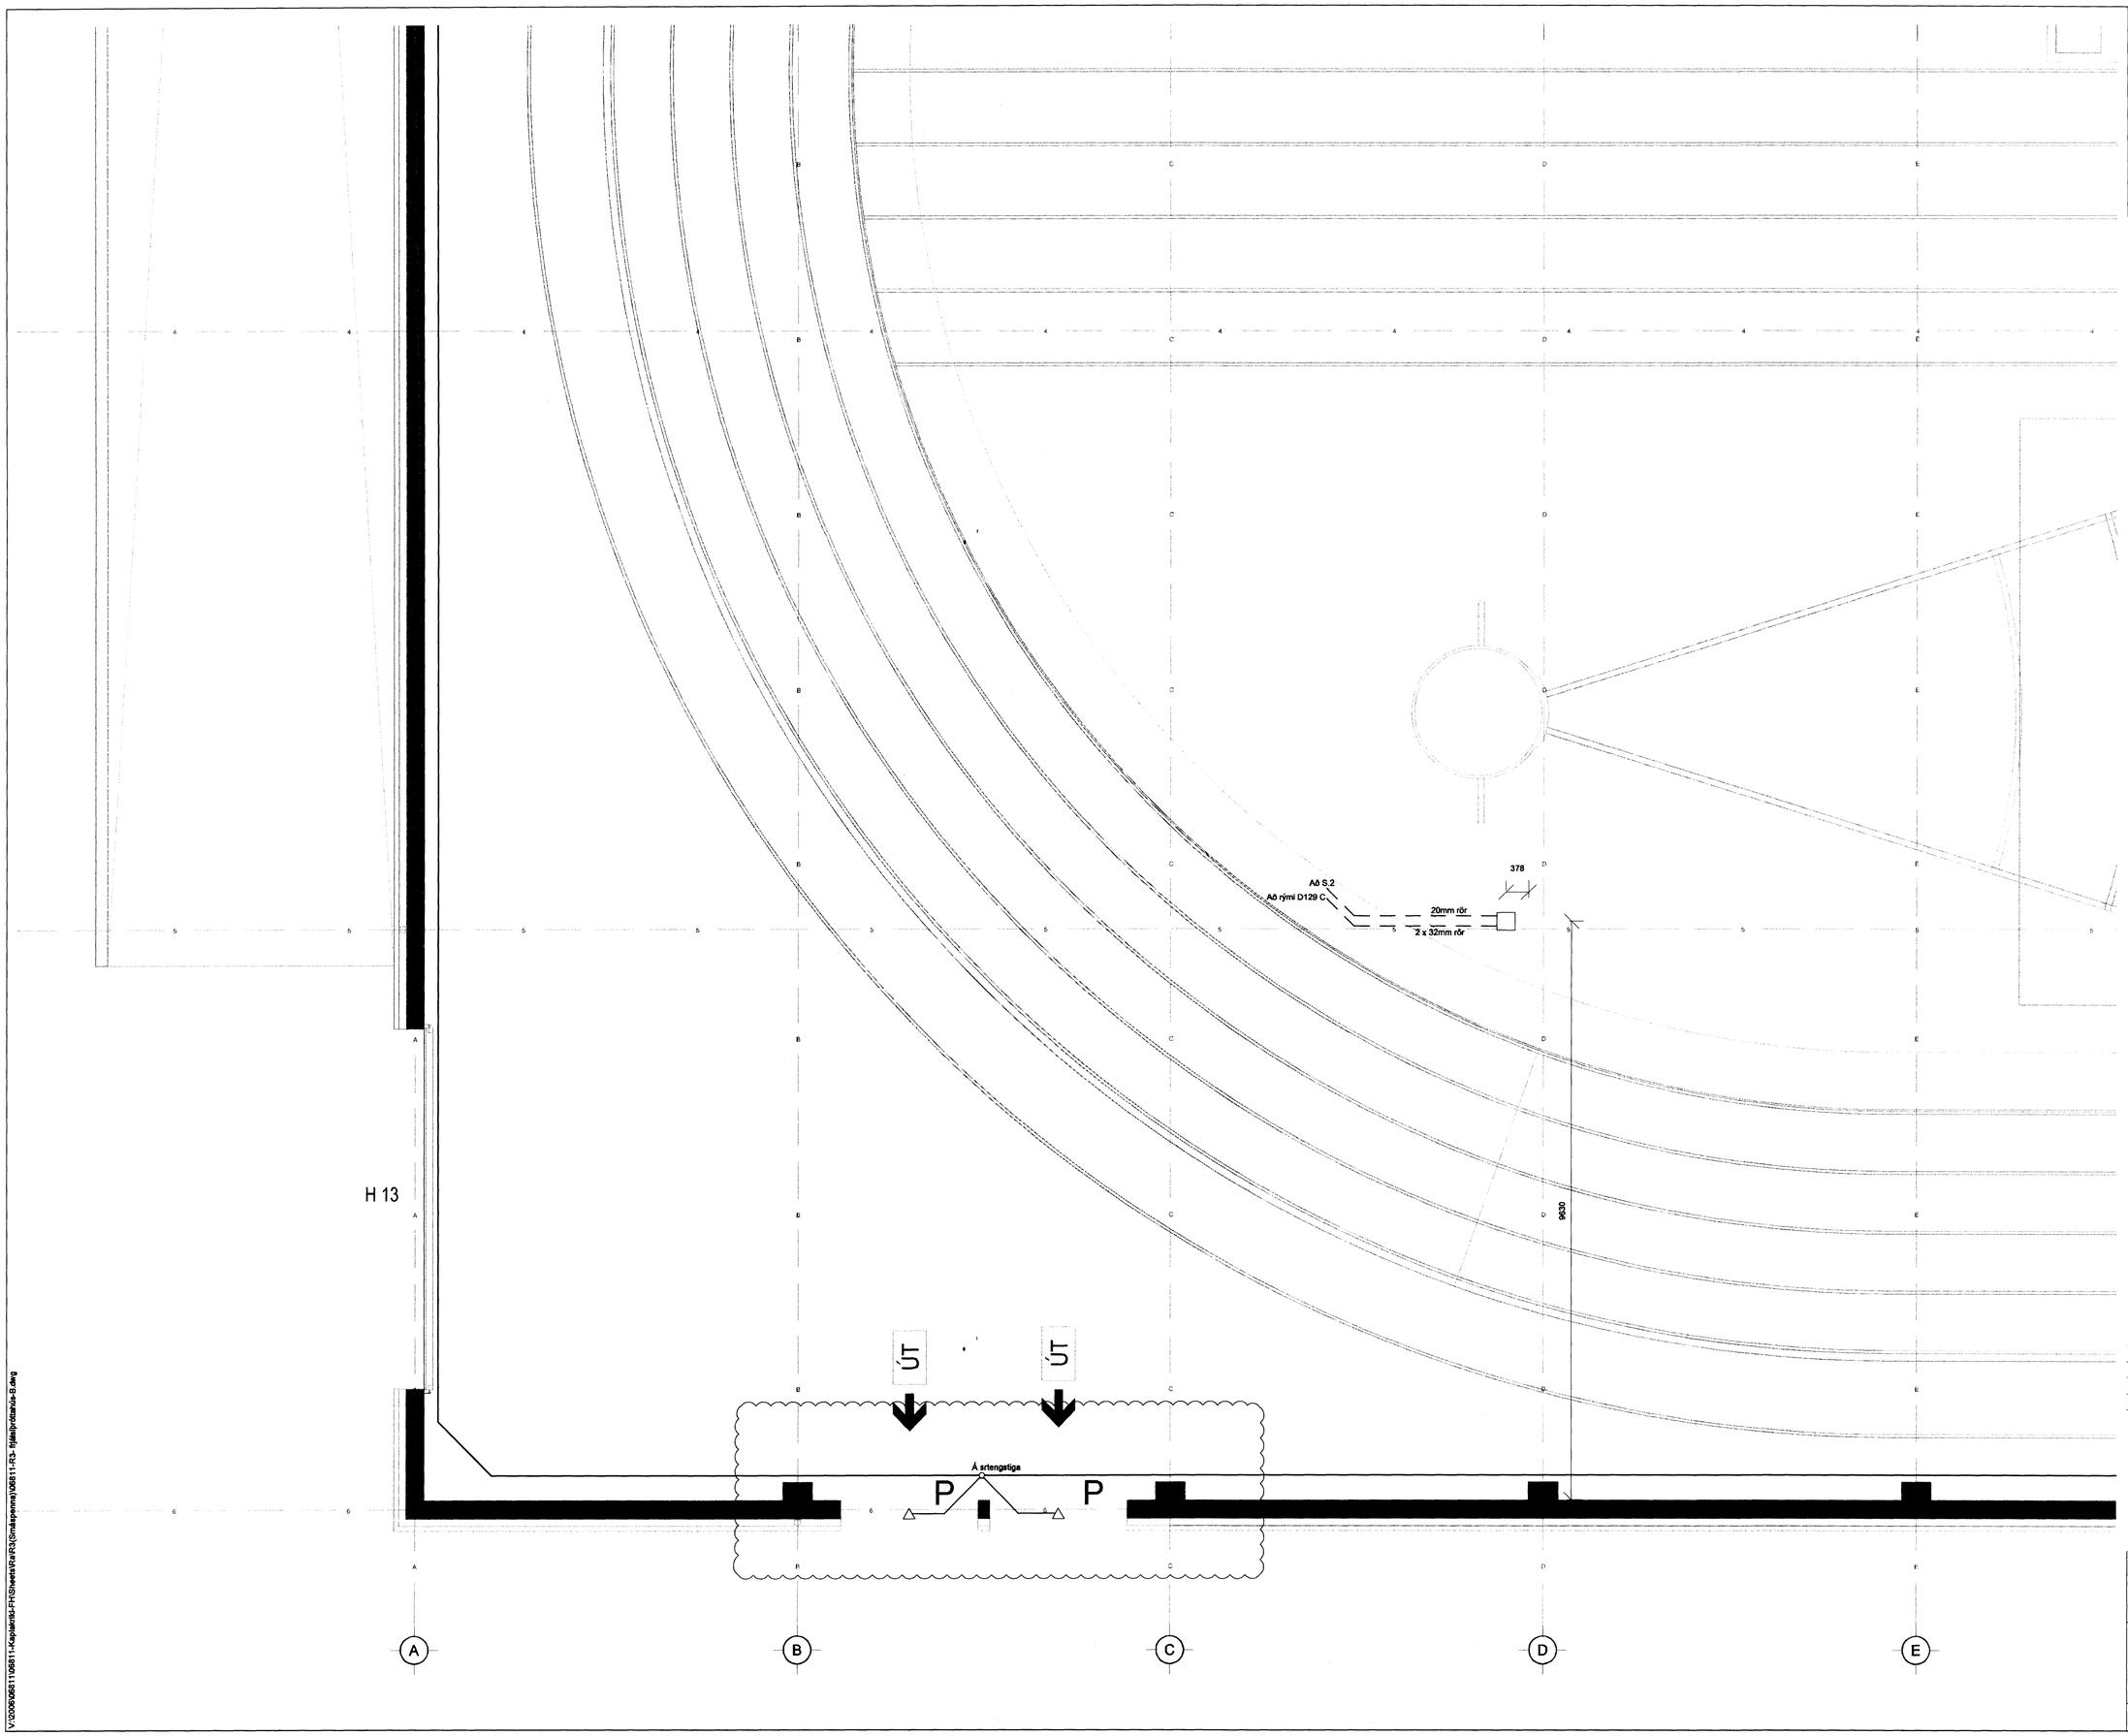

M. 30/3 '10

KAPLAKRIKI

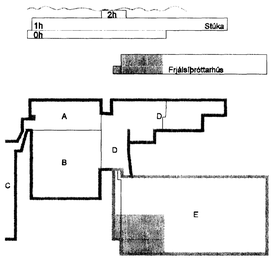

Útg.	Dags.	Skýring	Hannað/Yfirfarið
D	14.01.10	Innbrotavíðvörunarkerfi	BSG/ÖG
C	13.10.09	Gólfbox málsett	BSG/ÖG
B	24.09.09	Rörum fjölgað	BSG/ÖG
A	17.09.08	Gólfdós færð til	SF/ÖG

VSB

VERKFRÆÐISTOFA

BÆJARHRAUN 20 · 220 HAFNARFJÖRÐUR · KENNIT. 710796-2899
vsb@vsb.is · Sími 585 8600 · Fax 585 8610 · www.vsb.is

Áritun sérhönnuðar
Örn Guðmundsson Kt: 220961 2739

Verkheiti
KAPLAKRIKI
HAFNARFIRÐI

Verkhluti
Rafkerfi
Smáspenna frjálsíþróttahús
Grunnmynd

Hannað	Teiknað	Yfirfarið	Kvarði	Síða
RVK/HJ	RVK/HJ	ÖG	1:50 / A1	-

Dags.	Verkefni	Teikning	Útgáfa
18.03.2008	06811	B R304	D

V:\2006\06811\06811-Kaplakriki-FH\Sheets\Ra\R3(Smáspenna)\06811-R3- frjálsíþróttahús-B.dwg