



Opnast við brunaboð

30/3 '10
H

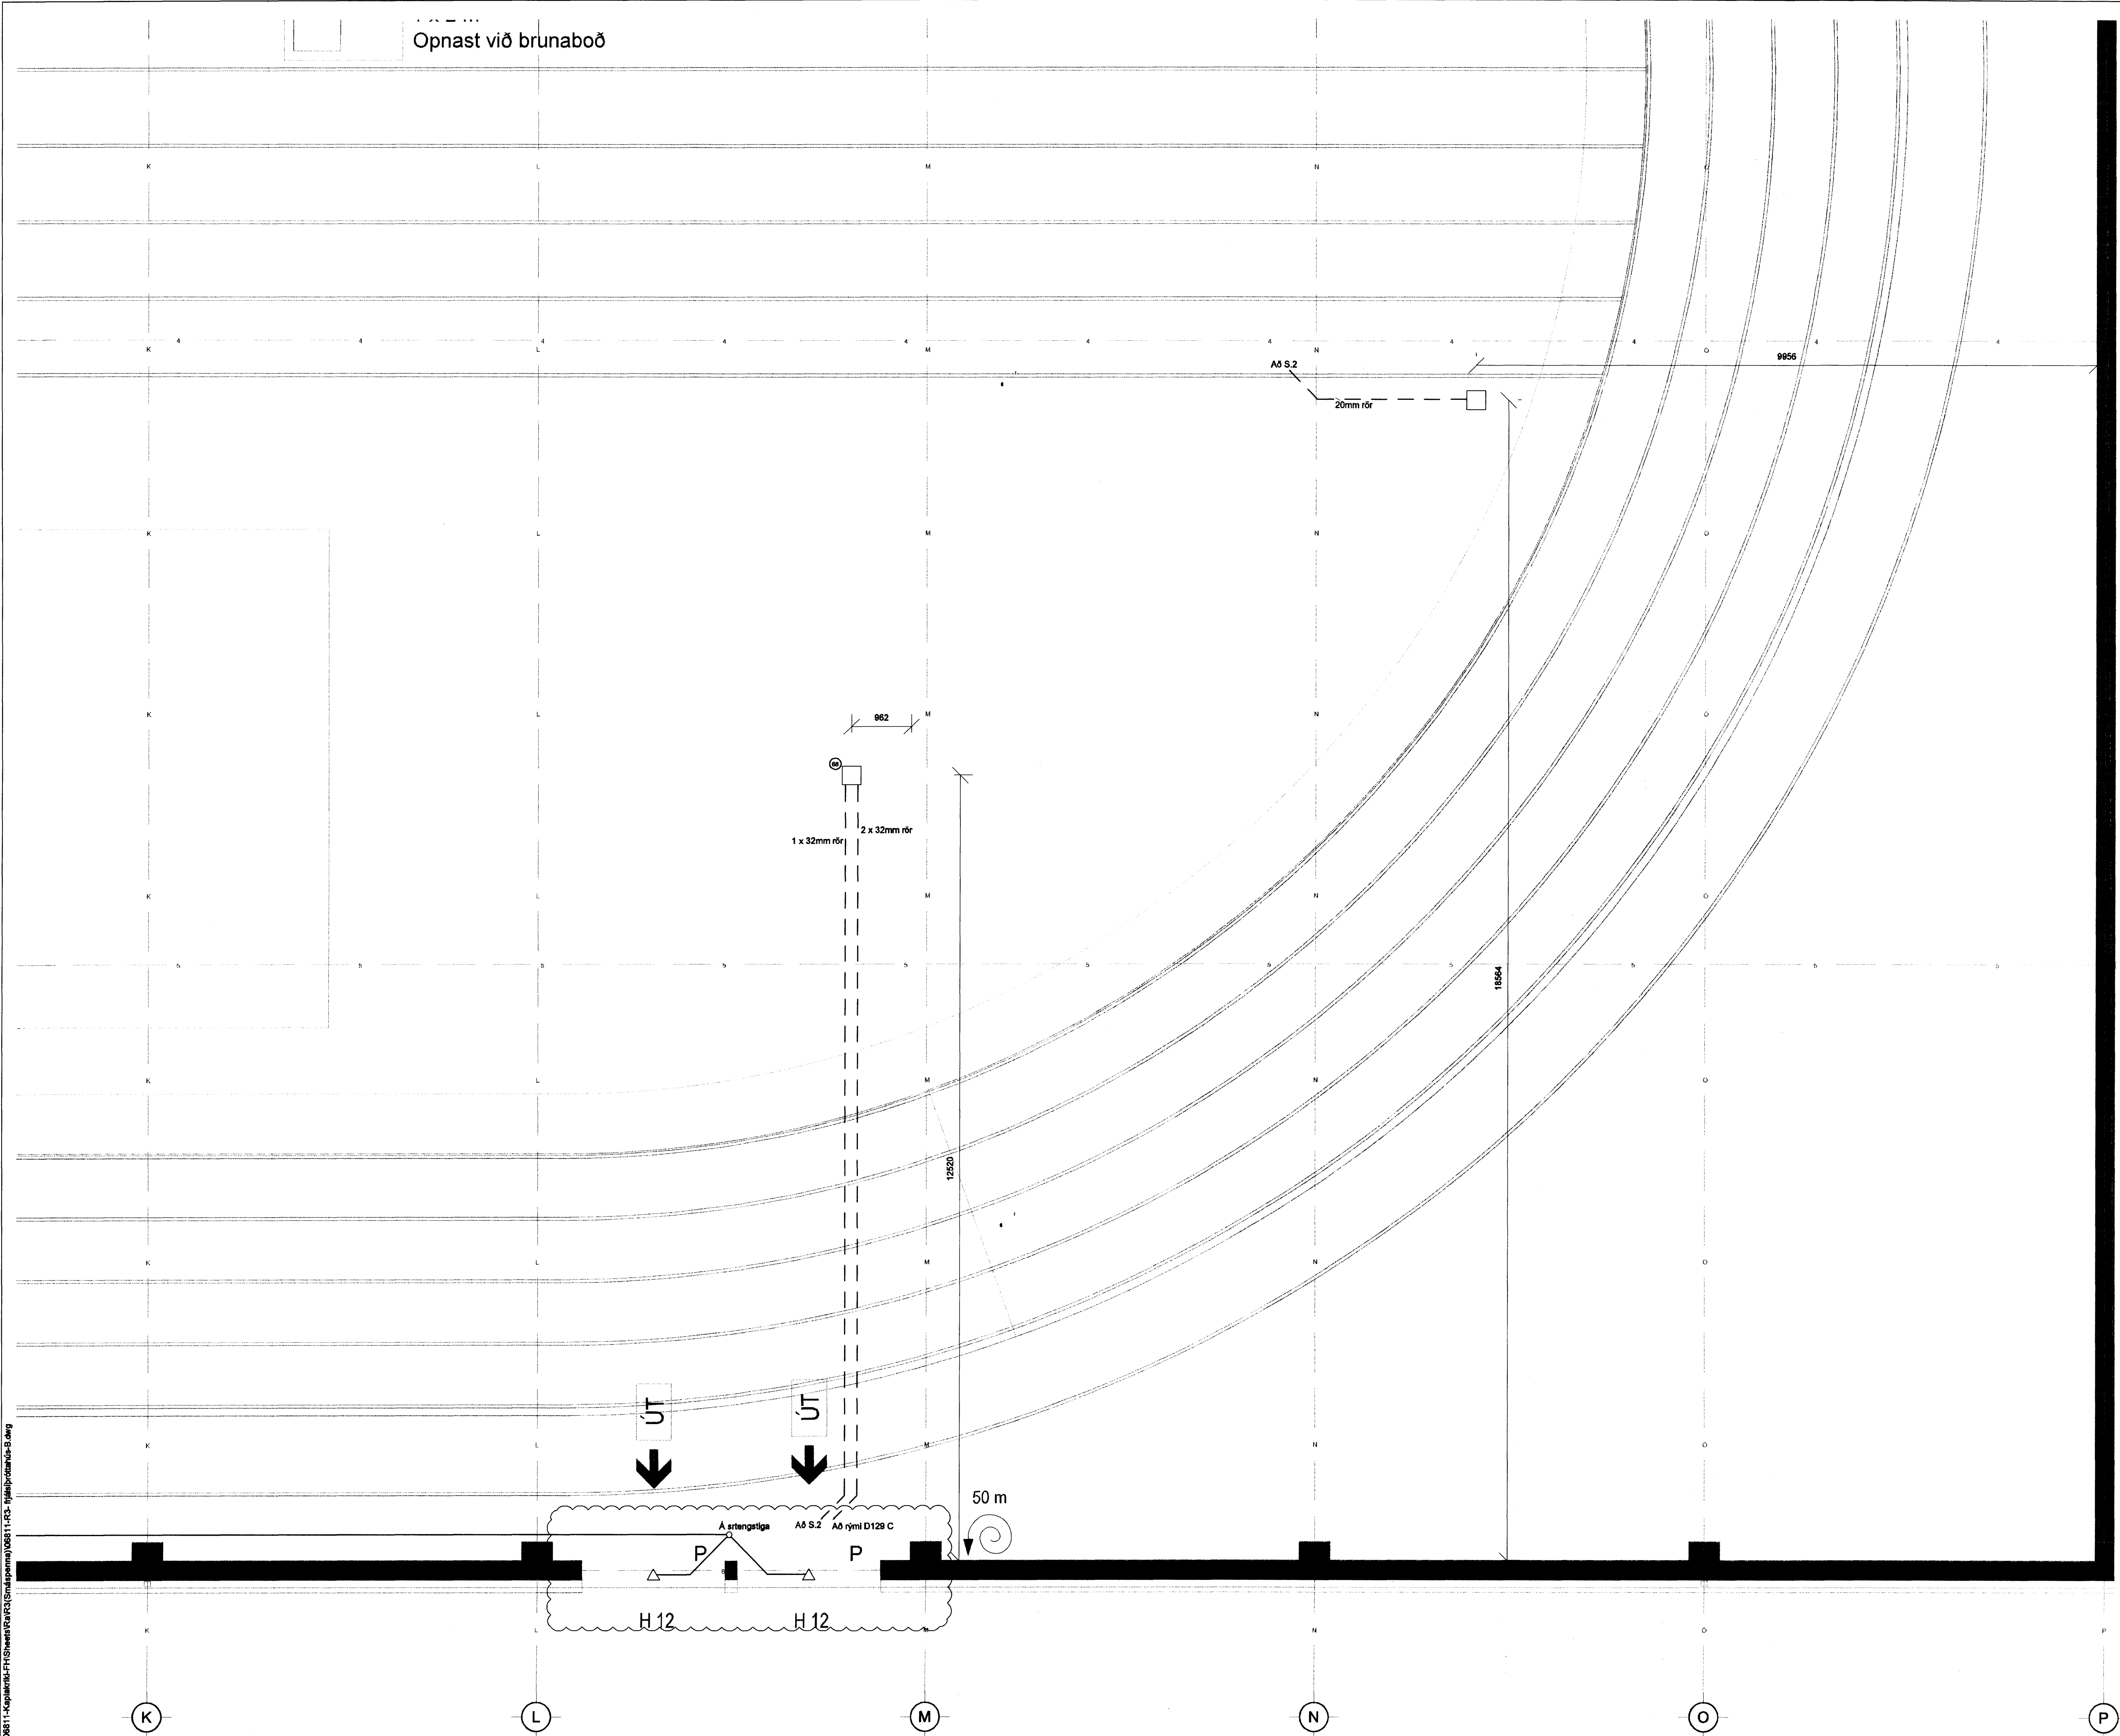

[Signature]
Kl. 110457-2789
KAPLAKRIKI

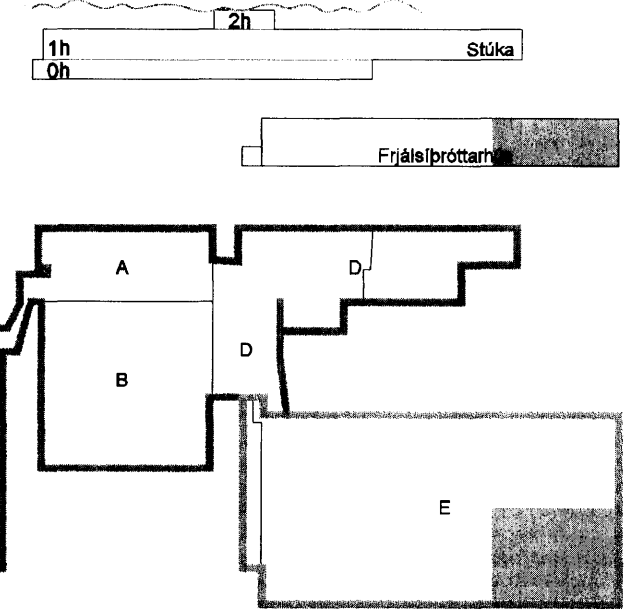

C	14.01.10	Imbrotaváðunarkert	BSGÓG
B	13.10.09	Gólfbox málsett	BSGÓG
A	24.09.09	Bætt við gólfbox	BSGÓG
Útg. Dags.	Skýring		Hannað/Yfirfarið

VSB

VERKFRÆÐISTOFA

BÆJARHRAUN 20 - 220 HAFNARFJÖRÐUR - KENNIT. 710796-2899
vsb@vsb.is Sími 585 8600 Fax 585 8610 www.vsb.is

Aritun sérhönnuðar Örn Guðmundsdóttir Kt. 220981 2739			
Verkiheiti KAPLAKRIKI HAFNARFIRÐI			
Verkiheiti Rafkerfi Smáspenna frjálssþröðhús Grunnmynd			
Hannað	Teknað	Yfirfarið	Kvarði
RVK/HJ	RVK/HJ	ÖG	1:50
Dags.	Verkiheiti	Tekning	Utgáfa
18.03.2008	06811	B R306	C

V:\006\06811\06811-Kaplaðriki\FH\Bættir\RVK\Smáspenna\06811-R3-Útgáfa\06811-01.dwg