


28/11 2010 H

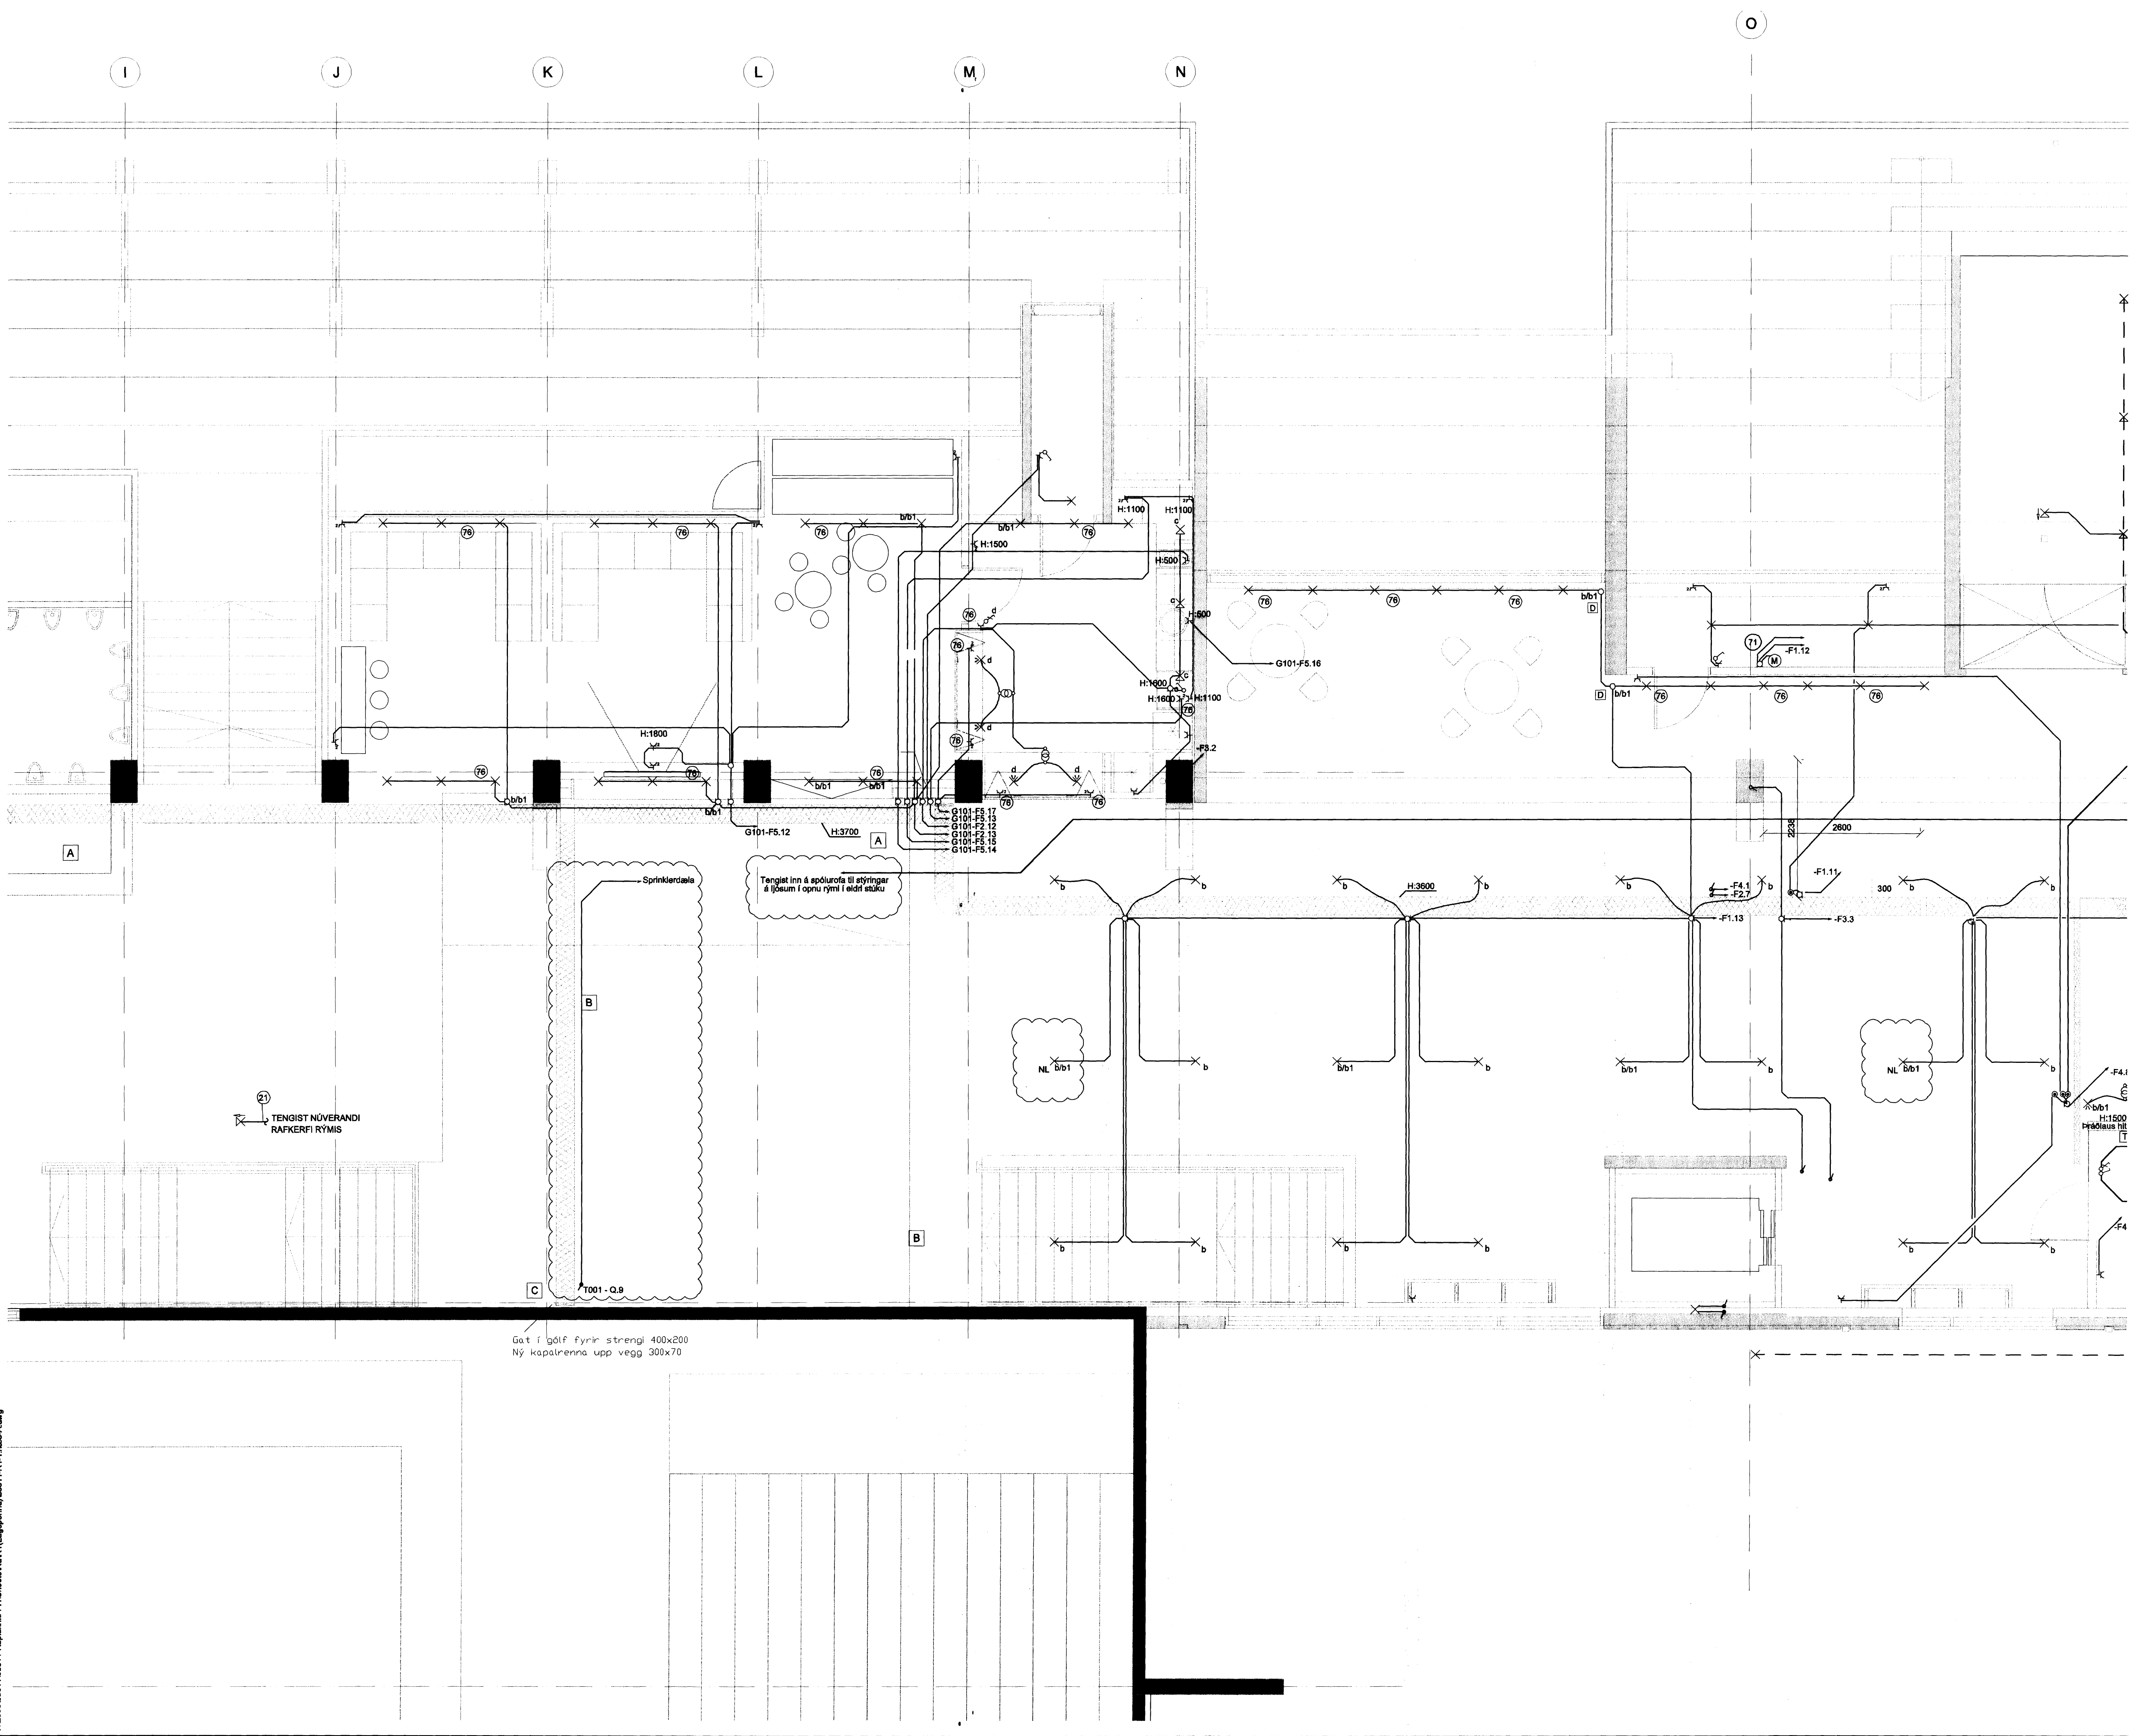

- Skýringar:**
- A 300 mm netbaki á vegg, hæð undir bakka 3700 mm
 - B 300 mm netbaki við hlíf limtrébita 200 mm frá lofti
 - C 300 mm strengrenna úr áli niður vegg
 - D Veggdós í lofti fyrir óbela lýsingu

21
TENGIÐ NÚVERANDI
RAFKERFI RÝMIS

Gat í gólf fyrir strengi 400x200
Ný kapstrænna upp vegg 300x70

[Signature]
Kt. 110457-2789

KAPLAKRIKI

Stakla
Frjálsbrottarhús

H	01.10	Nýjarlýsing og...	BSG/OG
G	07.12.09	Kveikingar, húsnæðing...	BSG/OG
F	12.06.09	Breyting, Stórnarhól	SF/BSG
E	30.01.09	Breyting á ljósum og rafstögn	SF/OG
D	08.12.08	Breyting á stígum og ljósum	SF/OG
C	28.07.08	Breyting á stígum	SF/OG
B	11.06.08	Bætt við stígum	SF/BSG
A	27.11.07	Vertelking	RVK/HJ
Útg. Daga.	Skýring		Hannað/Yfirferð

VSB
VERKFRÆÐISTOFA

BÆJARHRAUN 20 · 220 HAFNARFJÖRÐUR · KENNIT. 710796-2899
vab@vab.is · Sími 585 8600 · Fax 585 8610 · www.vab.is

Artun sérhönnuðar
Önn Guðmundsson Kt: 220961 2739 *[Signature]*

Verkefni
KAPLAKRIKI
HAFNARFIRÐI

Verkhúsi
Rafkerfi
Lágspenna 1.hæð
Grunnmynd

Hannað	Teiknað	Yfirferð	Kvarði	Síða
RVK/HJ	RVK/HJ	BSG	1:50	/ A1
Dags.	Verkefni	Teikning	Útgáfa	
30.04.2007	06811	A R112	H	

V:\2008\06811\06811-Kaplaerki-FH\Sheets\Rafr\1.Lágspenna\06811.R1.1.Lágsp.A.dwg