

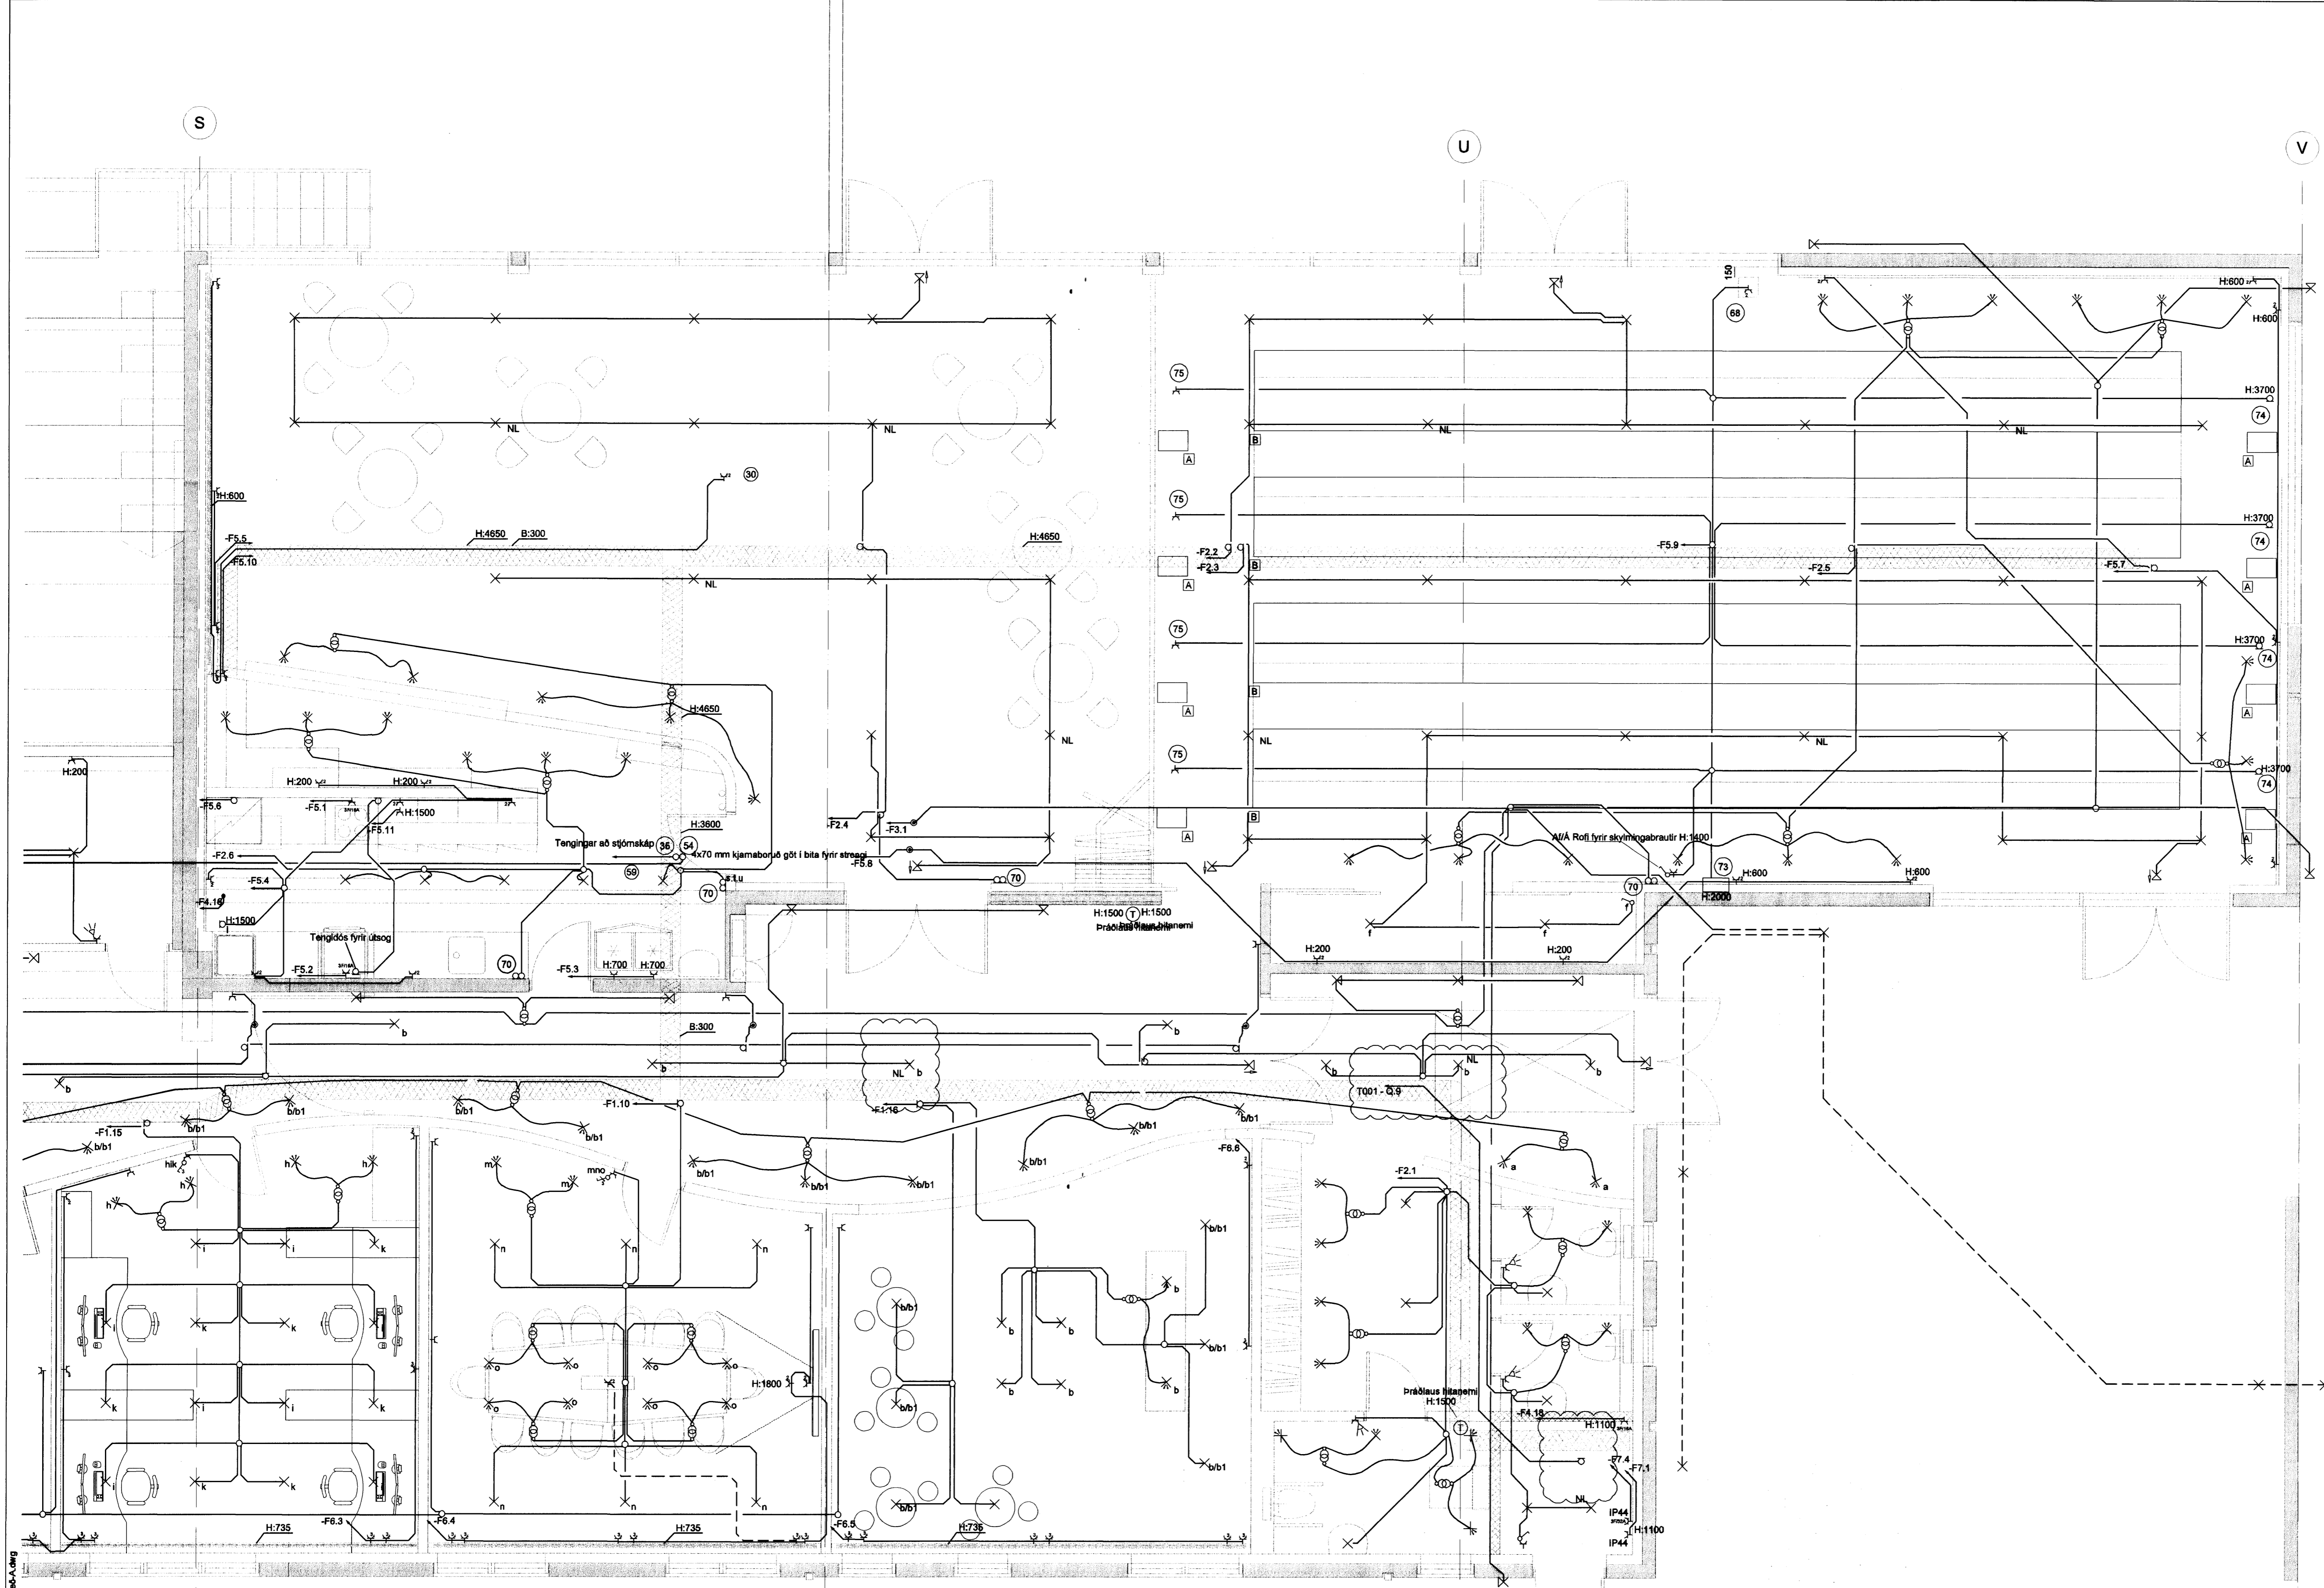


2811 2010 J

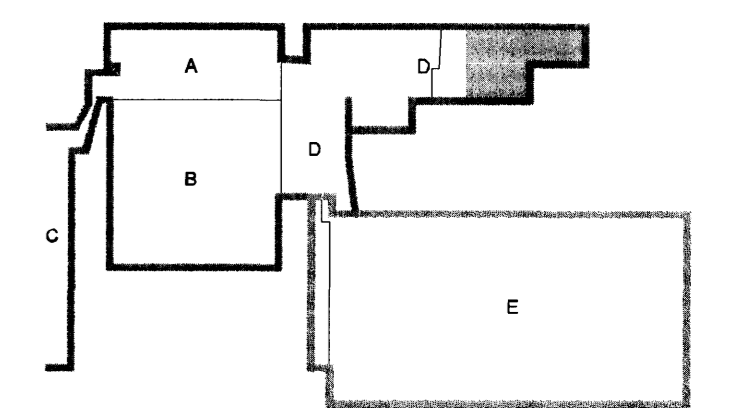

A Gólfós fyrir skýmingabraut
B Skýmingabraut

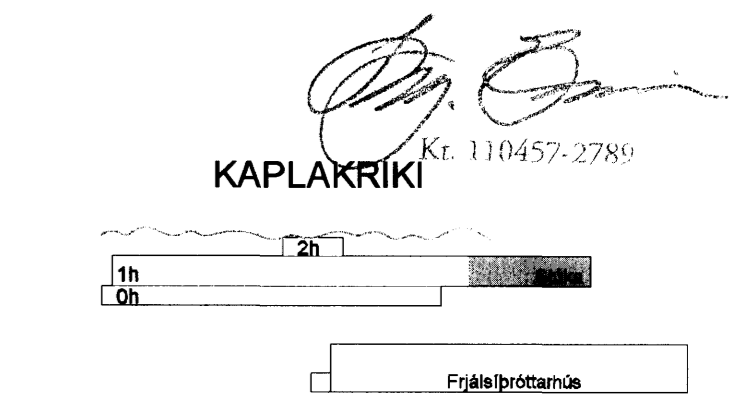

F	22.01.10	Neyðarýsing og fl.	BSG/ÖG
E	05.11.09	Skýmingasatur	BSG/ÖG
D	12.06.09	Breyting á herbergjum	SF/BSG
C	30.01.08	Breyting á ljósum og rafliðm	SF/ÖG
B	06.10.08	Breyting á stígum	SF/ÖG
A	27.11.07	Verktækling	RVK/HJ
Útg. Dags.	Skýring		Hannab/Ylfiaró

VS

VERKFRÆÐISTOFA

BÆJARHRAUN 20 • 220 HAFNARFJÖRÐUR • KENNIT. 710796-2899
 vsb@vsb.is • Sími 585 8600 Fax 585 8610 www.vsb.is

Áritun sérhönnuðar
 Örn Guðmundsson Kt: 220961-2739

Verkefni
KAPLAKRIKI
HAFNARFIRÐI

Verkhúsi
 Rafkerfi
 Lágspenna 1.hæð
 Grunnmynd

Hannað	Teknað	Ylfiaró	Kvarði	Síða
RVK/HJ	RVK/HJ	BSG	1:50	/ A1
Dags.	Verkefni	Tekning	Útgáfa	
30.04.2007	06811	A R114	F	

V:\2006\06811\06811-Kaplakriki-FH\Sheets\RA11 (Lágspenna)\06811_R11-1.hsa-A.dwg