
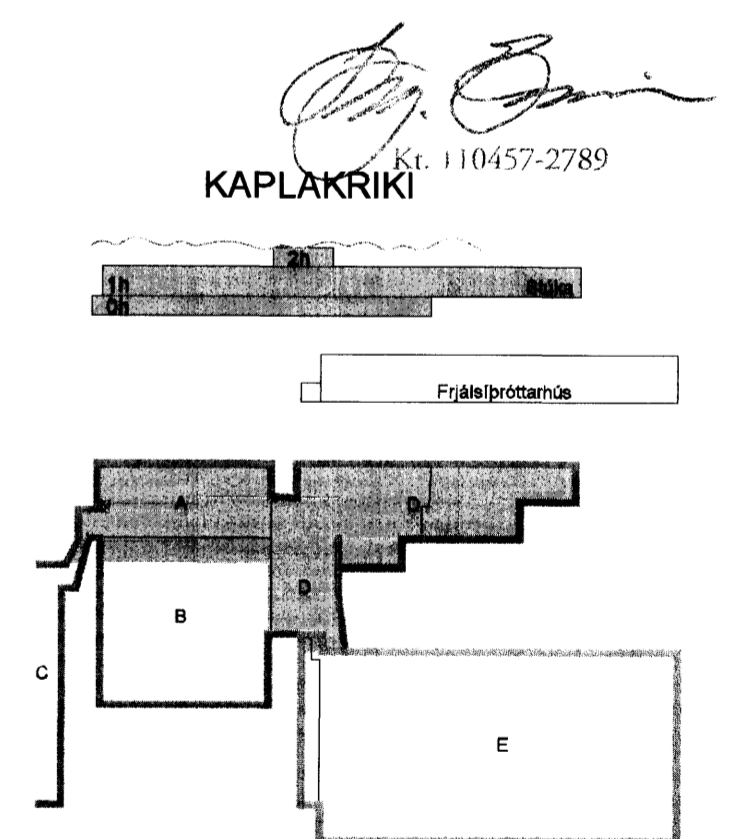


29/1 2010 H

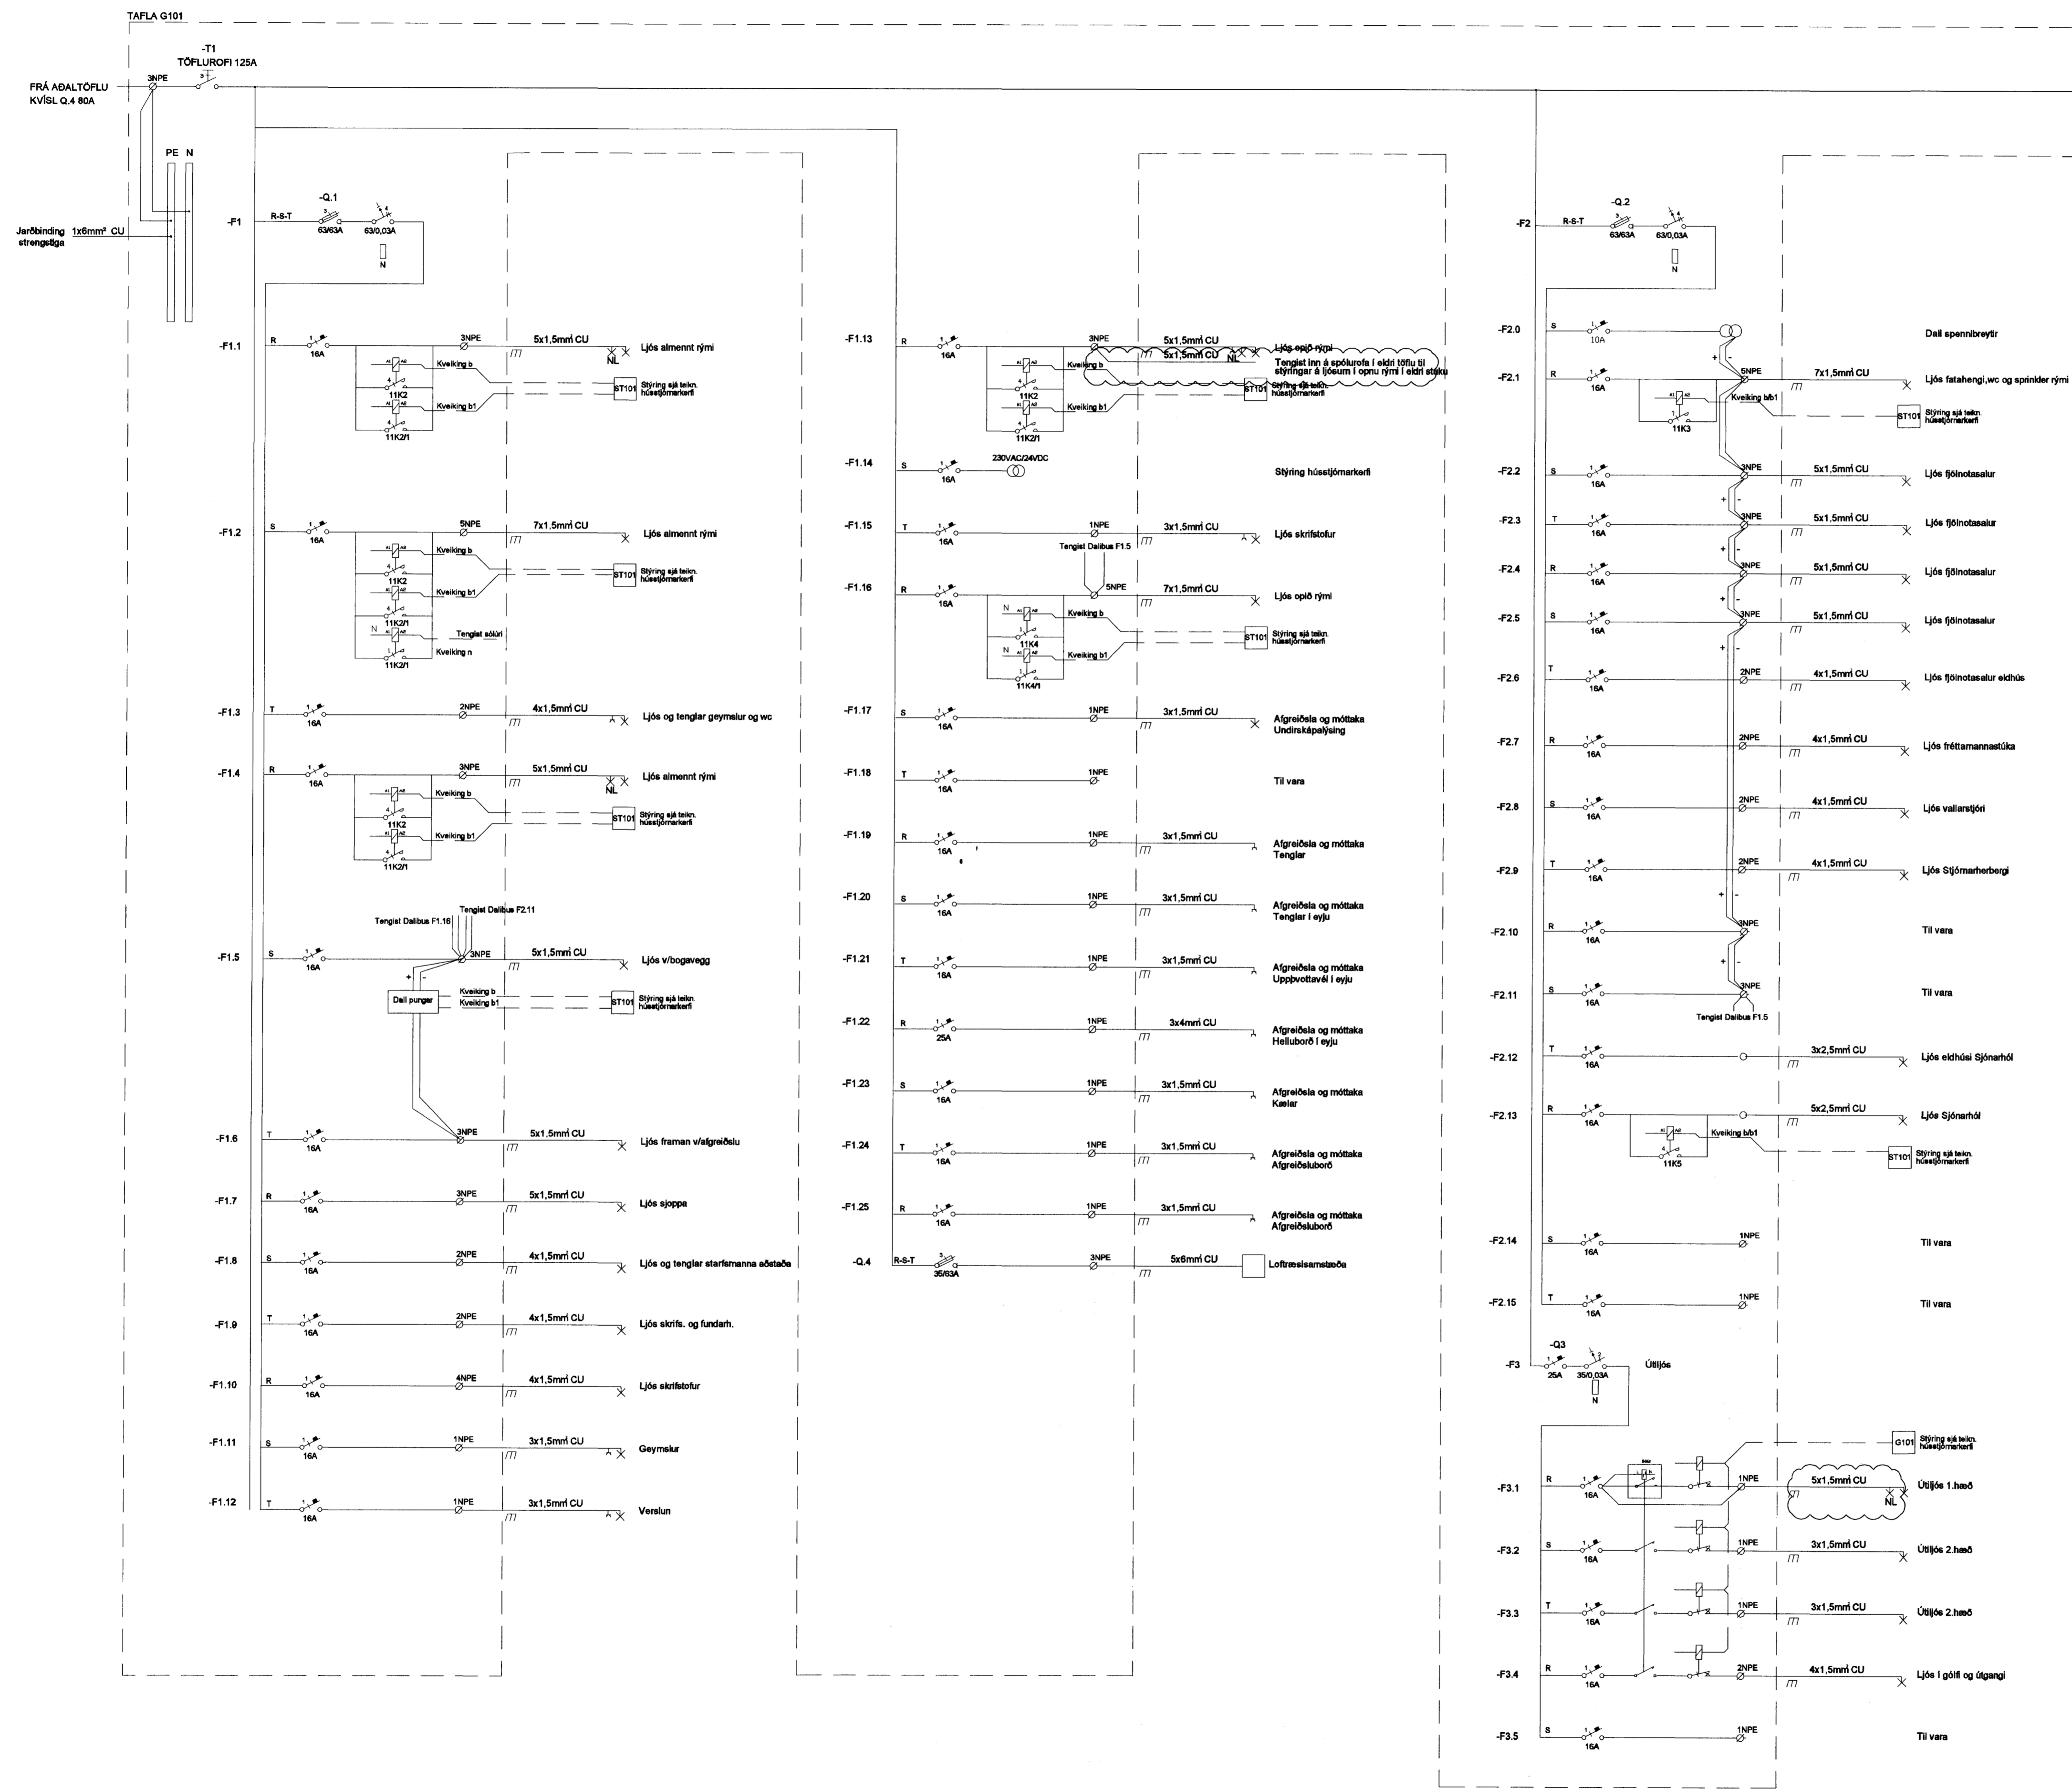

E	22.01.10	Tenging vegna eldri töflu	BSG/ÖG
D	07.12.09	Kveikingar, hústjórnakerfi	BSG/ÖG
C	12.06.09	Nýjar grettar	SF/BSG
B	29.07.08	Bræyting á stofni og lofturloft	SF/ÖG
A	27.11.07	Verkefning	RVK
Útg. Dags.	Skyring		Hannab/Virfarð

VS
VERKFRÆÐISTOFA

BÆJARHRAUN 20 • 220 HAFNARFJÓRDUR • KENNIT. 710796-2899
vab@vab.is • Sími 585 8600 • Fax 585 8610 • www.vab.is

Ártun sérhönnuðar				
Öm Guðmundsson Kt: 220961 2739				
Verkefni				
KAPLAKRIKI				
HAFNARFIRÐI				
Verkefni				
Rafkerfi				
Einlínunmyndir stúkubýgging				
Einlínunmynd G101				
Hannað	Teknað	Yfirfarið	Kvarði	Slóa
RVK/HJ	RVK/HJ	RVK	/A1	
Dags.	Verkefni	Tekning	Útgáfa	
30.04.2007	06811	A R602	E	

V:\2006\0811\0811-Kaplaðriki\PH\Sheets\RA\06811-R6-afubýgging-A.dwg