
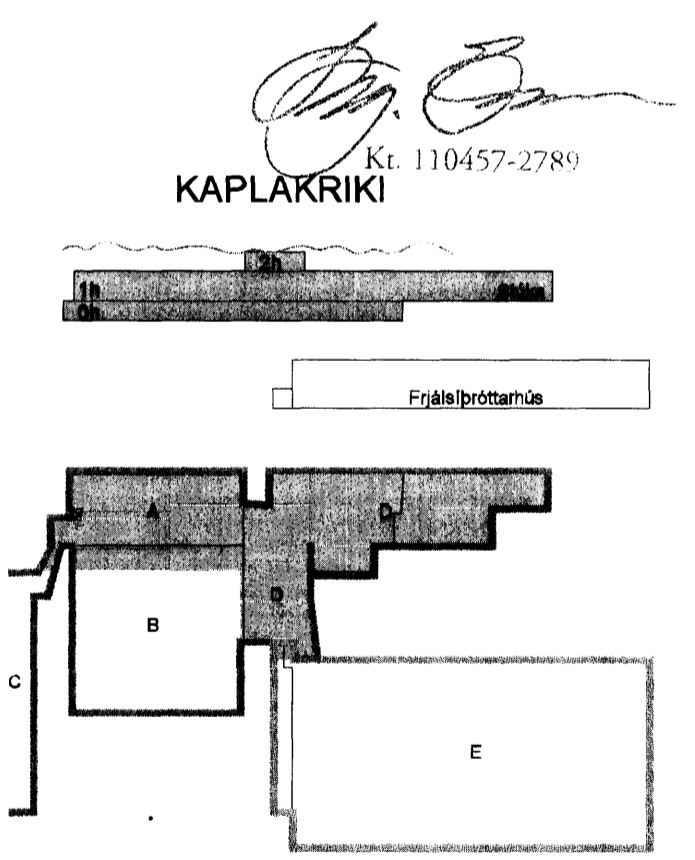


29/1 2010 H

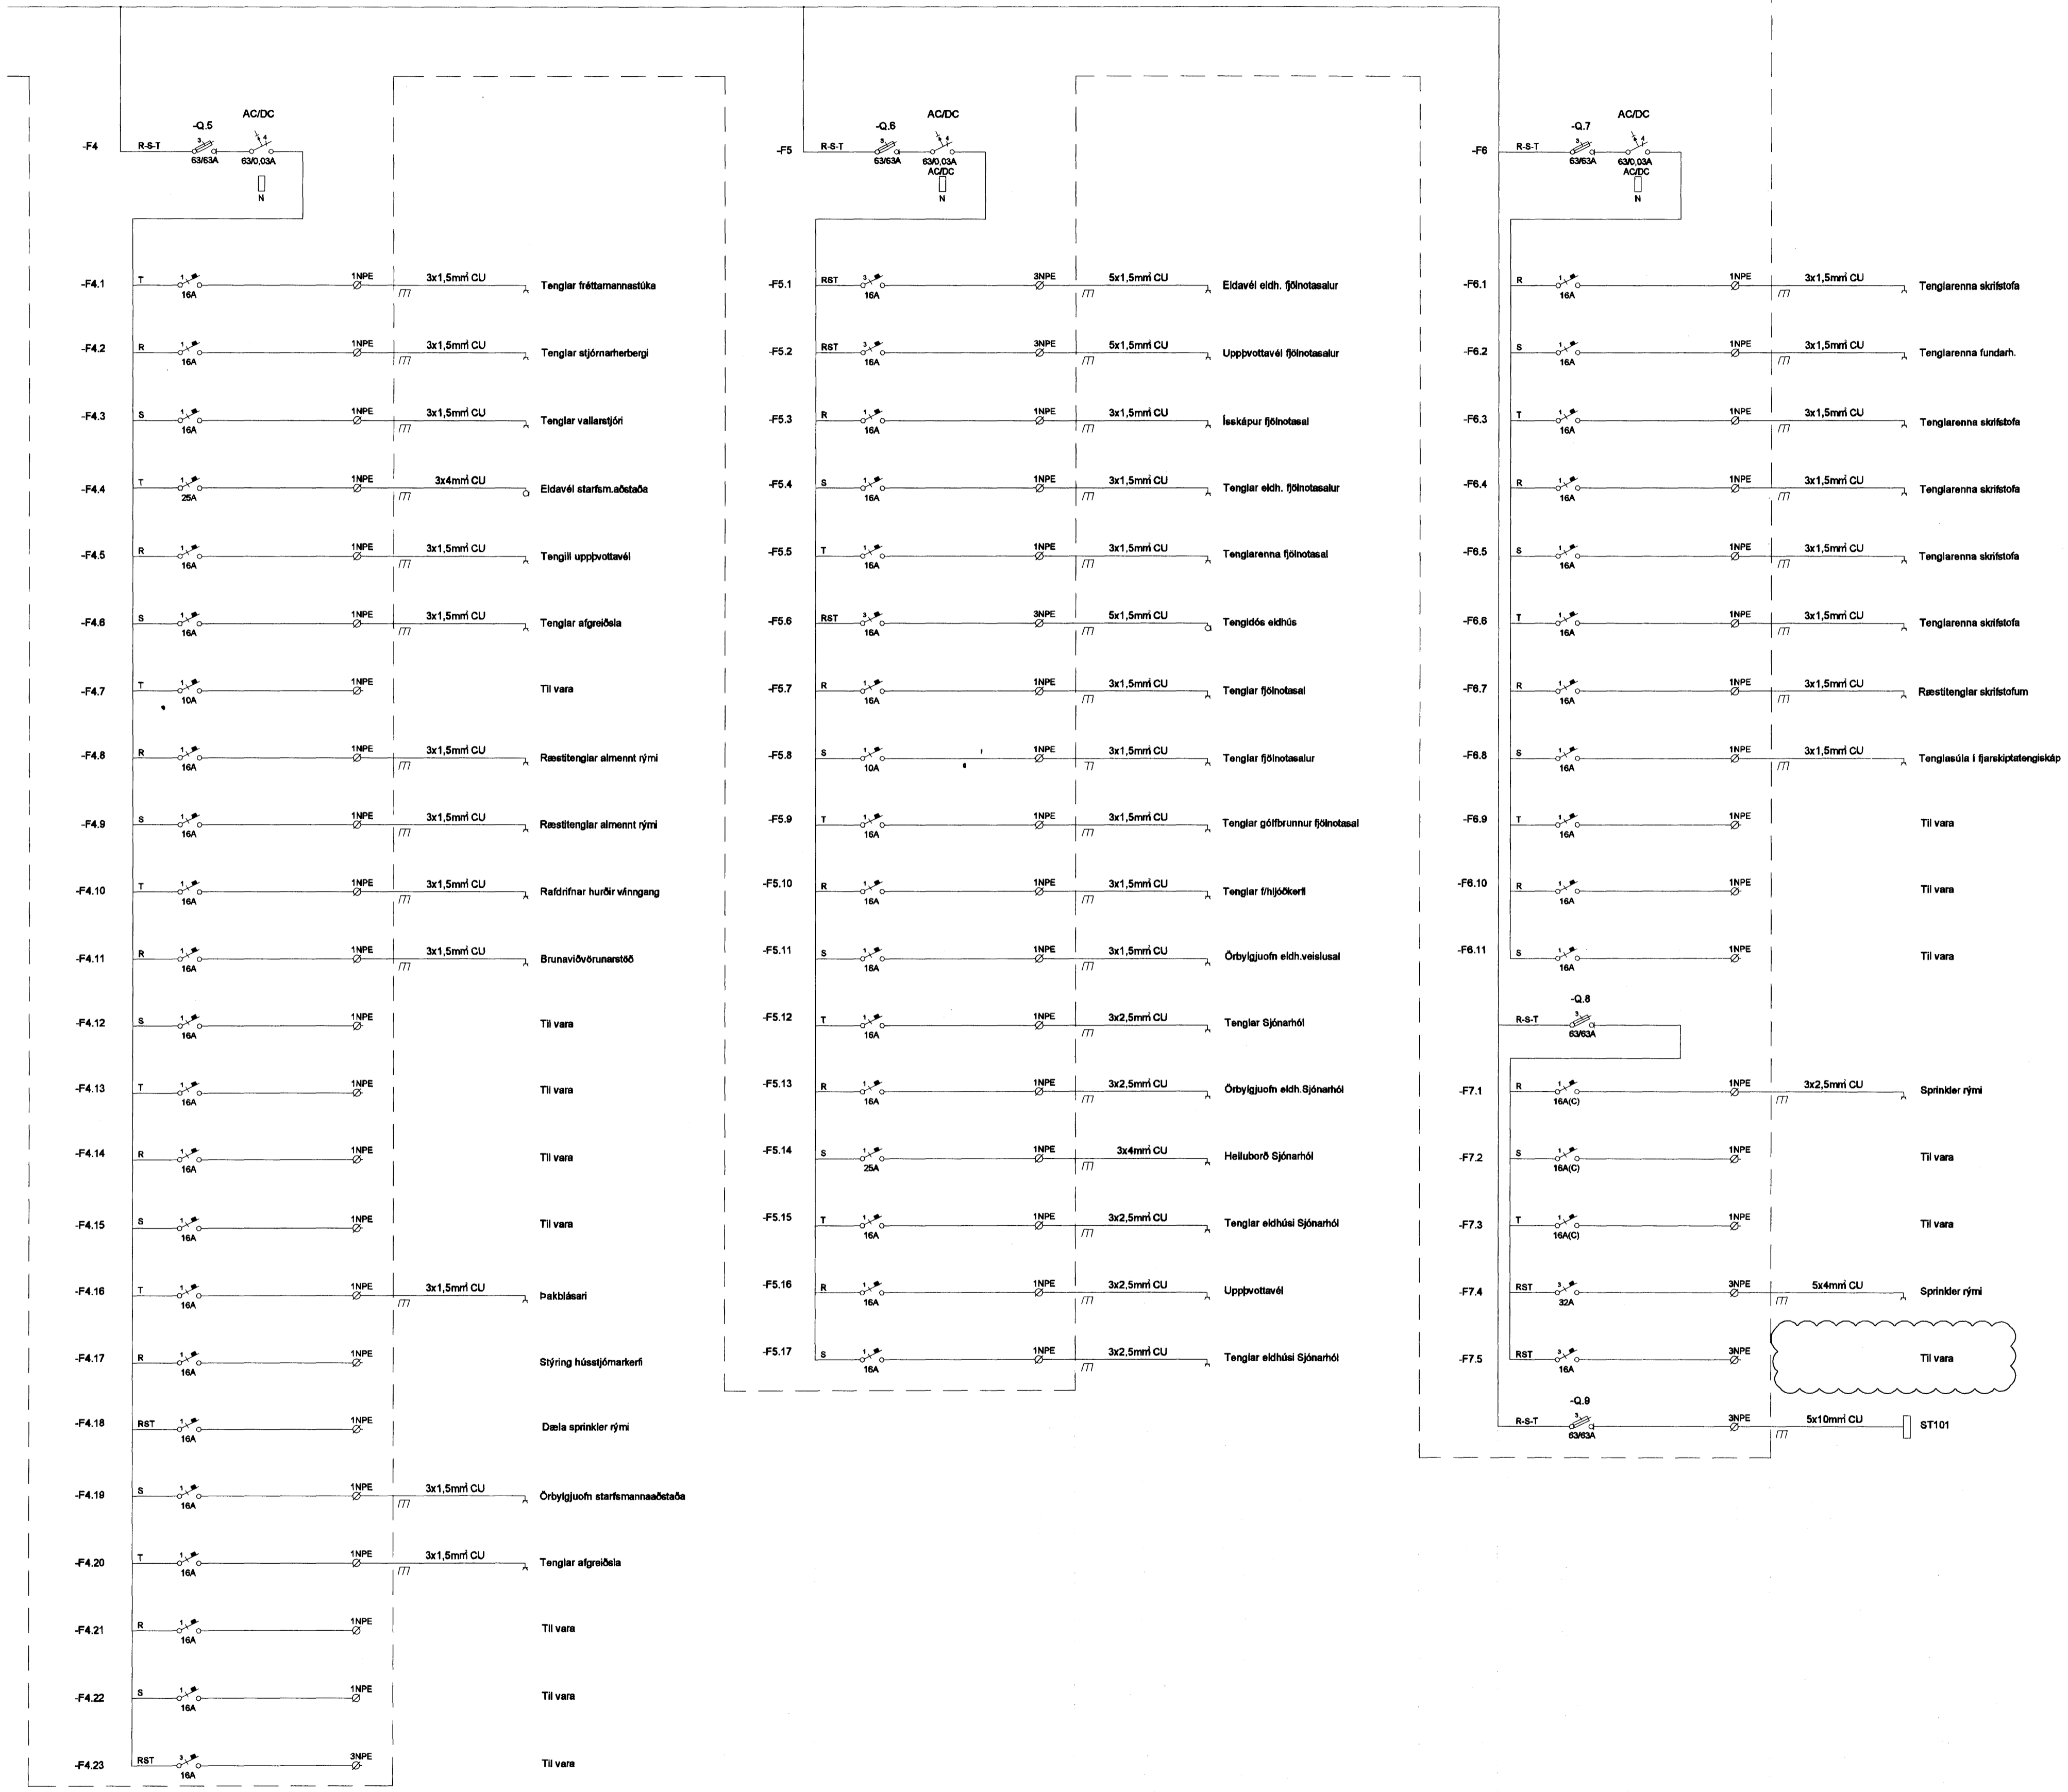

A 22.01.10 Var f. sprinkler færtil T001, textahaus var einnig breytt. BSG/OG
Útg. Dags. Skýring Hannað/Yfirfarð

VSB
VERKFRÆÐISTOFA

BÆJARHRAUN 20 · 220 HAFNARFJÖRÐUR · KENNIT. 710796-2899
vsb@vsb.is · Sími 585 8600 · Fax 585 8610 · www.vsb.is

Áritun sérhönnuðar
Örn Guðmundsson Kt. 220961 2739

Verkefni
KAPLAKRIKI
HAFNARFIRÐI

Verkið
Rafkerfi
Einlínunmyndir stúkybbygging
Einlínunmynd G101

Hannað BSG	Teiknað BSG	Yfirfarð ÖG	Kvarði ÖG	Síða / A1
Dags. 07.12.2009	Verkefni 06811	Teikning A R602.1	Útgáfa A	

V:\2009\06811\06811-KaplaKriki\1-Skema\F4\F4-06811-Rafkerfi\ppgng-A.dwg